

FÖRSLAG TILL
 ÄNDRING I OCH TILLÄGG TILL STADSPLANEN
 FÖR DEL AV
STRÖMSTAD
 Upprättat åren 1931-33 av
 Arkitekt


Tillhör Kungl. Maj:ts beslut
 den 16 april 1937
 Stockholm i Kommunalkontorsdepartementet.
 Ex officio:

W. H. ...

 den 16 januari 1936, s. 2

På fullmäktiges vägnar:
D. ...
 Ordförande

Skagerack

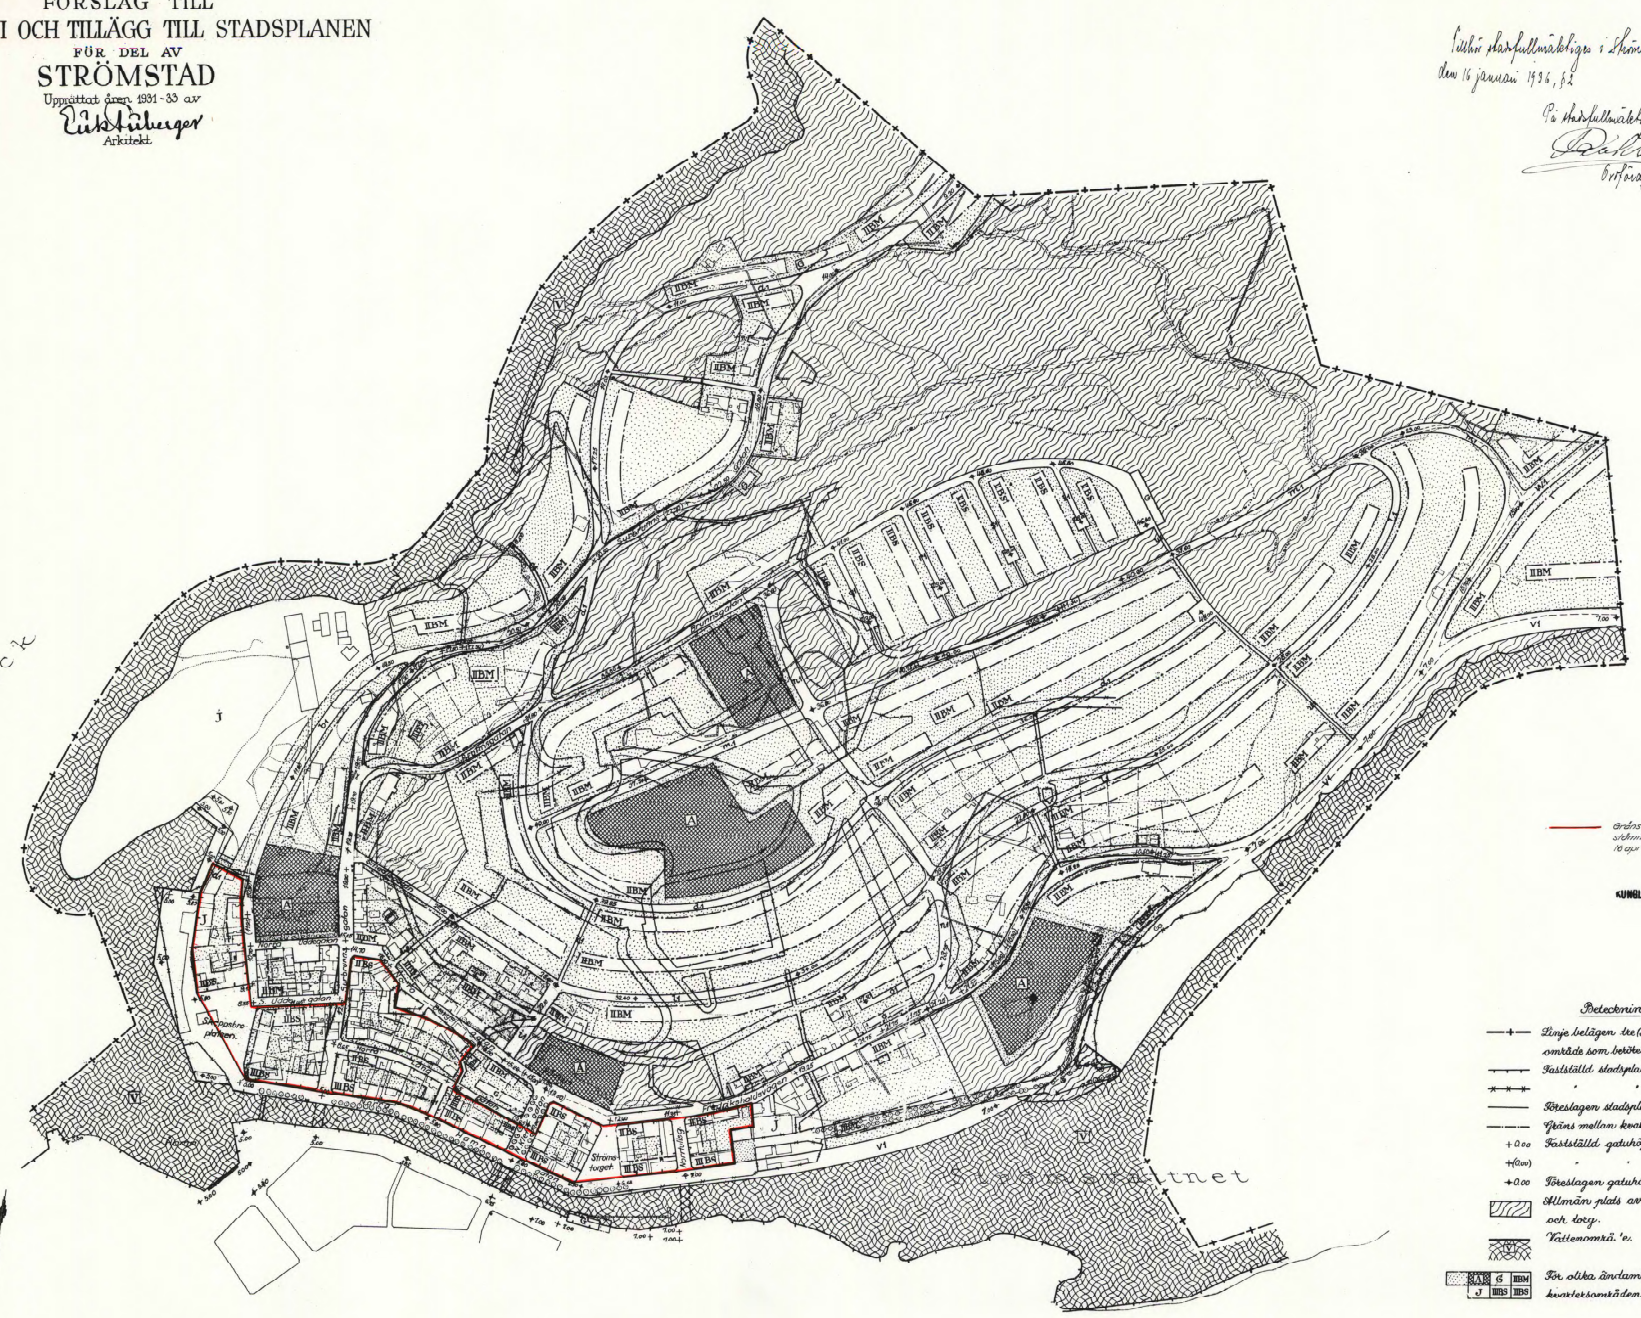

Gräns för område, inom vilket stadsplaner-
 och byggnadsstyrelsen i Kungl. Maj:ts beslut den
 10 april 1937 har beslutat.

KUNGL. BYGGNADSSTYRELSEN

- Beteckningar.**
- +— Linje belägen 1-2 (3) meter utanför det område som berörs av följande förslag.
 - Fastställt stadsplanelinje avsedd att bibehållas.
 - +— utgå.
 - Förslagen stadsplanlinje.
 - Gräns mellan kvartersdelar för olika användande.
 - +0.00 Fastställt gatuhöjd avsedd att bibehållas.
 - +0.00 utgå.
 - +0.00 Förslagen gatuhöjd.
 - Allmän plats av annan natur än gata och löst.
 - Källområde 'v'.
 - För olika ändamål bestämda kvartersområden.

STRÖMSTAD 90:2 ps

Skala 1:2000

1937