

LANTMÄTERIMYNDIGHETEN



VÄRMLAND

Förrättningskarta

Februari 2006

Ärende

Avstyckning och fastighetsreglering berörande

Skyllbäck 1:400 och samfälld mark

Torsby kommun

Urban Olmås

Förrättningslantmätare

Aktbilaga KA

Ärendenr: S98903

Teknisk beskrivning:

Koordinatförteckning

Pkt	X	Y	Markering
4175	735897.28	61911.92	
4180	735918.18	61924.40	
4181	735921.50	61926.38	
7180	735909.92	61874.09	omarkerad, ny


Nya gränser: 4175-7180

Framställd genom: Kopiering från primärkarta

Koordinatkvalitet: Inre 25 mm, Yttre 25 mm

Koordinatsystem: RT R05 5 GON V 60:-1

Registerkarta: B6357202

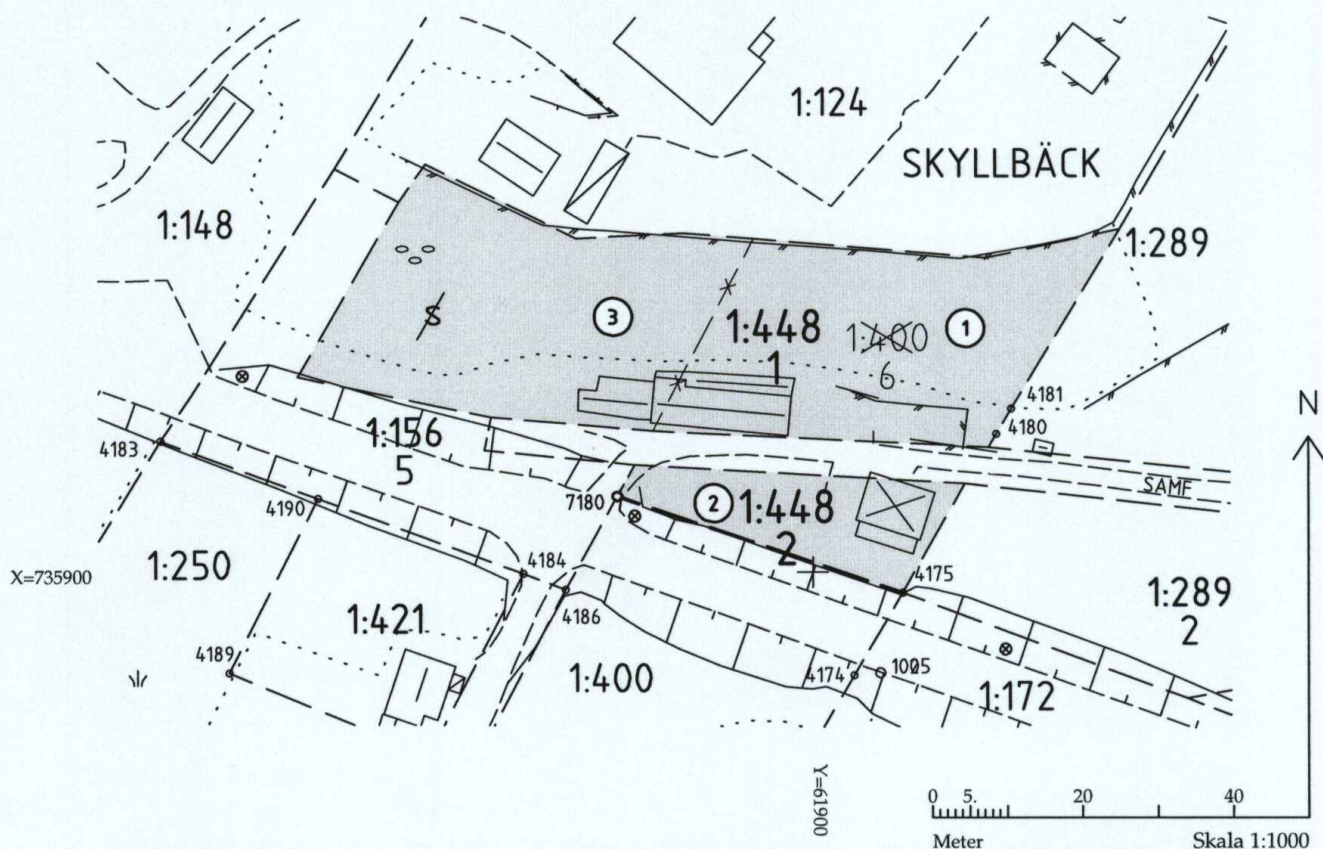

Akt 1737-06/22