

Inrättande eller ändring av avloppsanordning med eller utan ansluten vattentoalett

Inges i två exemplar. Se anvisningar nedan.

Efterhand

**ANSÖKAN/ANMÄLAN**  
Utskrivningsdatum

Miljö och Samhällsbyggnad i Eslöv  
Enheten för Miljö- och Hälsoskydd

2001-02-23

Önr Mi 1999: 349


Sökande (namn) Ingvar Andersson	
Utdelningsadress (gata, box etc) Kastberga 223	
Postnummer och postort 241 92 Eslöv	
Telefon: arbete	bostad

Nämnd för miljö- och hälsoskyddsfrågor

241 80 Eslöv

Fastighetsbeteckning Kastberga 2:23	
Typ av fastighet <input checked="" type="checkbox"/> Permanentbostad <input type="checkbox"/> Fritidsbostad	
Ansökan om /Anmälan av <input type="checkbox"/> avloppsanläggning med ansluten vattentoalett <input type="checkbox"/> ny anläggning av enskilt avlopp utan anslutning till WC <input checked="" type="checkbox"/> ändring av avloppsanläggning	
Antal personer anläggningen avses att betjäna	
Reningsanläggning <input checked="" type="checkbox"/> Slamavskiljare <input type="checkbox"/> Reningsverk	Trekammarbr.
Från slamavskiljare/reningsverket avleds avloppsvattnet till <input type="checkbox"/> infiltration <input checked="" type="checkbox"/> markbädd 20m <sup>2</sup> tät <input type="checkbox"/> sluten tank	
Avstånd från planerad anläggning till brunn för dricksvatten, meter Mindre än 50m	Avstånd till ytvatten, dike, sjö etc, meter
Entreprenör (namn, postadress och telefon) Christina Andersson Kastberga 6, Eslöv	
Övriga uppgifter (t ex markbeskaffenhet)	

Sökandes underskrift

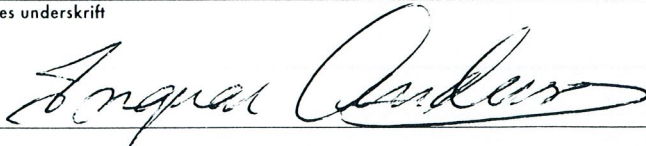X 

**BESLUT**

Utskrivningsdatum

2001-02-27

Diarienummer

Beslutsdatum

Paragraf

Avgift kronor

Nämnden för miljö- och hälsoskyddsfrågor beviljar ovanstående ansökan

utan erinringar  enligt bifogade bilaga 1998 B  med följande erinringar

- att avloppsvattnet avleds via trekammarbrunn 2 m<sup>3</sup>
- till filterbädd enligt typritning 01, 06 och 08
- till infiltrationsanläggning enligt typritning 01, 02 (04) och 08
- geomembranduk erfordras i markbädden
- pump erfordras
- enligt renhållningsordningen får lock till slamavskiljare inte väga mer än 30 kg
- att avloppet åtgärdas senast
- 

FÖR MILJÖ OCH SAMHÄLLSBYGGNADSNÄMNDEN



Tillstånd erfordras enligt 7 § hälsoskyddslagen för att inrätta avloppsanläggning för vattentoalett. Om inte kommunen föreskriver annat erfordras endast skriftlig anmälan för anordning av avloppsanläggning från kök, bad, dusch och tvätt. Med ansökan till nämnden bifogas ritning och beskrivning i två exemplar. Ledningens sträckning, reningsanläggningens läge och avstånd till omgivande vattentäkter skall anges. Anmälan erfordras även för avlopp från mjölkkrum och tvättrum i jordbruk eller industri m m.

Skriftlig anmälan skall jämlikt 7 § hälsoskyddslagen och 6 § hälsoskyddsförordningen göras innan sluten avloppsledning påbörjas eller ändras. Vid anmälan bör fogas karta jämte beskrivning, om ej dessa handlingar finns tillgängliga hos nämnden. För anslutning till allmän avloppsledning krävs ingen anmälan. Kontakten skall tas med avloppsverket.



**ESLÖVS KOMMUN**  
Miljö och Samhällsbyggnad

Enheten för miljö- och hälsoskydd

**SLUTBESIKTNING AV AVLOPPSANLÄGGNING**

Fastighetsbeteckning: Kastberga 2:23

Sökandes namn och adress: Ingvor Andersson

Entreprenör: Christa Andersson, Kastberga 6, Eslöv

**Avloppsanläggningens utformning:**

**Kommentar:**

Trekammarbrunn/tvåkammarbrunn

Tranis

Filterbädd.....

.....

Tät filterbädd 20 m<sup>2</sup>

Vicod quer o makadam  
Slitsade pvc-rör, gummiduk NRC

infiltrationsanläggning

.....

Pumpbrunn Ø.....

NRC

Fördelningsbrunn Ø 100

NRC

Inspektionsbrunn Ø.....

Behäftig

Materialskiljande skikt

Vicod

.....

Ändringar i förhållande till ansökan: .....


Slutbesiktning: Karna Lantz 2001-02-14  
Utförd av Datum

Övrigt: .....

Efterbesiktning: .....

Utförd av Datum

Skiss över avloppsanläggning

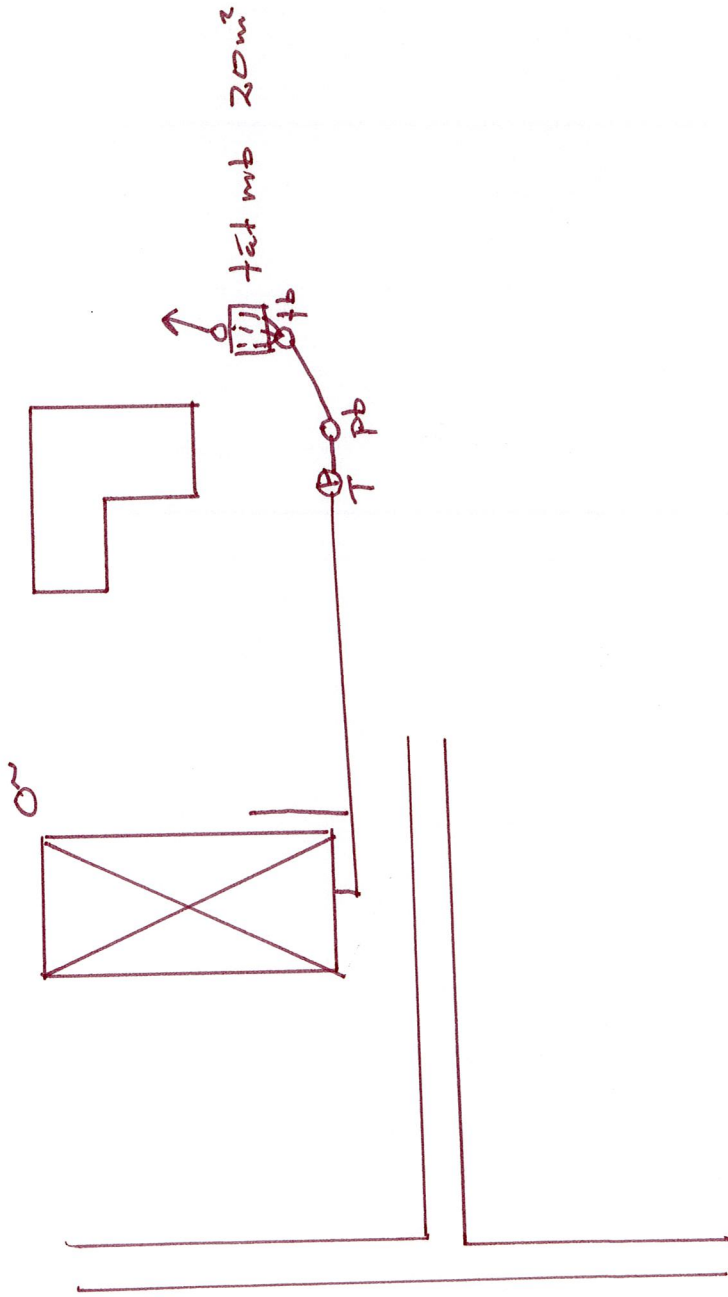

- Allt spillvatten kopplas till trekammarbrunnen.
- Dränerings- och dagvatten får ej ledas till avloppsanläggningen.
- Skyddsavstånd mellan markbädd/infiltration och dricksvattentäkt bör ej understiga 50 m. I annat fall krävs tät markbädd.