

SAMMANTRÄDESPROTOKOLL

Sammanträdesdatum

Blad

1976-02-24

Delgivning till	Sökandens namn och postadress
	Edith Andersson PL 229 ... 450 81 Grebbestad ... Sökandens telefon

Byggnadslov

Ärende och beslut § 182.

Ansökan från Edith Andersson, Grebbestad, om byggnadslov för ändringsarbeten på bostadshus å stg 20 i Grebbestad.

För området gäller stadsplan fastställd år 1947.

Byggnadsnämnden beslöt bevilja sökt byggnadslov.

Ändringsarbetena skall utföras i enlighet med till ansökan fogad ritning och teknisk beskrivning.

För byggnadsområdet gällande byggnadsbestämmelser skall följas.

(I.L.)

Allmänna föreskrifter

☐ Kompletterande handlingar skall inges till byggnadsnämnden enligt särskild infordran

Text efter markerad ruta gäller

☐ Bifogade föreskrifter skall iakttas

Anmaning

Sökanden anmanas att om beslutet bevisligen underrätta grannar och andra, som kan beröras därav

Anmälningar

Till byggnadsnämnden skall anmälningar göras enligt följande

Text efter markerad ruta gäller

- ☐ 1. Då företaget påbörjas
- ☐ 2. Då schaktning eller sprängning till grundbotten utförts eller pålning skall påbörjas
- ☐ 3. Då grundläggning verkställts men innan första bjälklaget utförts
- ☐ 4. Då byggnadens bärande stomme samt skorsten uppförts men innan putsning eller annan ytbehandling verkställts eller golv inlagts
- ☐ 6. Då företaget slutförts

Granskning och besiktning, kr

Nybyggnadskarta, kr

Summa avg, kr

Avgifter

200:-

200:-

Justeringsmännens sign

Utdragsbestyrkande

Granskning av ansökan/anhållan från Edit Andersson, Grebbestad, om b-lov
för ändringsarbeten på bostadshus fastighet stg 20 i S-stad

Stads/Byggnadsplan

- ☐ Upprättad år.....
- ☒ Fastställd år.....
- ☐ Tomten rättsligt bildad.....
- ☐ Tomtindelningensförslag upprättat.....
- ☐ Tomtindelning fastställd.....
- ☐ Nybyggnadsförbud jämlikt.....
- ☐ Länsstyrelsens dispens erfordras.....
- ☐ Dispens till/avstyrkes.....
- ☐ Tillåten byggnadsyta.....
- ☐ Tidigare bebyggd yta.....
- ☐ Sökt byggnadsyta.....
- ☐ Överensstämmer med planbest.....
- ☐ Strider mot planbest,avseende...
- ☐ Byggnadsläge.....
- ☐ Byggnadsyta.....
- ☐ Byggnadshöjd.....
- ☐ Användningssätt.....

Utomplansbestämmelser

- ☐ Glesbebyggelse.....
- ☐ Tätbebyggelse.....
- ☐ Nybyggnadsförbud jämlikt.....
- ☐ Restriktion jämlikt NVL.....
- ☐ Länsstyrelsens dispens erf.....
- ☐ Dispens till/avstyrkes.....
- ☐ Tomten är rättsligt bildad.....
- ☐ Tidigare bebyggd yta.....
- ☐ Sökt byggnadsyta.....

Ärendet bör remitteras till:

- ☐ Brandchefen.....
- ☐ Kommunalingenjören.....
- ☐ Hälsovårdsnämnden.....
- ☐ Lantmäteriet.....
- ☐ Naturvårdsombuden.....

- ☐ Kommunstyrelsen.....
- ☐ Landsantikvarien.....
- ☐ Yrkesinspektionen.....
- ☐ Polisen.....
- ☐ Hamnstyrelsen.....
- ☐ Erfordras före byggnadslov/byggstart
- ☐ Ansökan om byggnadslov för va-anläggningen.....
- ☐ Ansökan om avlopp göres hos hälsovårdsnämnden.....
- ☐ Skorstensplan.....
- ☐ Anmälan om ansvarig arbetsledare....
- ☐ Bestyrkta kompetensuppgifter angående ansvarig arbetsledare.....
- ☐ Grannes skriftliga medgivande.....
- ☐
- ☐

Byggnadslov tillstyrkes/~~avstyrkes~~.

*Småare tillbyggnad
på redan bebyggd
av Mossberg, och*

TÄNKS BYGGNADSNÄMND
Ink: 76 02 10
Dnr: 10/2 10

Byggnadslov

Till ansökan fogas ritningar och andra handlingar enligt Svensk byggnorm och byggnadsnämndens anvisningar

ANSÖKAN

Datum

760206

Byggnadsnämnden

i Tanums kommun

45080 Tanumshede

Byggnadsplats och sökande

Fastighetens officiella beteckning	Tilla fastighet	Församling	Treblestad
Fastighetens adress	Stg. 20 Skomakargrand	Telefon: arbetet	0532
Sökandens namn	Carl Andersson	90100/296, 32855	
Postadress (utdelningsadress, postnummer och ortnamn)	Pl. 229 45081 Treblestad	Telefon: bostaden	0525/0169
Fastighetsägarens namn (om annan än sökanden)	Sven Andersson Skrubhus		

Husbyggnad

☒ En-/Två-familjshus	☐ Fler-familjshus	☐ Affärshus	☐ Industribyggnad	☐ Fritidshus	☐ Uthus	☐ Garage
Annan husbyggnad				Produktionskostnaden beräknas		
				☐ överstiga 10 000 kronor ☐ understiga 10 000 kronor		
Omfattning				Statligt bostadslån		
☐ Helt ny byggnad	☐ Till-/Påbyggnad	☐ Ombyggnad/Modernisering	☒ Annan ändring	☐ söks samtidigt	☐ söks ej	☐ har sökts/beviljats ☐ kommer att sökas
Undergrundens beskaffenhet						
☒ Berg	☐ Grus	☒ Sand	☐ Lera	☐ Morän	☐ Okänd	
Fasadbeklädnad		Stommateriäl		Yttertaksbeläggning		Taklutning, grader
Plast lavella		Timmer		Tegel		
Värmeinstallation						
☐ Olja	☒ El	☐ Gas	☐ Fjärrvärme	Vatteninstallation: Anslutning till		
				☐ allmän anläggning	☒ enskild gemensamhetsanläggning	☐ egen anläggning
Avloppsinstallation, Spillvatten: Anslutning till						
☒ allmän anläggning	☐ enskild gemensamhetsanläggning	☐ egen anläggning	Regnvatten (Dagvatten): Anslutning till			
			☒ allmän anläggning	☐ mark		
Sannolikt flöde i förbindelsepunkt, l/s			Antal nya avloppsenheter			
Vatten			Spillvatten		Regnvatten	

Annat byggnadsföretag

☐ Plank, mur o d	☐ Schaktning, fyllning	☐ VA-installation	☐ Fast cistern o d	Produktionskostnaden beräknas
				☐ överstiga 10 000 kronor ☐ understiga 10 000 kronor
☐ Omfärgning av fasad	☐ Skylt, ljus-anordning	☐ Upplag	☐ Rivning av hus	

Personhänvisningar

Namn, adress och telefon

Arkitektonisk utformning (planlösningar, fasader)
Byggnadskonstruktion
VVS-installationer
Byn 24/2-76, §182 Beviljat

Sökandens underskrift


Carl Andersson

Byggnadslov beviljat den 29. 2. 1976 § 182
 avvikelse från denna ritning får ej vidtagas utan
 byggnadsnämndens godkännande.

TANUMS BYGGNADSNÄMND



FASAD ÖSTER

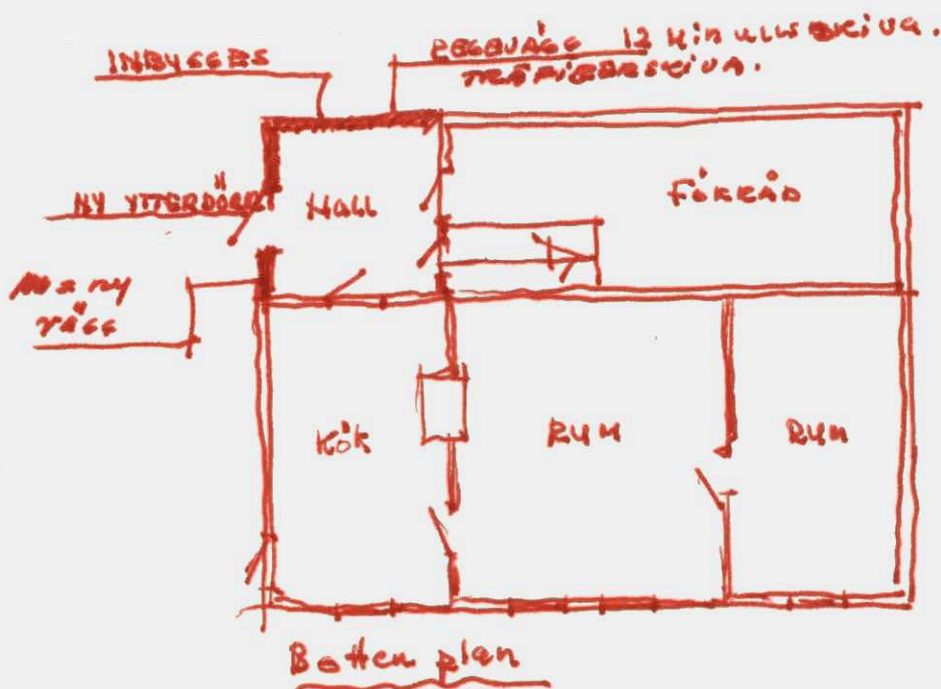

SKISS.

STG. NR 20
 GLEBBESTAD
 EDIT ANDERSSON.
 INSÄTTNING AV.
 YTERDÖRR I FASAD.
 SKALA 1:100
 RIT. 1975. 12. 19.



STG. NR 20
GREDDESTAD
BRITH ANDERSSON.
Skala 1:100