
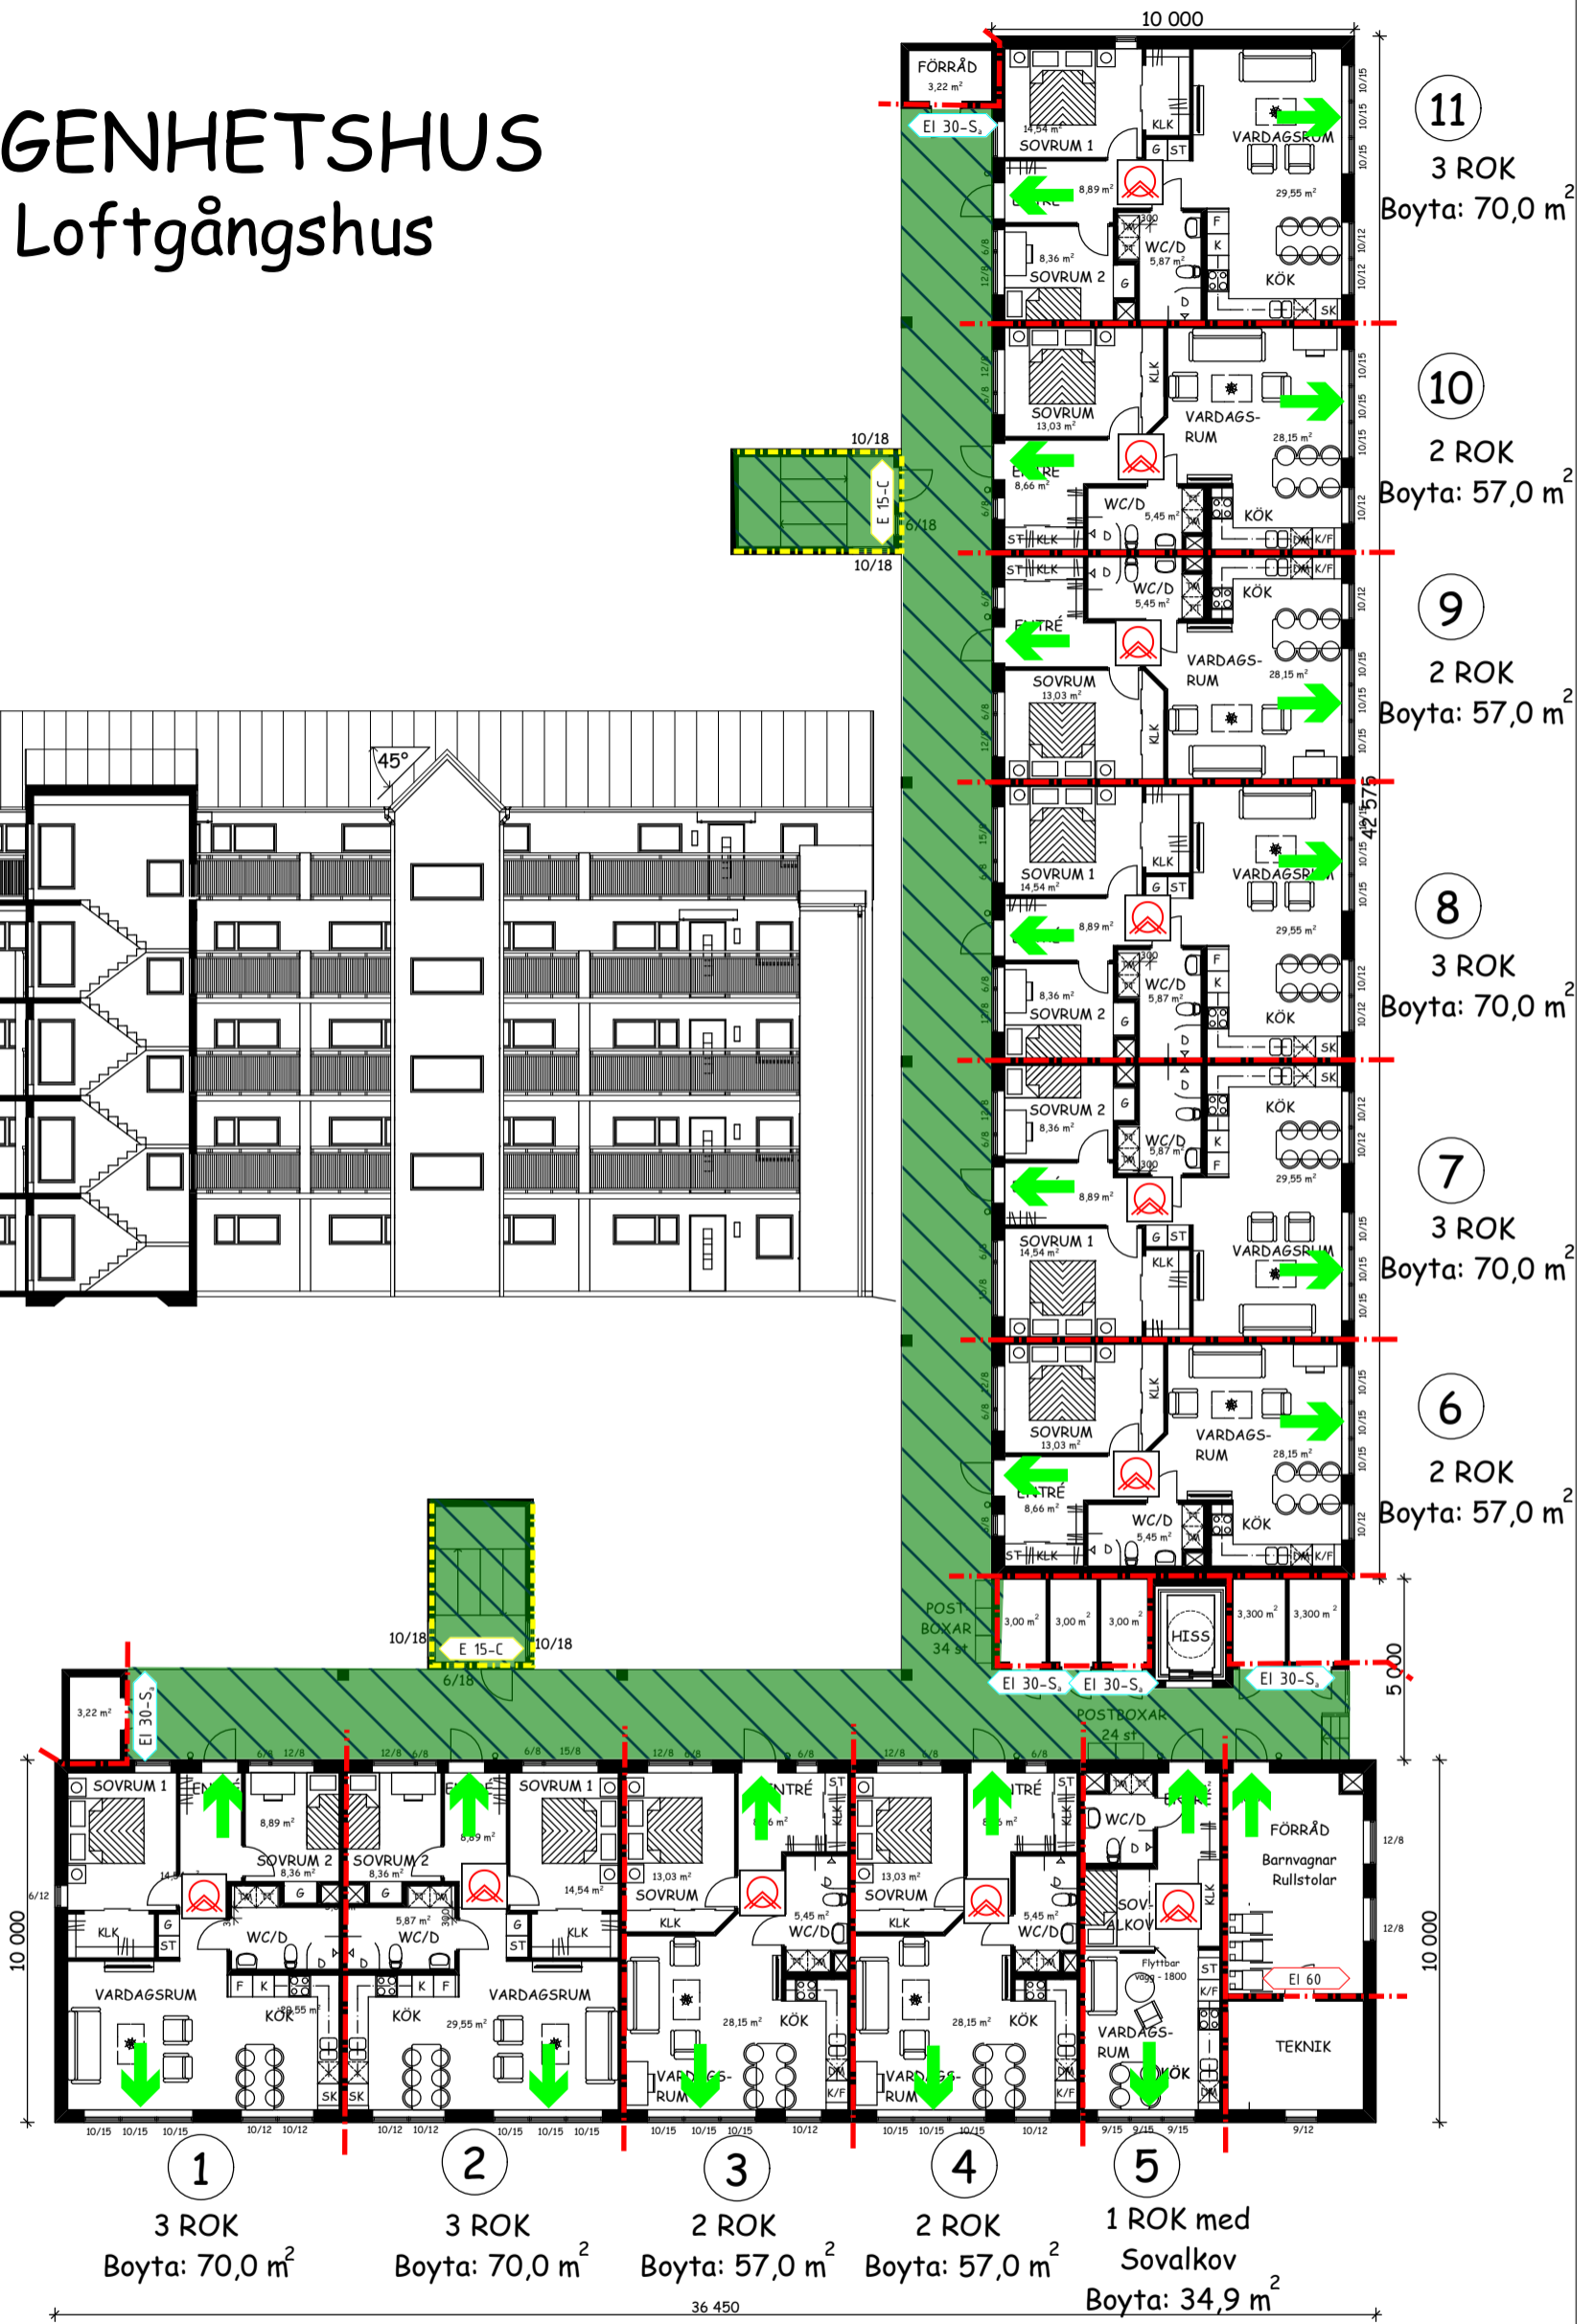


LÄGENHETSHUS Loftgångshus

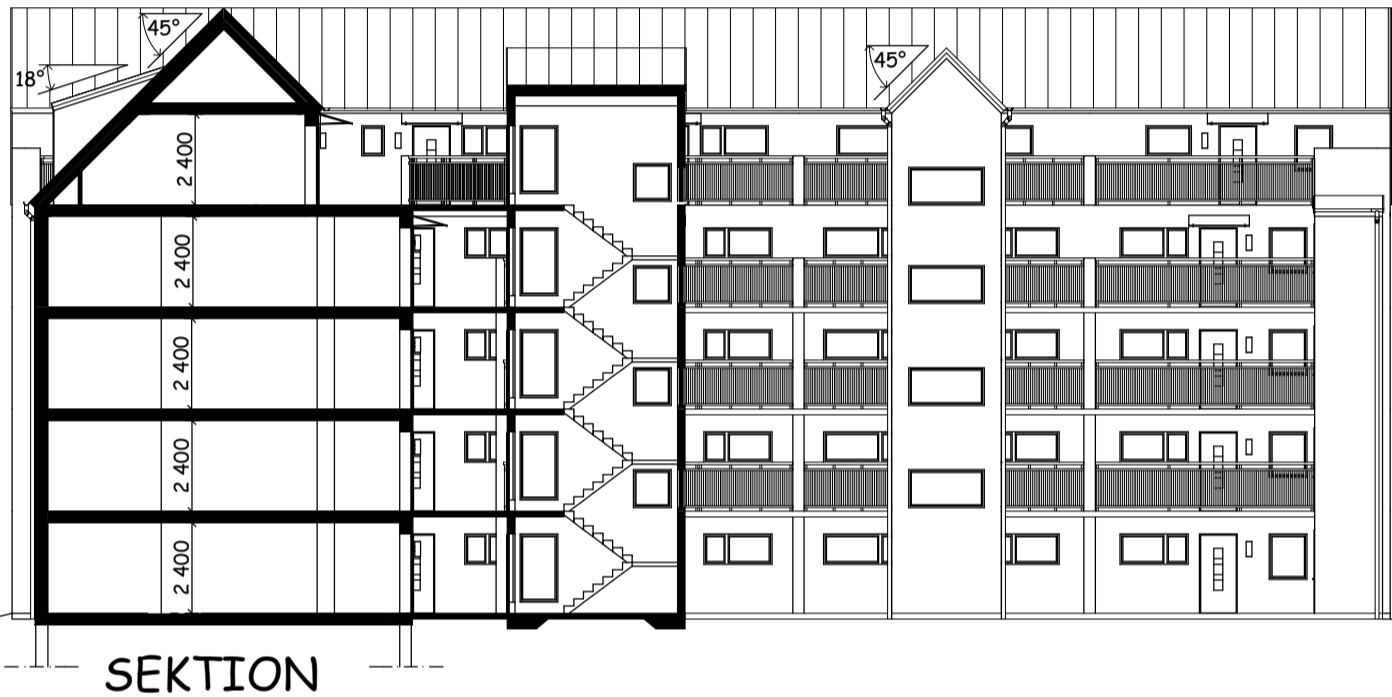

PLAN - VÅNING 1

TECKENFÖRKLARING BRAND

	UTRYMNINGSVÄG		BRANDTEKNISK KLASSE DÖRRAR
	PIL UTRYMNINGSVÄG		BRANDCELLSGRÄNS, EI 30
	BRANDVARNARE, FÖRSLAG PÅ PLACERING		BRANDCELLSGRÄNS, EI 60
			BRANDCELLSGRÄNS, E 15



LWLJ Arkitekt Konsult

Lena Walberg-Ljungbeck, Arkitekt SAR
Tel: 0451-35103, Mobil: 070-2472870


C	Skärmväggar, Hiss	LWLJ	211008
B	Fönster i trapphus	LWLJ	211006
A	Postboxar	LWLJ	210820
REV	ANT	REVIDERINGEN AVSER	SIGN DATUM

LÄGENHETSHUS - LOFTGÅNGSHUS
FASTB: SVÄRDET 17
TOMELILLA KOMMUN
PLAN - VÅNING 1, SEKTION

DATUM	SKALA	RITNINGSNR.	REV
210705	1:200	A3	C

BYGGLOVSHANDLING

LÄGENHETSHUS Loftgångshus

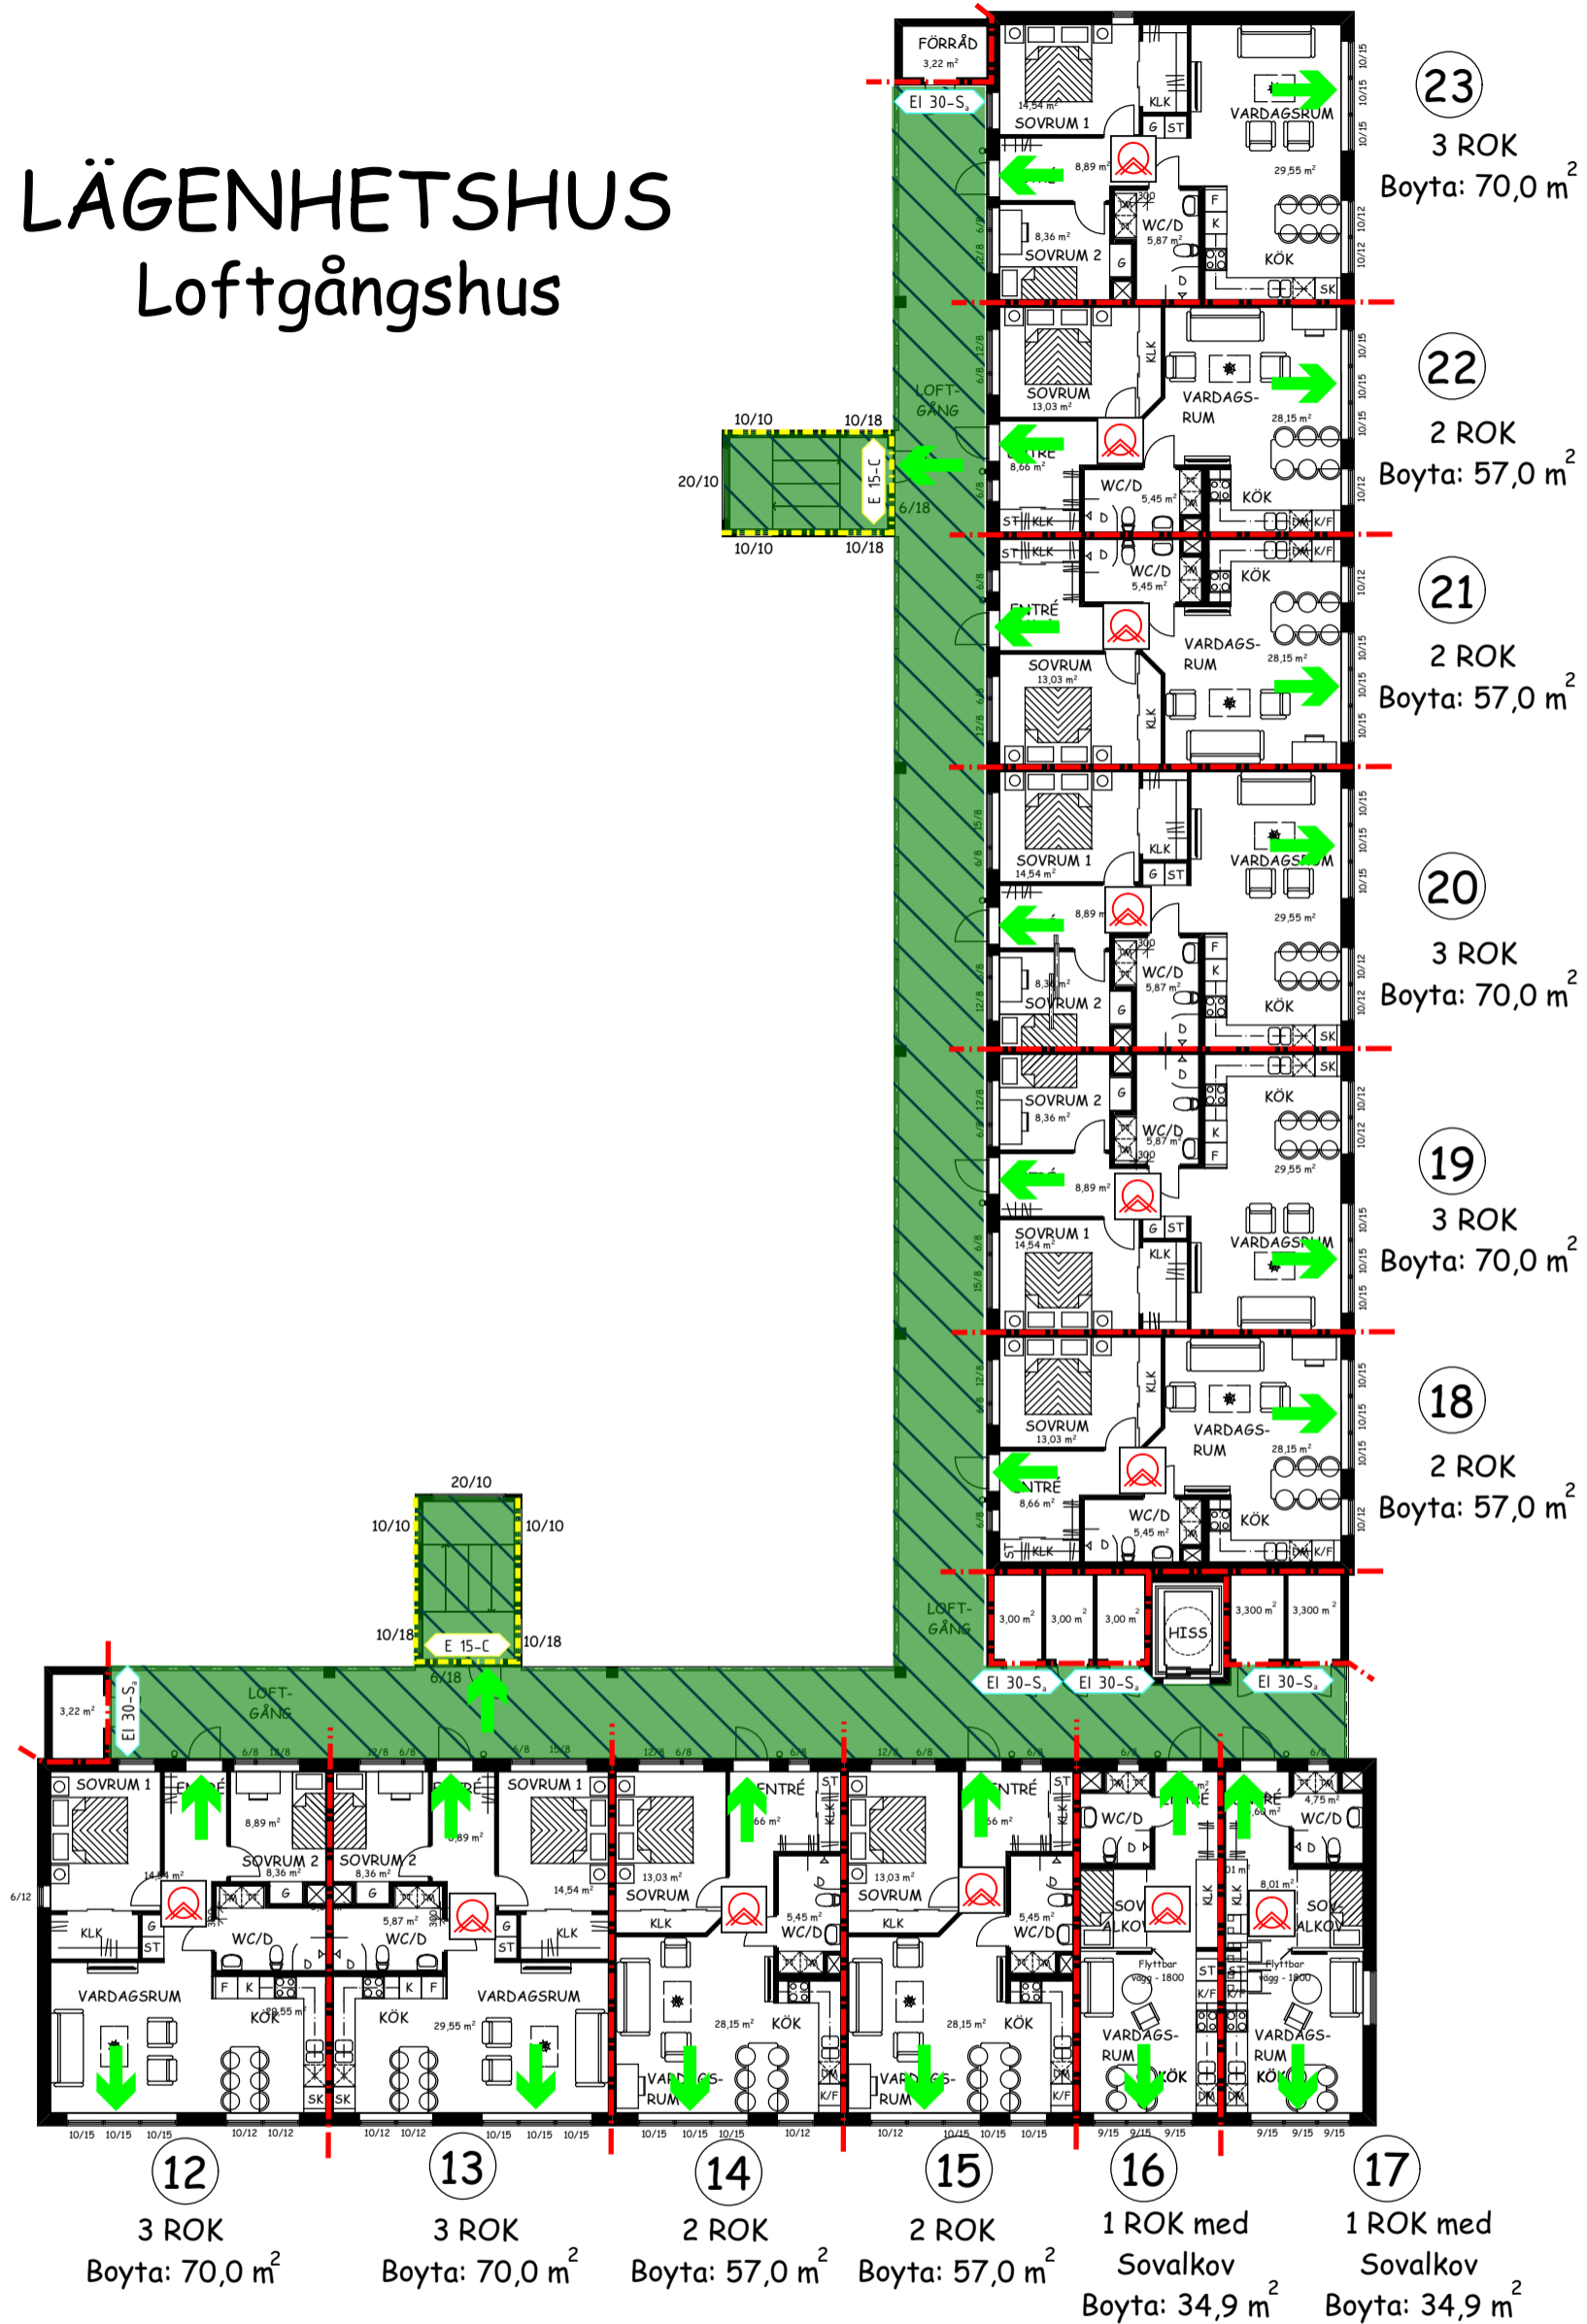

PLAN - VÅNING 2

TECKENFÖRKLARING BRAND	
	UTRYMNINGSVÄG
	PIL UTRYMNINGSVÄG
	BRANDVARNARE, FÖRSLAG PÅ PLACERING
	BRANDTEKNISK KLASSTÄRRE
	BRANDCELLSGRÄNS, EI 30
	BRANDCELLSGRÄNS, EI 60
	BRANDCELLSGRÄNS, E 15



0 10 20 30 40 50


BYGGLOVSHANDLING

LWLJ Arkitekt Konsult

Lena Walberg-Ljungbeck, Arkitekt SAR
Tel: 0451-35103, Mobil: 070-2472870

B	Skärmväggar, Hiss	LWLJ	211008
A	Fönster i trapphus	LWLJ	211006
REV	ANT	REVIDERINGEN AVSER	SIGN DATUM
LÄGENHETSHUS - LOFTGÅNGSHUS			
FASTB: SVÄRDET 17			
TOMELILLA KOMMUN			
PLAN - VÅNING 2			
DATUM	SKALA	RITNINGSNR.	REV
210705	1:200	A4	B

LÄGENHETSHUS Loftgångshus

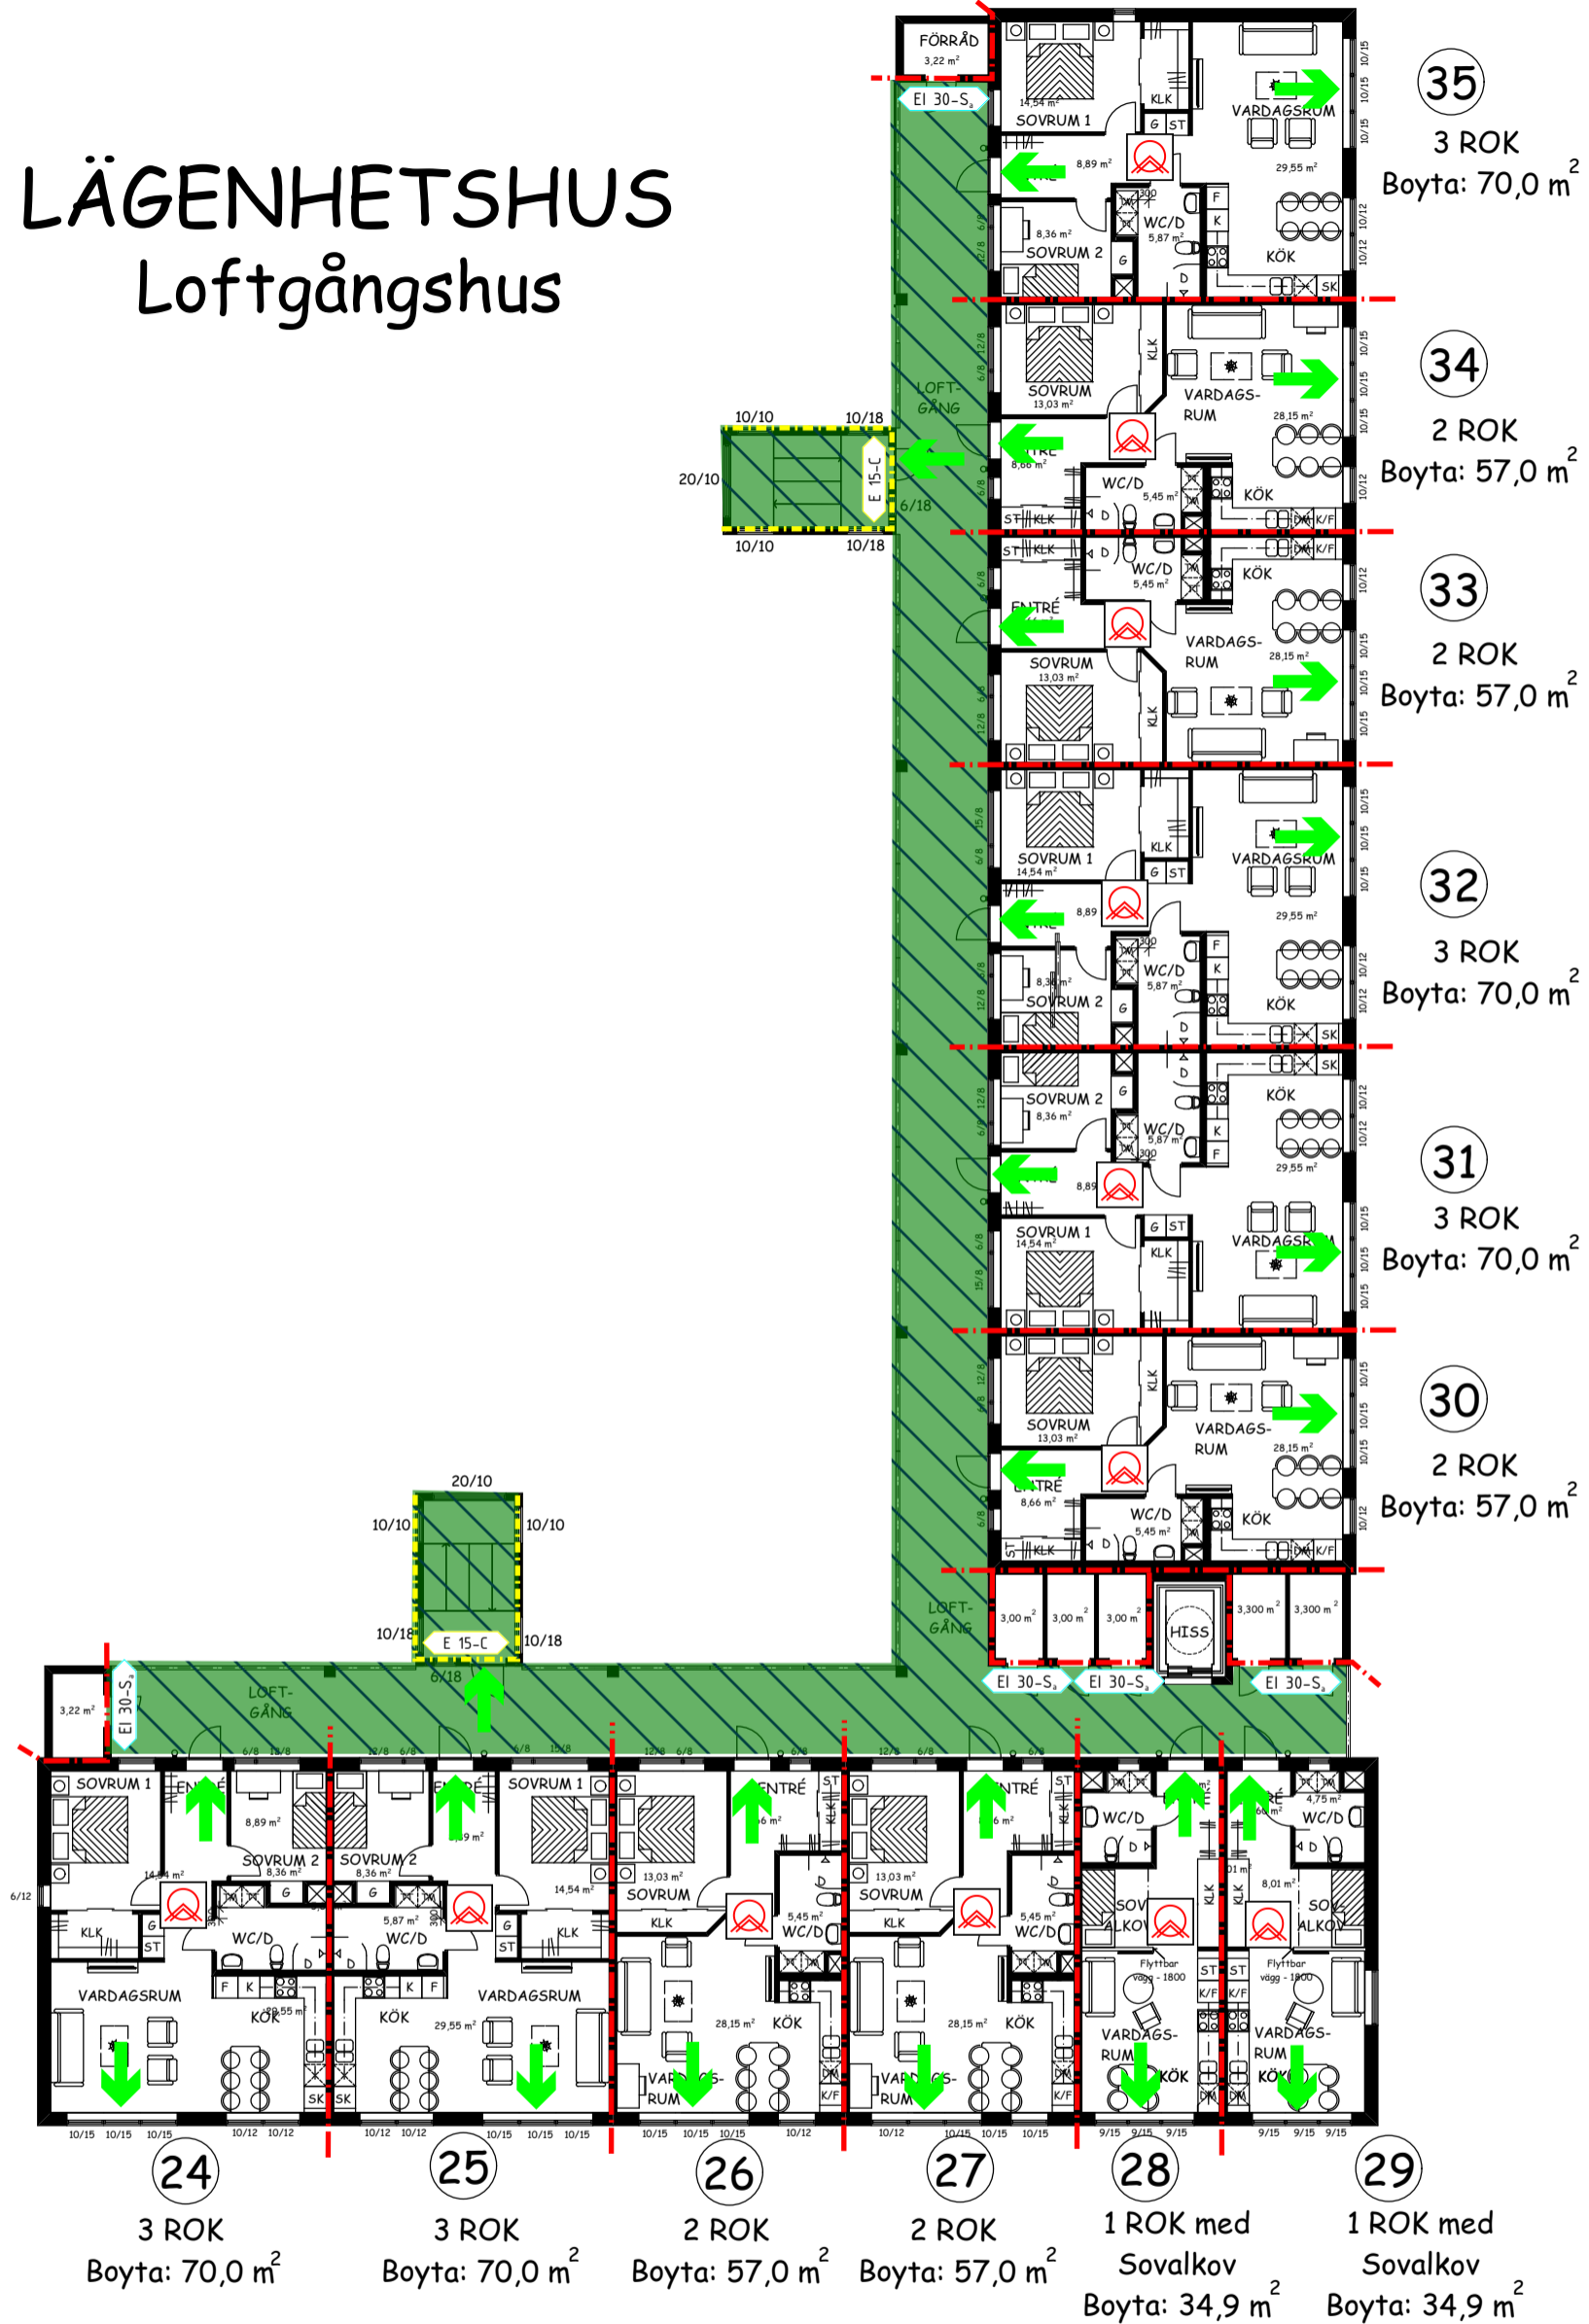

PLAN - VÅNING 3

TECKENFÖRKLARING BRAND		BRANDTEKNISK KLASSTYP	
	UTRYMNINGSVÄG		BRANDTEKNISK KLASSTYP DÖRRAR
	PIL UTRYMNINGSVÄG		BRANDCELLSGRÄNS, EI 30
	BRANDVARNARE, FÖRSLAG PÅ PLACERING		BRANDCELLSGRÄNS, EI 60
			BRANDCELLSGRÄNS, EI 15




BYGGLOVSHANDLING

LWLJ Arkitekt Konsult

Lena Walberg-Ljungbeck, Arkitekt SAR
Tel: 0451-35103, Mobil: 070-2472870

B	Skärmväggar, Hiss	LWLJ	211008
A	Fönster i trapphus	LWLJ	211006
REV	ANT	REVIDERINGEN AVSER	SIGN DATUM
LÄGENHETSHUS - LOFTGÅNGSHUS			
FASTB: SVÄRDET 17			
TOMELILLA KOMMUN			
PLAN - VÅNING 3			
DATUM	SKALA	RITNINGSNR.	REV
210705	1:200	A5	B

LÄGENHETSHUS Loftgångshus

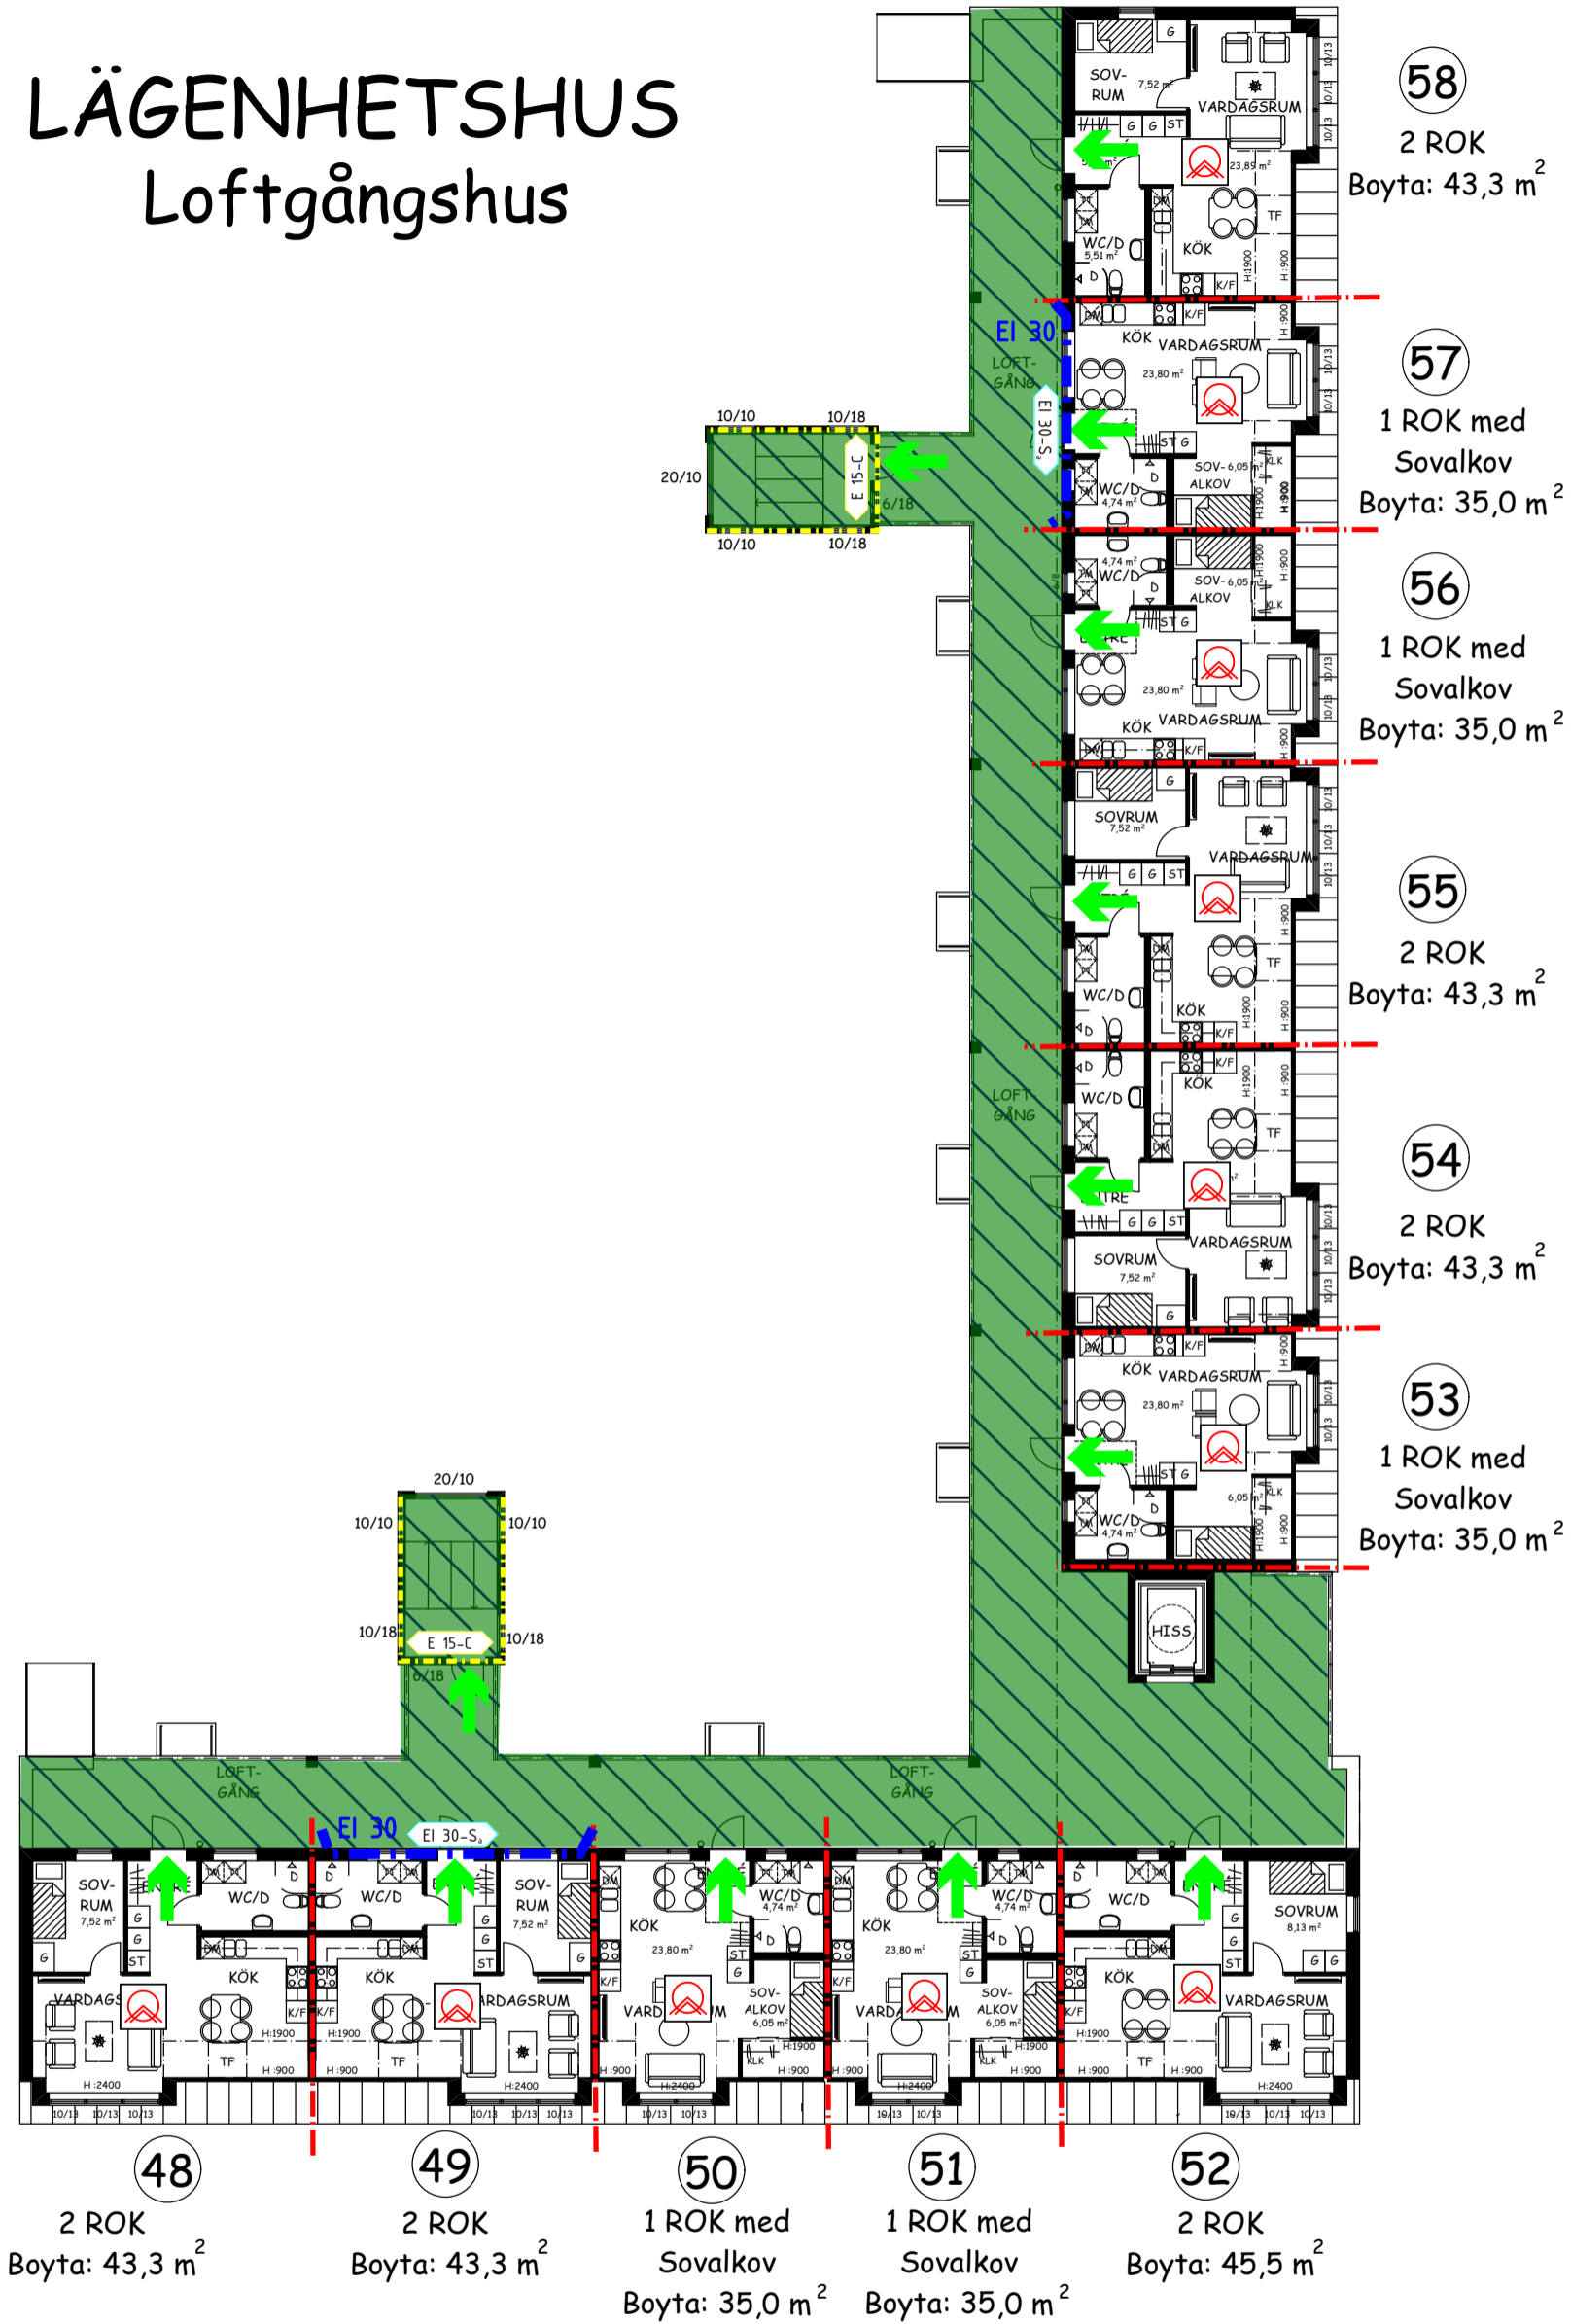

PLAN - VINDSVÅNING

TECKENFÖRKLARING BRAND	
	UTRYMNINGSVÄG
	PIL UTRYMNINGSVÄG
	BRANDVARNARE, FÖRSLAG PÅ PLACERING
	BRANDTEKNISK KLASSTÄMMEL DÖRRAR
	BRANDCELLSGRÄNS, EI 30
	BRANDCELLSGRÄNS, EI 60
	BRANDCELLSGRÄNS, EI 15




BYGGLOVSHANDLING



LWLJ Arkitekt Konsult





Lena Walberg-Ljungbeck, Arkitekt SAR
Tel: 0451-35103, Mobil: 070-2472870

B	Skärmväggar, Hiss	LWLJ	211008
A	Fönster i trapphus	LWLJ	211006
REV	ANT	REVIDERINGEN AVSER	SIGN DATUM
LÄGENHETSHUS - LOFTGÅNGSHUS FASTB: SVÄRDET 17 TOMELILLA KOMMUN PLAN - VINDSVÅNING			
DATUM	SKALA	RITINGSNR.	REV
210730	1:200	A7	B


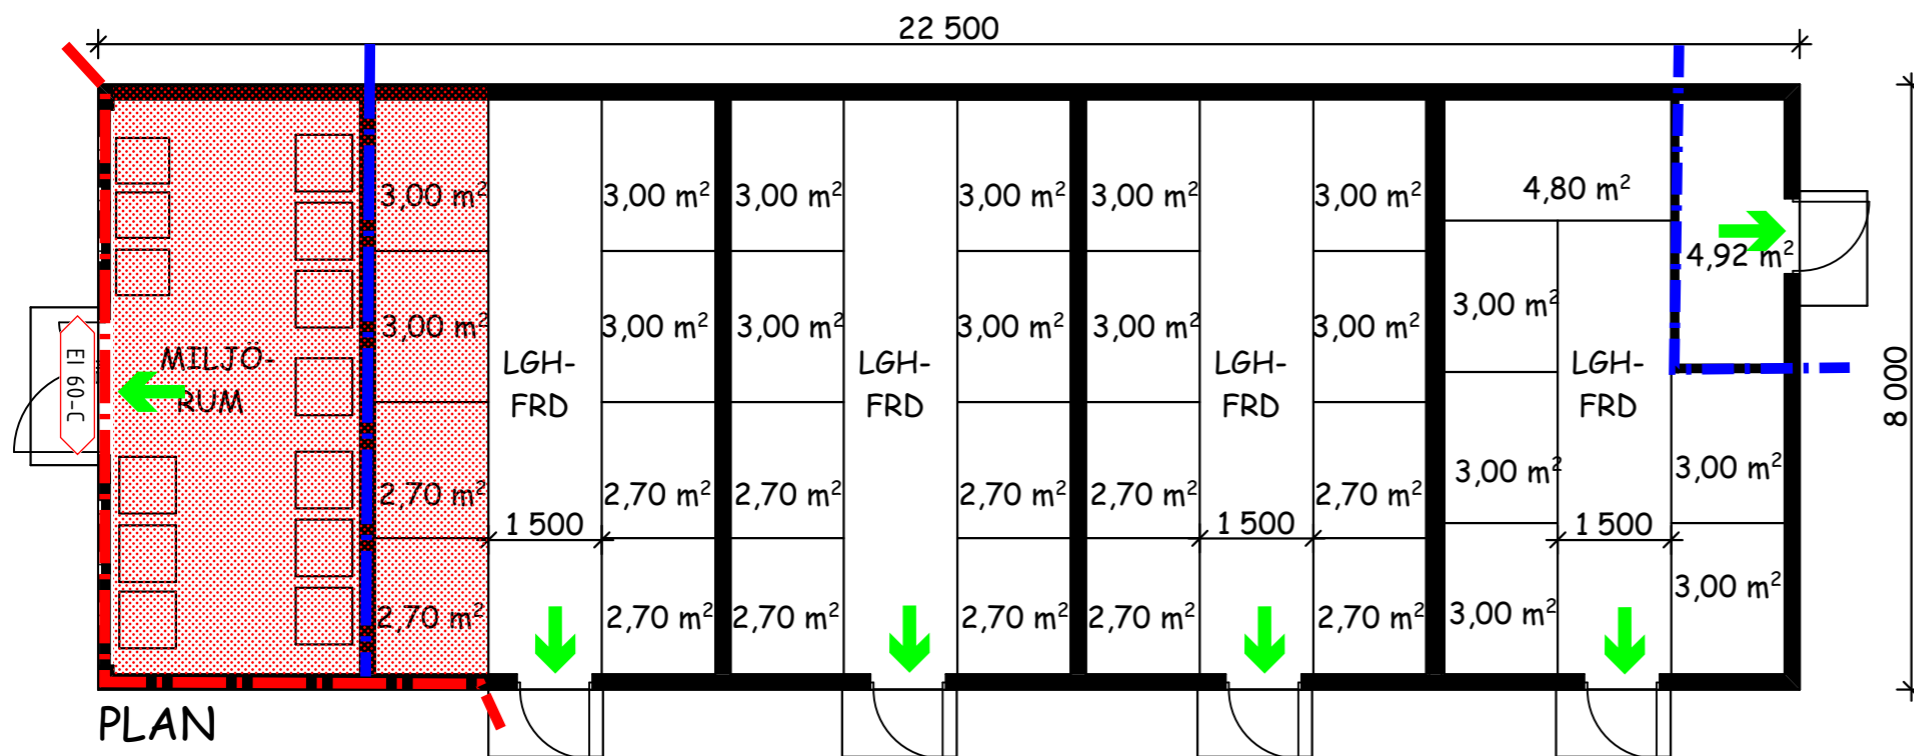


SIDOBYGGNAD

Lägenhetsförråd och Miljörum

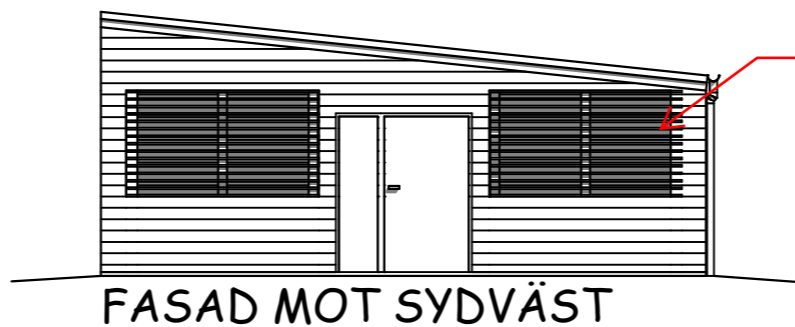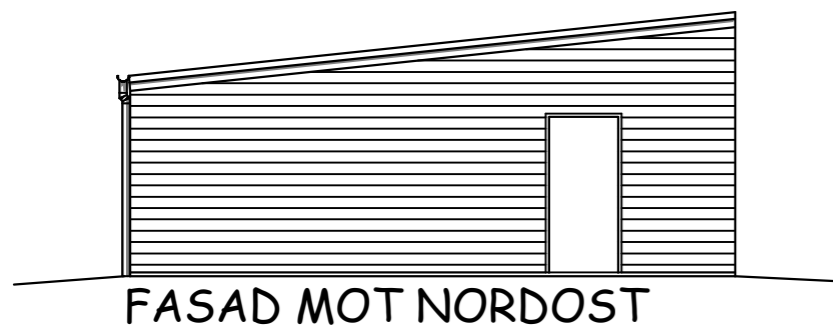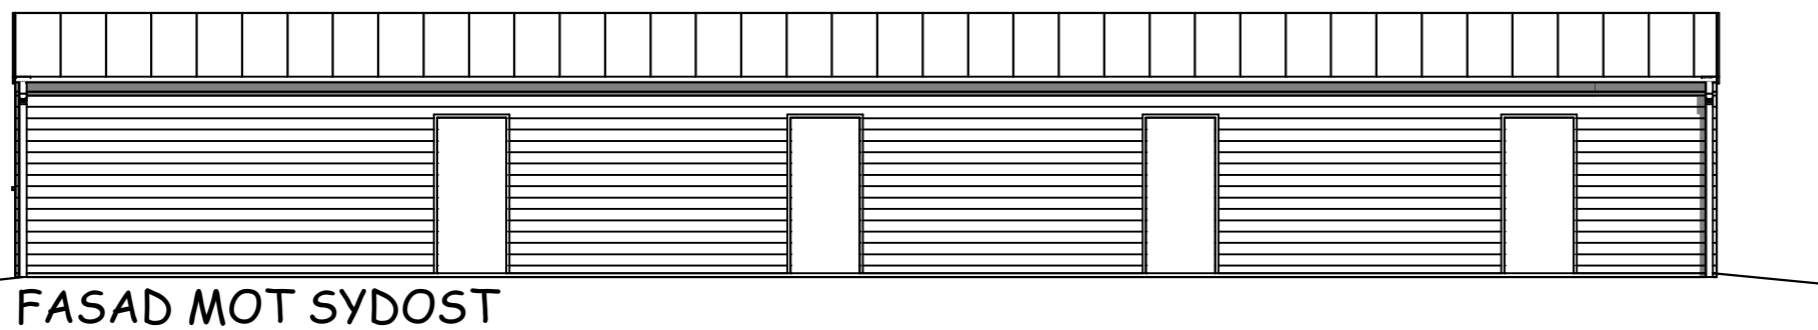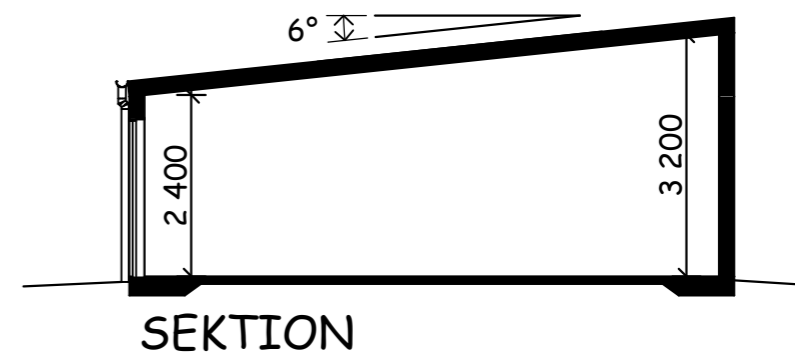

Ventilationsöppningar flyttas till västra långsidan (för att undvika placering i brandcellsgräns).

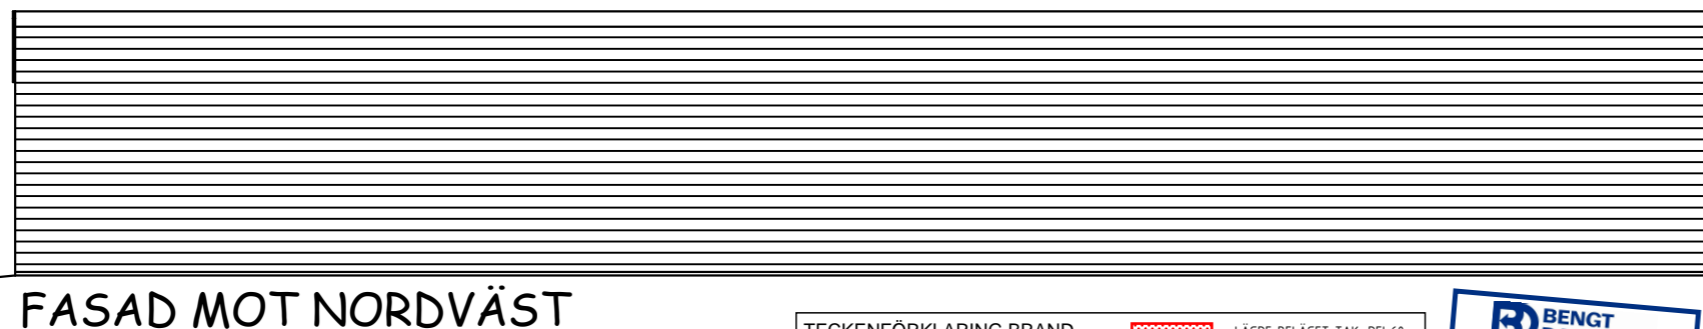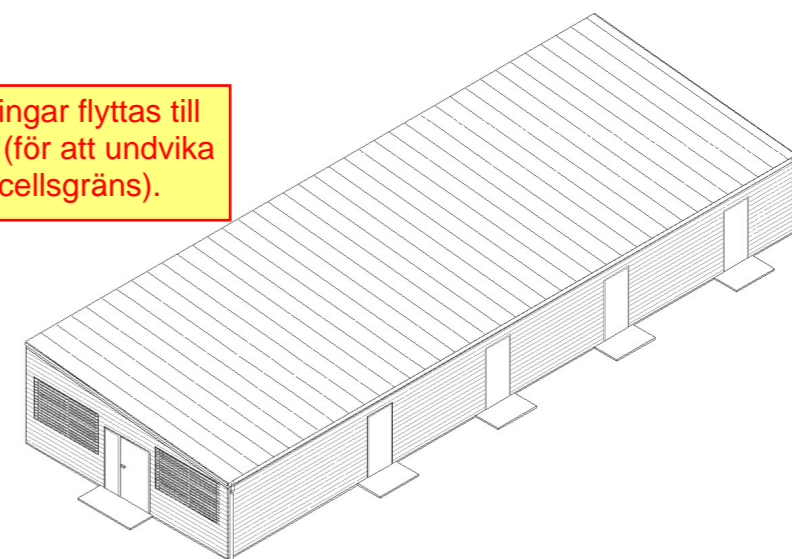

TECKENFÖRKLARING BRAND

- PIL UTRYMNINGSVÄG
- EIXX-C BRANDTEKNISK KLASSTÄNK DÖRRAR
- LÄGRE BELÄGET TAK, REI 60
- BRANDCELLSGRÄNS, EI 30
- BRANDCELLSGRÄNS, EI 60



LWLJ Arkitekt Konsult
Lena Walberg-Ljungbeck, Arkitekt SAR
Tel: 0451-35103, Mobil: 070-2472870

REV	ANT	REVIDERINGEN AVSER	SIGN	DATUM

SIDOBYGGNAD
LGH.-FÖRRÅD och MILJÖRUM
Fast.bet: SVÄRDET 17
TOMELILLA KOMMUN
PLAN, SEKTION, FASADER

DATUM	SKALA	RITNINGSNR.	REV
210705	1:100 (A3)	A10	

BYGGLOVSHANDLING

