

ÄNDRING AV DETALJPLAN FÖR FRITIDSHUS OMFATTANDE

GARNS-EKSKOGEN 1:2, 1:270-1:346 och 1:348-1:487 (ÄLGEBY)
I ÖSSEBY-GARNS SOCKEN,
VALLENTUNA KOMMUN,

VALLENTUNA STADSARKITEKTOR
1992 09 08

KRISTINA BERGLUND STADSARKITEKT
MARGARETA EKMAN PLANARKITEKT
PLANBESTÄMMELSER FRAMGÅR AV SÄRSKILD HANDLING

B. Aronsson
B. Aronsson
J. Eriksson
J. Eriksson

1993-12-13

FÖRSLAG TILL BYGGNADSPLAN FÖR ÄLGEBY

OMFATTANDE FASTIGHETEN EKSKOGEN 1:2
I ÖSSEBY-GARNS SOCKEN, ÖSSEBY KOMMUN
AV STOCKHOLMS LÄN
UPPRATTAT ÅR 1956 AV


BOORN CEDERSTRÖM ARKITEKT SÄ

SKALA 1:2000


BETECKNINGAR BYGGNADSPLANEN

- byggnadsplanegräns
- - - områdesgräns
- bestämmelsegräns
- - - - - gränslinjer ej avsedda att fastställas
- I antal våningar
- P parkering
- allmän plats, vägmark
- allmän plats, parkmark
- område för bostadsändamål, fristående hus
- område som ej får bebyggas
- område för friluftsbad (bostadsbyggnad)
- område för jordbruksändamål
- vattenområde
- vattenområde som får överbyggas

ANTAGEN AV KF 93 03 08. LAGA KRAFT 93 11 04

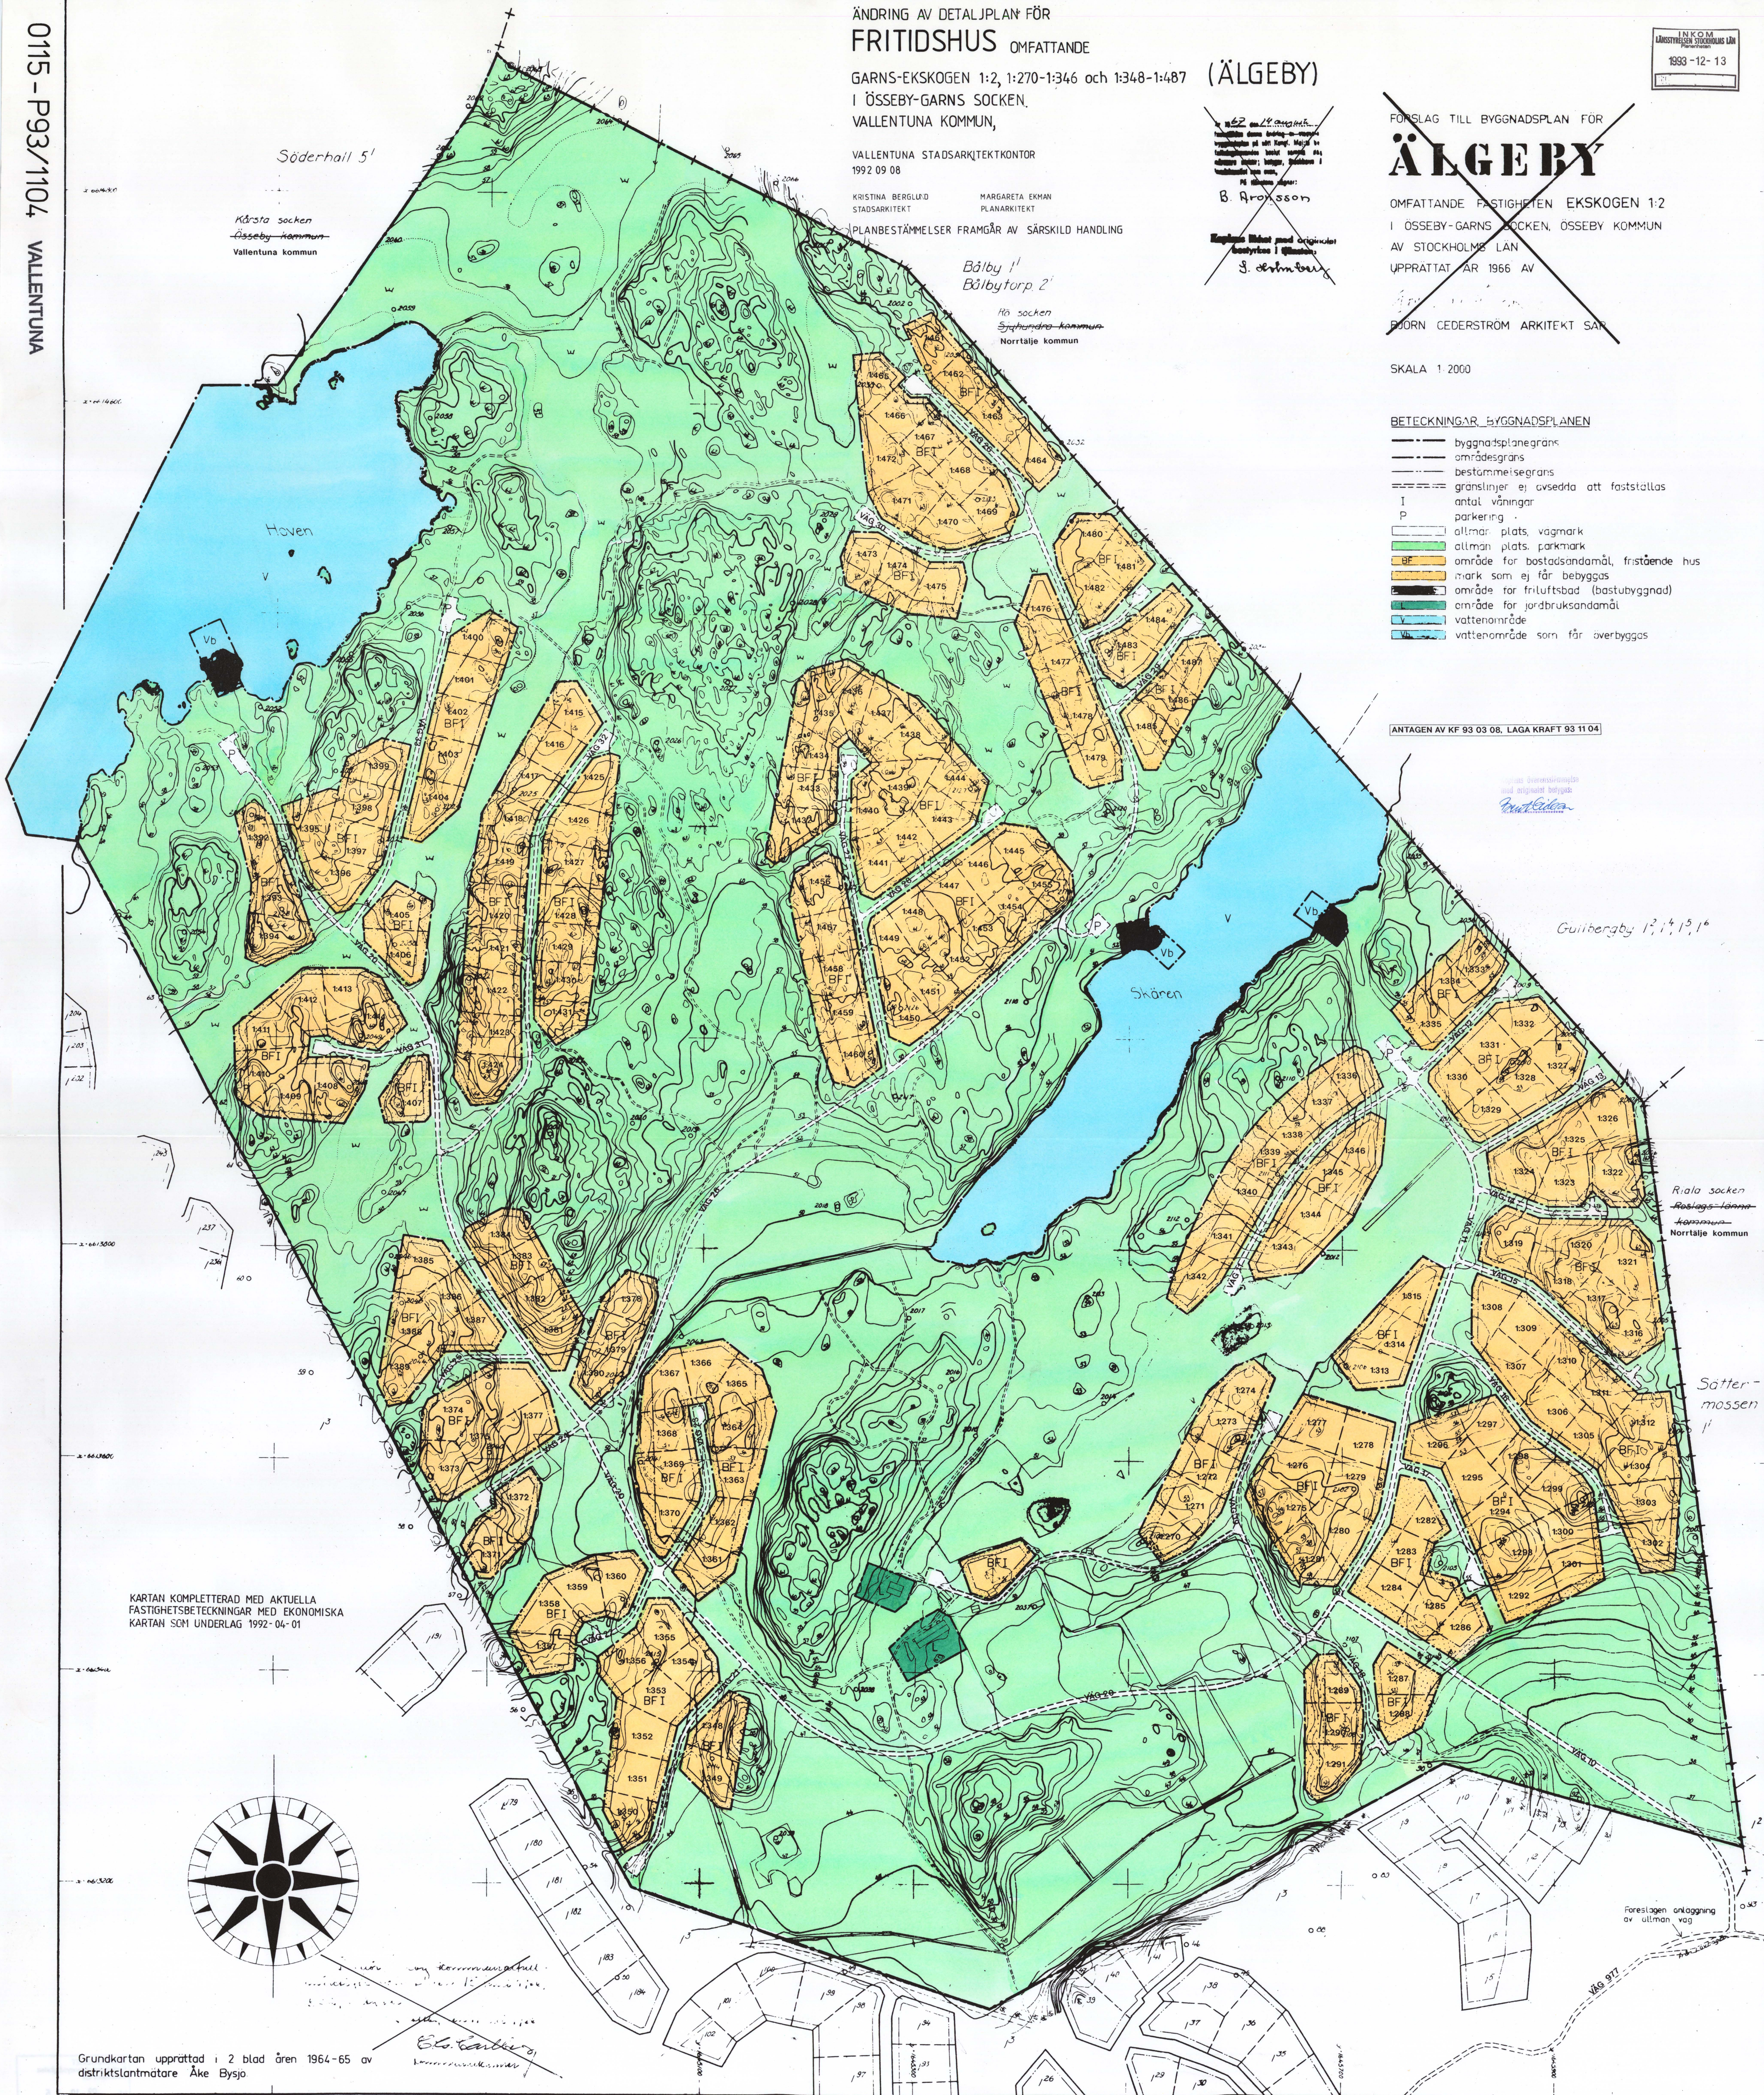

KARTAN KOMPLETTERAD MED AKTUELLA FASTIGHETS BETECKNINGAR MED EKONOMISKA KARTAN SOM UNDERLAG 1992-04-01

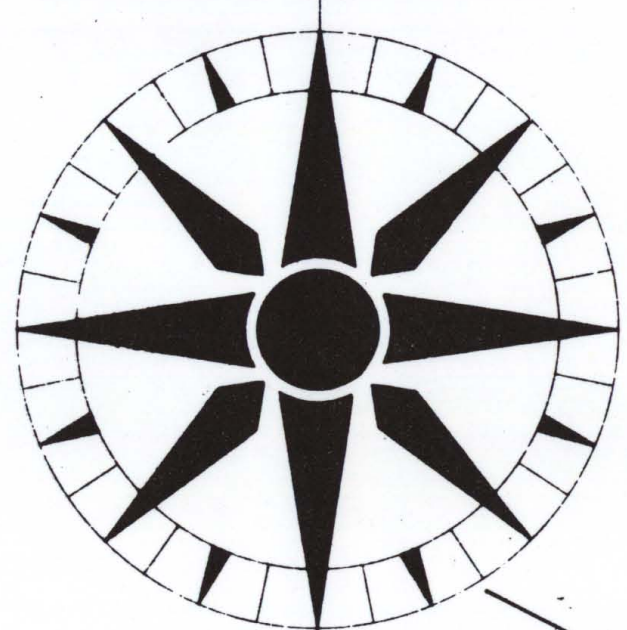

Grundkartan upprättad i 2 blad åren 1964-65 av distriktslantmätare Åke Bysjö