


Förslag till ändring av byggnadsplanen
för Staby 7:3, Staby Östergård 4:5 m.fl. fastigheter
i Rystads socken, Åkerbo kommun, Östergötlands län.
Linköping den 4.12.1968.

Sven Berry
Sven Berry

distriktslantmätare.

Skala 1:1000

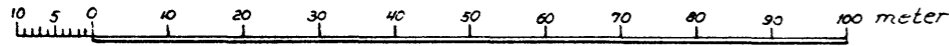

Beteckningar:

	Gräns för ändringsområdet
	Gällande områdes- och bestämmelsegräns
	" " " " avsedd att utgå
	Områdesgräns
	Bestämmelsegräns
	Gränslinjer ej avsedda att fastställas
	Allmän plats
	" " , park
	Område för bostadsändamål
	Byggnadssätt
	Antal våningar
	Mark som icke får bebyggas
	Mark för uthus o.d.


Antaget av kommunalfullmäktige i Åkerbo
kommun den 1.4.1969 betygas i tjänsten.

Bengt Isaksson
Bengt Isaksson
Kommunalkamrer

RYSTAD 641

Länsstyrelsen i Östergötlands län
har den 11.7.1969 genom beslut, mot
vilket talan ej må föras, fastställt
detta förslag, betygas i tjänsten.

Sven Jonsson
Sven Jonsson

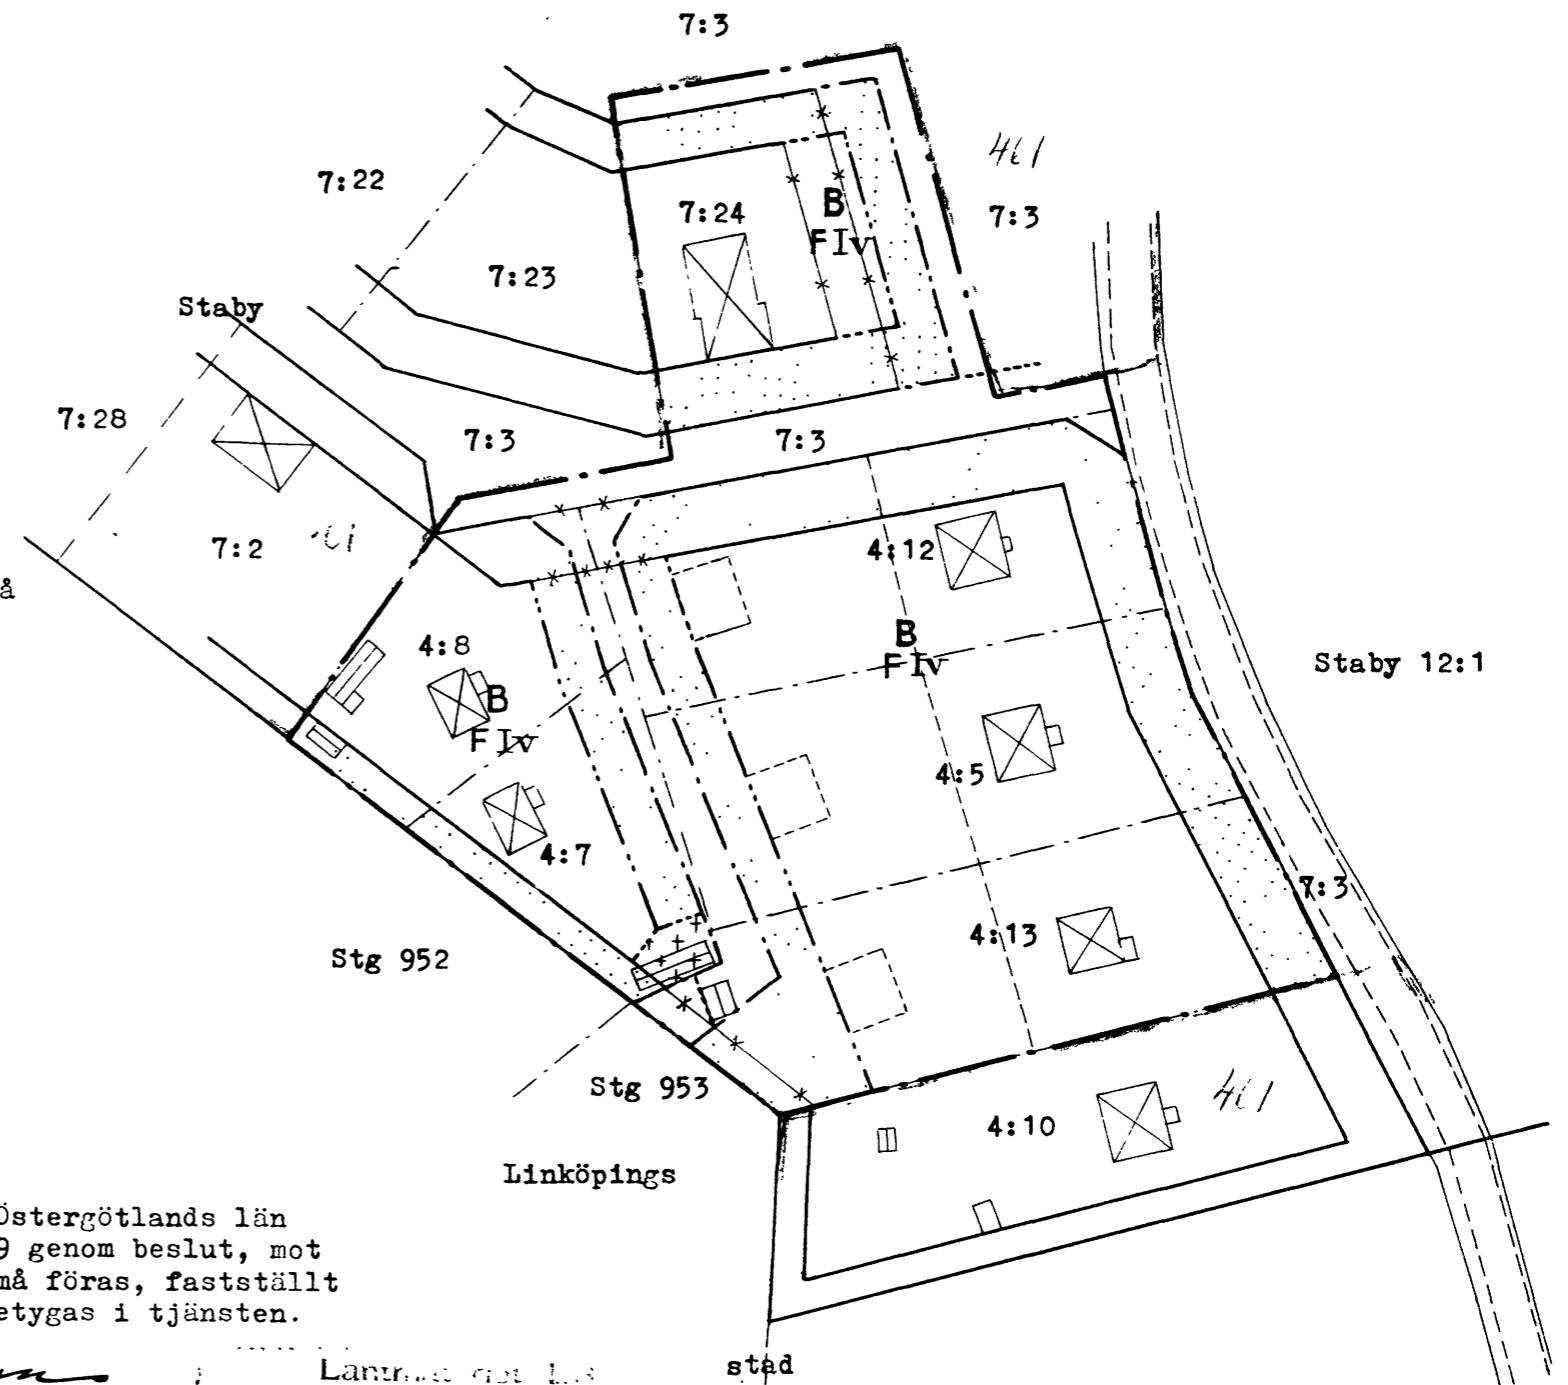

Län: Östergötland		stad
Socken: Rystad		
Namn: Staby 7:3 m.fl.		
Innehå:	Bpl	11.7.1969
Nr	Handlingar:	58a
	Karta:	

LINKÖPINGS
LANTMÄTERDISTRIKT
D.Nr.
Ink. den 5/9 1969

3 sept 1969

Sven Jonsson
P 188