

Karta

över ett område å fastigheten

6,2 penningland **Bergvik 1²⁷**

Bergsjö socken och kommun;

Gävleborgs län

Dnr 43/53

X 8

Upprättad vid avstyckning
år 1953 av

Per Bin

Distriktslantmätare. ~~Lantmätare.~~

10 5 0 10 20 30 40 50 60 70 80 90 100

meter, Skala 1 : 4000

BESKRIVNING.

2,570

	Beteckning å kartan, fastighet, ägare, ägoslag mm.	areal hektar
1	avrösningsjord	0,1574

R.N.r. / 38

§ 155 År 1954 den 4 juni
fastställde överlantmätaren i Gävleborgs län
avstyckningen
Betygar

På ämbetets vägnar:


Ove Mörtzell
Ove Mörtzell

Med det avstyckade området följer rätt att för nödiga färder nyttja den nordost om och intill detsamma belägna, stamfastigheten tillhöriga utfartsvägen.

2544 979

Polära koordinater

Station	ρ^c	L
Station mp 1		
2	0.00	97.0
1	28.68	28.8
2	102.57	26.2
3	241.78	32.4
4	301.76	33.6
7	221.41	51.3
8	323.83	56.6

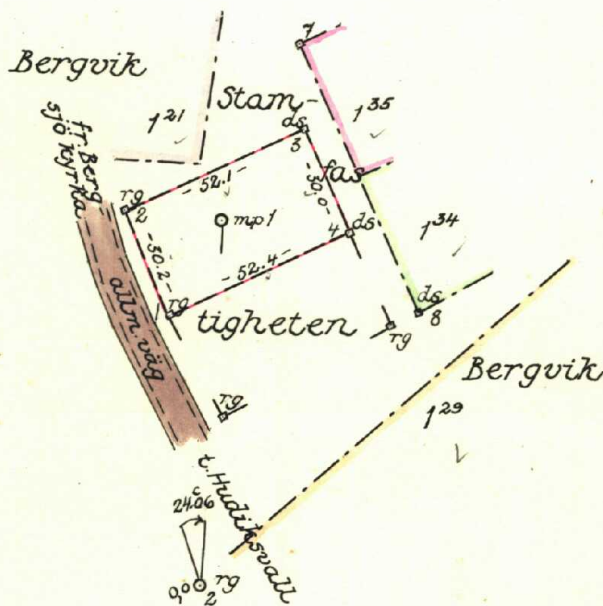

coll
M.W.

21-

bostads -
Inl. d' överst. 110.