

Ärendet Fastighetsreglering berörande Gunnarp 8:21 och 8:56		Kommun Höör	Län Malmöhus
Registerområde Tjörnarp		Nybildade fastigheter	
Förämningslantmätare <i>Bo Lundström</i>		Registreringsdatum 1975-01-16	
Bo Lundström		<input checked="" type="checkbox"/> Uppgift om åtgärd för rätningen avsett har införts i fastighetsregistret <i>V. H. J. J. J. J.</i> För fastighetsregistermyndigheten	

Fastighet, område m m	Fig	Areal hektar, m ² delareal	± ändring/summa	Ägare, uppgifter till lokal skattemyndighet och andra anmärkningar
-----------------------	-----	--	-----------------	--

FASTIGHETSÄTTSLIG BESKRIVNING, aktbilaga BE

Fig. 1,2 till Gunnarp 8:21


TEKNISK BESKRIVNING

Koordinatförteckning

Punkt	mark	x	y
4	rm	1845,02	1367,60
7	"	1852,60	1340,86
8	"	1864,83	1341,87
9	"	1873,06	1356,08
10	"	1869,77	1363,09
11	"	1859,91	1368,81
1353	grm	1870,24	1372,83
1354	"	1884,15	1335,06

System: Tjörnarp's lokala

GUNNARP

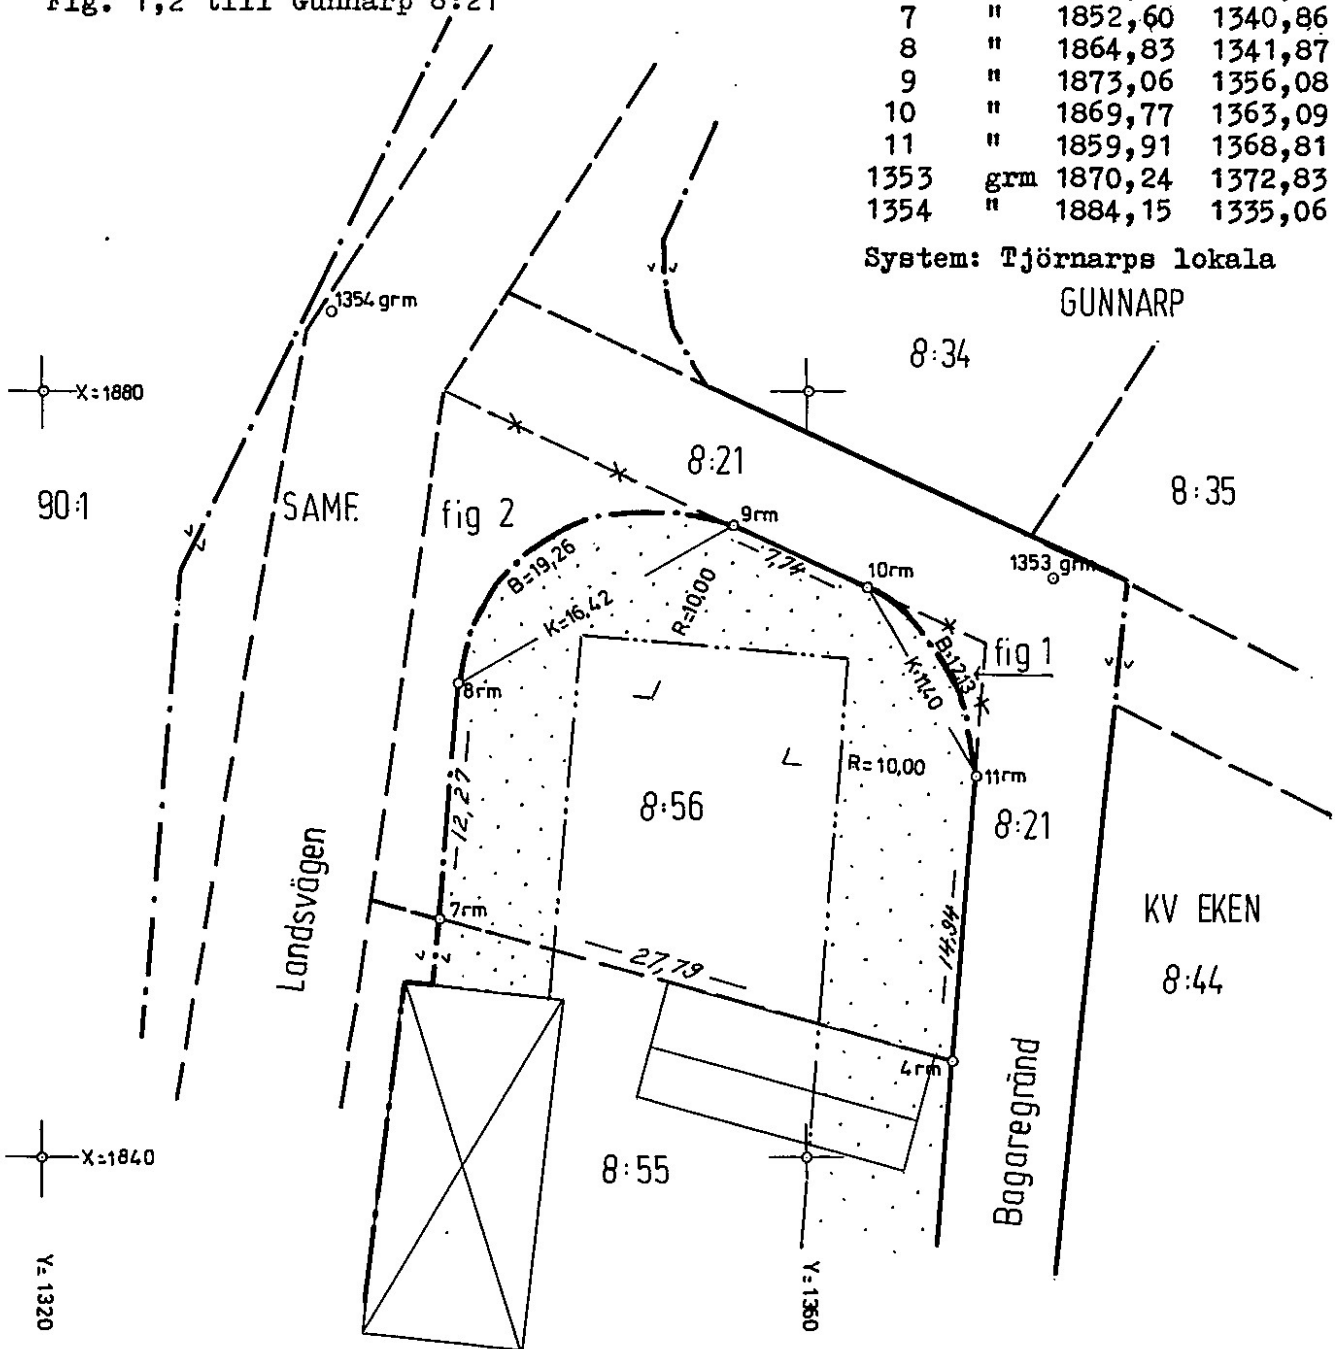

Nyttillkommen gräns: 7-8-9, 10-11

Skala 1:400	Reg karta, lägesangivning 3D 1c:IV 49-12	Framställd genom nymätning
-----------------------	--	--------------------------------------

Mätning | Beräkning | Kartering | Ritn redigering

TU TU TU JW
12-770-777