R 782-78

FASTIGHETSBILDNINGSMYNDIGHETEN

KARTA

Upprättad år	Dnr	Aktbilaga
1978	98/78	KA

Torsby lantmäteridistrikt

Ärende	Kommun	Län
Fastighetsreglering och avstyckning berörande Hole 1:27, 1:58 och 1:77	Torsby	Värmland
	Registerområde: Dalby	
	Registreringsbevis Registreringsdatum: 1978-08-11	
Förrättningslantmätare: Stefan Gustafsson	För fastighetsregistermyndigheten	

Fastighet, område m m	Fig	Area ha/Kat, m² delarea	± ändring/ summa	Ägare, uppgifter till lokal skattemyndighet och andra anmärkningar

FASTIGHETSREGLERING

Hole 1:27

Erhåller	1	93	
	2	675	
	3	302	
Ändring			+ 1070

Hole 1:58

Avstår	2	675	
	3	302	
Ändring			- 977

Hole 1:77

Avstår	1	93	
Ändring			- 93

Ersättning: Betald

AVSTYCKNING FRÅN HOLE 1:27

Lotten A *RHS 1:131* 1528

00-11

TEKNISK BESKRIVNING

Koordinatförteckning

Punkt	Mark	x	y
Polygonpunkter			
347	grg	32862,13	63507,26
348	"	974,48	397,01
Gränspunkter			
1	grg	952,52	396,43
2	rm	933,30	415,49
3	grg	930,36	418,40
4	om	917,29	431,36
5	grm	929,90	439,88
6	"	915,36	454,15
7	rm	902,87	445,66
8	grm	879,15	429,40
9	grg	884,84	409,34
10	"	892,23	392,88
11	"	910,38	385,81

Nytillkomna gränser: 10-2; 3-4-7; 9-10;

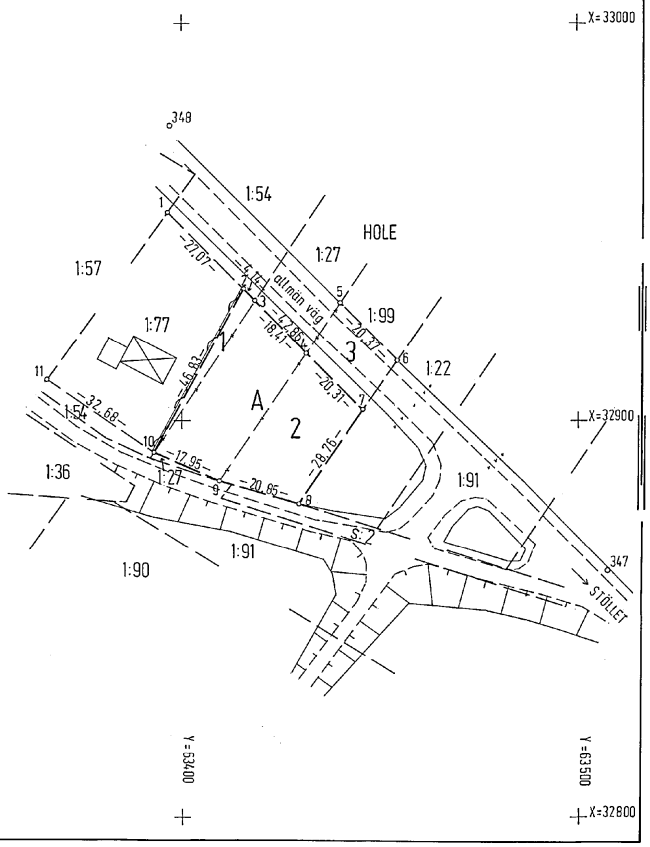

Framställd genom	Skala	Mätklass	Koordinatsystem
Nymätning	1:1000	III	Sysslebäcks gk
För det tekniska innehållet svarar: Erik Karlbäck	Reg karta, lägesangivning: fk 6327820		Beteckningsstandard: TFA 4.6B:5

Mätning	Beräkning	Kartering	Rätn redigering
EN	EN	EN	

Lantmäteriet BI 0347 1977-03

17-Y-374