

KARTA

Över tio områden av fastigheten
ÖSBYHOLM 1¹⁸

i Frötuna socken och kommun
av Stockholms län;
upprättad år 1961 av

Olof Dahlqvist
Olof Dahlqvist
Lantmätare

§ 118. År 1962 den 15 februari
blev den i enlighet med denna karta
verkställda avstyckningsförrättning fast-
ställd av överlantmätaren i Stockholms
län; betygar


På ämbetets vägnar:
utan avg.

Martin Johansson

AVSTYCKNINGSBESKRIVNING.

Från Ösbyholm 1¹⁸ avstyckas följande tio om-
råden tillhöriga fru Ester Logren:

		Reg.nr
Da	avröningsjord	0,1904 1 ⁶⁶
Db	avröningsjord	0,2188 1 ⁶⁷
Dc	avröningsjord	0,2069 1 ⁶⁸
Dd	avröningsjord	0,2572 1 ⁶⁹
De	avröningsjord	0,2444 1 ⁷⁰
Df	avröningsjord	0,2427 1 ⁷¹
Dg	avröningsjord	0,2213 1 ⁷²
Dh	avröningsjord	0,2270 1 ⁷³
Di	avröningsjord	0,2143 1 ⁷⁴
Dk	avröningsjord	0,2158 1 ⁷⁵

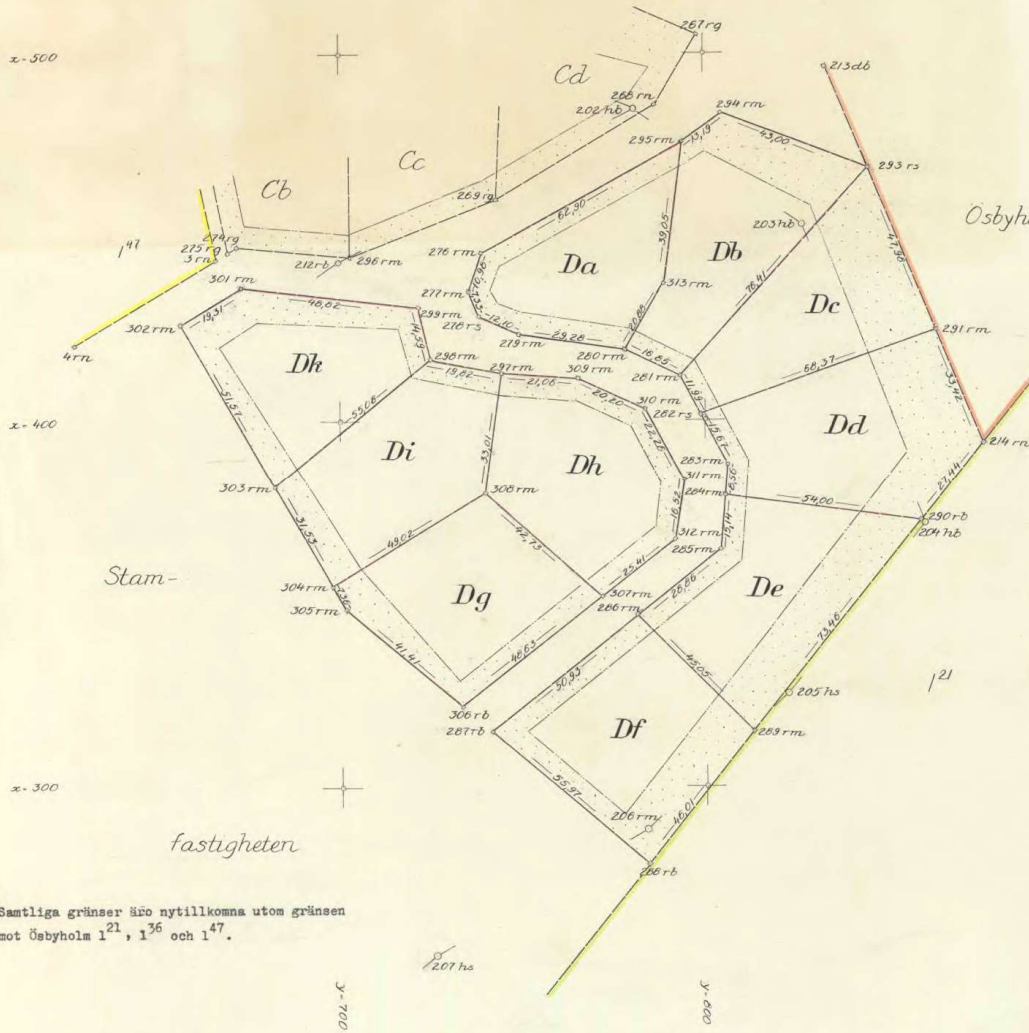

Ösbyholm 1³⁶

Koordinatförteckning.

Pkt.nr.	x	y
3 rm	444,24	666,07
4 rm	421,11	627,19
213 db	496,14	833,24
214 rm	393,36	876,26
267 rg	505,18	798,19
268 rm	486,02	786,62
269 rg	460,30	742,95
274 rg	447,66	671,78
275 rg	446,18	663,29
276 rm	445,65	738,86
277 rm	435,27	735,28
278 rs	428,45	737,97
279 rm	423,48	749,00
280 rm	419,32	777,99
281 rm	412,20	793,26
282 rs	401,58	798,83
283 rm	387,79	806,24
284 rm	379,29	805,47
285 rm	364,21	804,16
286 rm	346,65	781,26
287 rb	315,07	741,30
288 rb	278,97	784,08
289 rm	314,72	813,04
290 rb	372,04	858,98
291 rm	424,19	863,36
293 rs	468,49	844,94
294 rm	483,63	804,70
295 rm	475,90	794,01
296 rm	444,76	702,86
297 rm	412,76	744,21
298 rm	416,72	724,79
299 rm	430,92	721,41
301 rm	436,65	672,92
302 rm	426,78	656,32
303 rm	382,06	682,00
304 rm	354,68	697,64
305 rm	348,36	701,42
306 rb	321,78	733,17
307 rm	351,61	771,58
308 rm	380,01	739,65
309 rm	411,46	765,23
310 rm	403,09	783,61
311 rm	383,54	794,25
312 rm	367,23	791,62
313 rm	437,20	788,80
202 hb	484,91	780,84
203 hb	453,14	826,87
204 hb	371,31	860,16
205 hs	325,19	822,56
206 rm	288,33	783,66
207 hs	254,44	725,55
212 rb	443,49	699,60

Samtliga gränser äro nyttillkomna utom gränsen
mot Ösbyholm 1²¹, 1³⁶ och 1⁴⁷.

