


Fasad åt väster

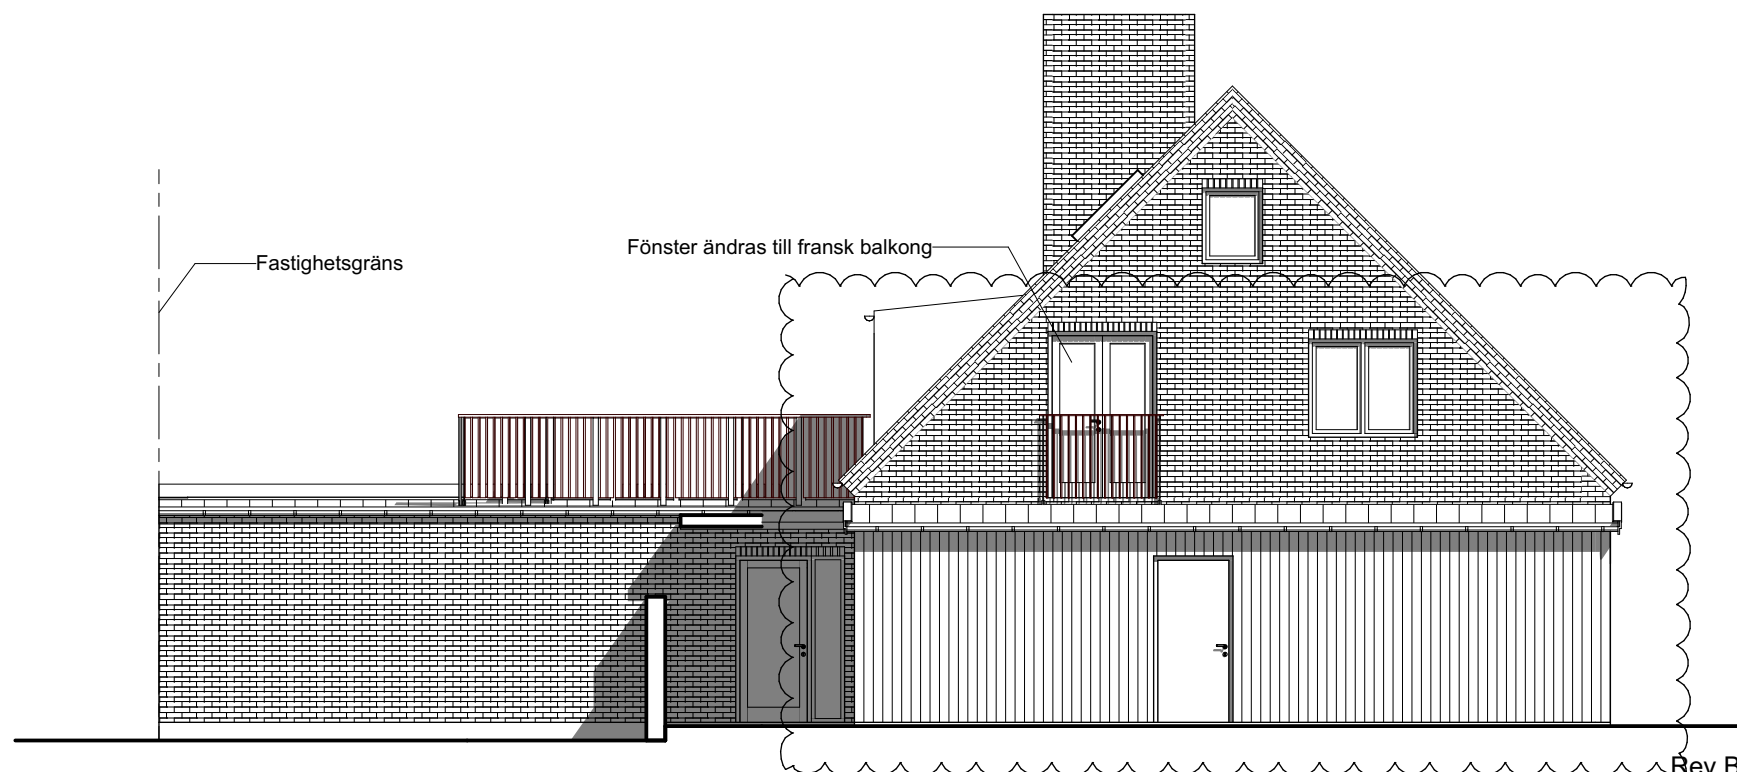

Fasad åt söder

Rev B - Förrådsdel ändrad, altan borttagen, fransk balkong tillkommer - 2024 10 02 -BH  
 Rev A - Fönsterindelning o beskrivning ändrad. Del av skärmtak bevaras - 2024 08 15 -BH

### Laxöringen 3 - Mellangatan 83

|   |                                    |  |                             |                             |
|---|------------------------------------|--|-----------------------------|-----------------------------|
| <b>Bengt Husritare AB</b><br>arkitekt@bengthusritare.se<br>Nedre gatan 134, 261 61 Landskrona | <b>BYGGLOVSHANDLING</b>            |  |                             | DATUM<br>2024-08-07         |
|   | Ombyggnad<br>Fasader väster, söder |  |                             | ANSVARIG<br>Bengt Holmqvist |
|   |                                    |  | UPPDRAG NR<br>1003          | SKALA<br>1:100              |
|   |                                    |  | RITAD/KONSTR AV<br>BH       | HANDLÄGGARE<br>BH           |
|   |                                    |  | NUMMER<br><b>A-40-0-4-B</b> |                             |