




Sektion A-A

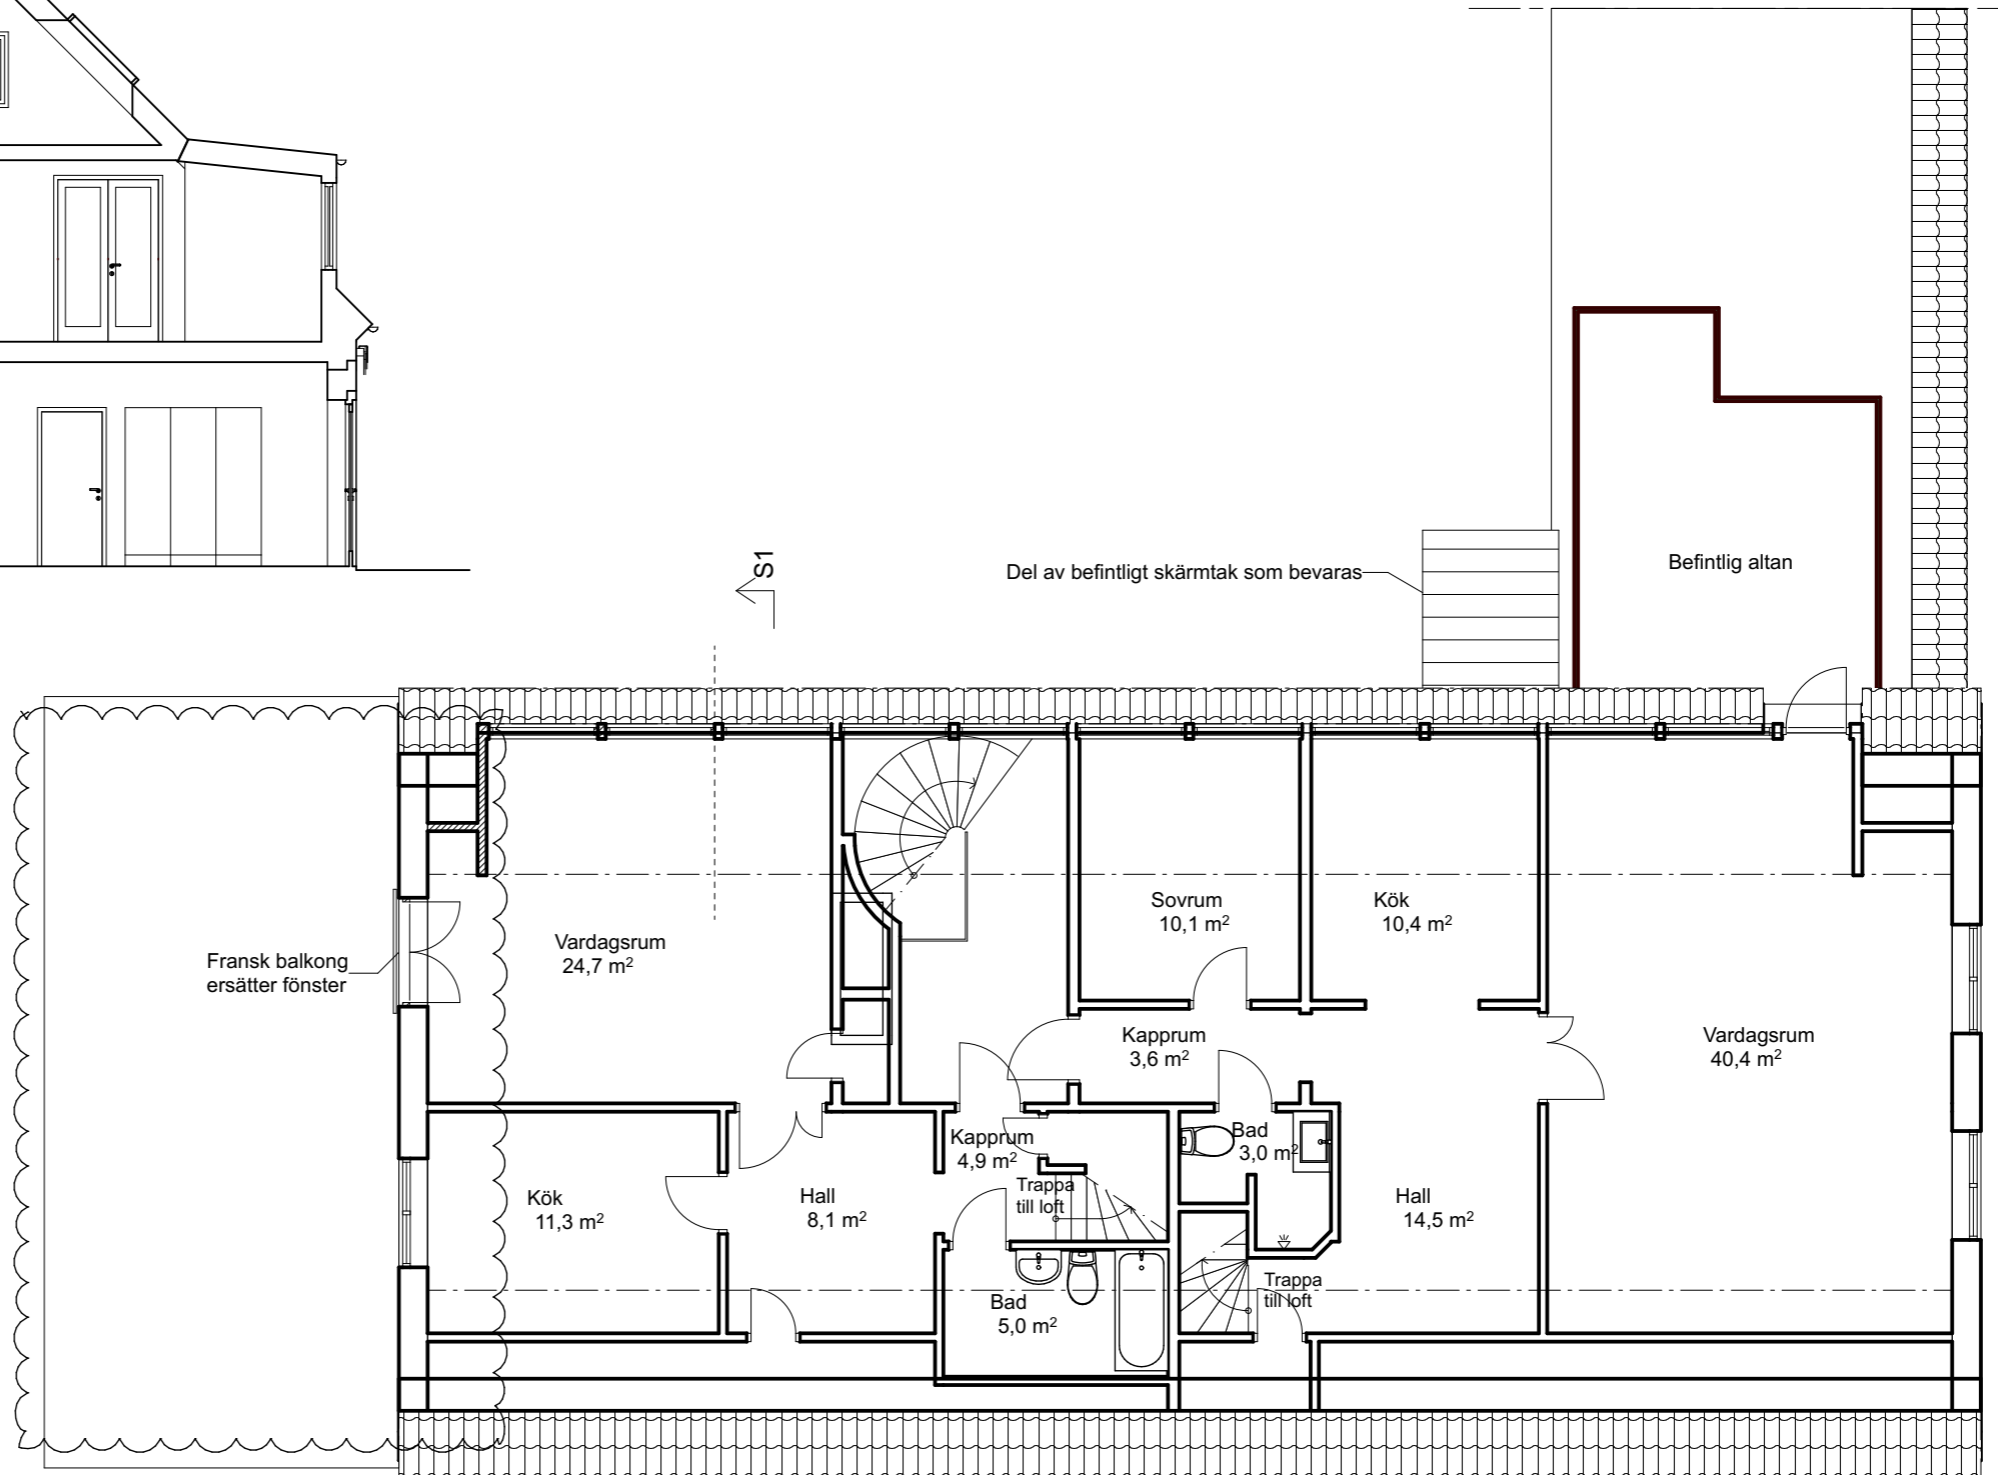

Fransk balkong
ersätter fönster

Del av befintligt skärmtak som bevaras


Befintlig altan



Rev B - Altan borttagen, fransk balkong tillkommer - 2024 10 02 -BH
Rev A - Fönsterindelning ändrad, del av skärmtak bevaras - 2024 08 15 -BH

Laxöringen 3 - Mellangatan 83

SKALA 1:100

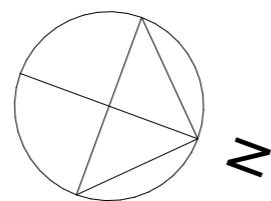

Bengt Husritare AB arkitekt@bengthusritare.se Nedre gatan 134, 261 61 Landskrona	BYGGLOVSHANDLING			DATUM 2024-08-07
	Ombyggnad Plan 2, sektion			ANSVARIG Bengt Holmqvist
			UPPDRAG NR 1003	RITAD/KONSTR AV BH
			HANDLÄGGARE BH	SKALA 1:100
			NUMMER A-40-0-2-B	

BET