



Nordost
FASAD MOT SÖDER

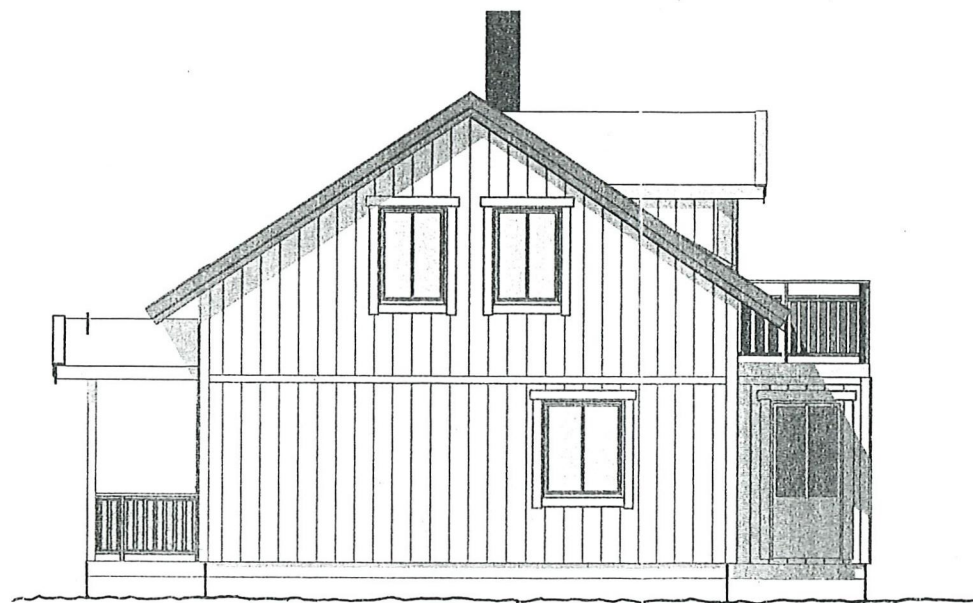

Sydost
FASAD MOT ÖSTER




Sydväst
FASAD MOT NORR

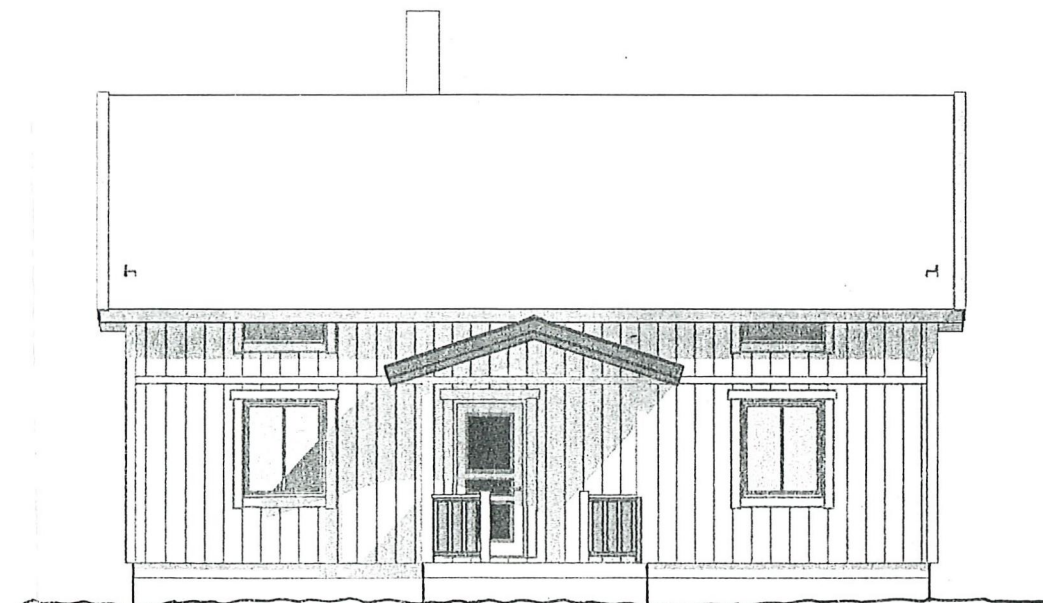


Nordväst
FASAD MOT VÄSTER

Tillhör beslut enligt
Strömstads miljönämnds
protokoll
2002-06-20 s 183

RITAD AV Jan Sagfors		KUNDNUMMER 100-3351		A SOCKELHÖJD		ACN 02-05-06	
HENÅN DEN 02.04.02		HENÅN DEN 02.04.02		REG ANT REGISTRERINGEN AVSER		SIGN DATUM	
ANIMONHUS ANIMONHUS AB, LUNDEN, - 473 31 HENÅN TEL +46 (0)304-32790 FAX +46 (0)304-31593				ENBOSTADSHUS Å NORRKÄRR2:15			
				STRÖMSTADS KOMMUN			
				2002-05-10			
				BH: JOEL NICANDER			
FASADER				SKALA 1:100			
KOD TYP POS D74 SPC				RITNINGSNUMMER 01			
				A			

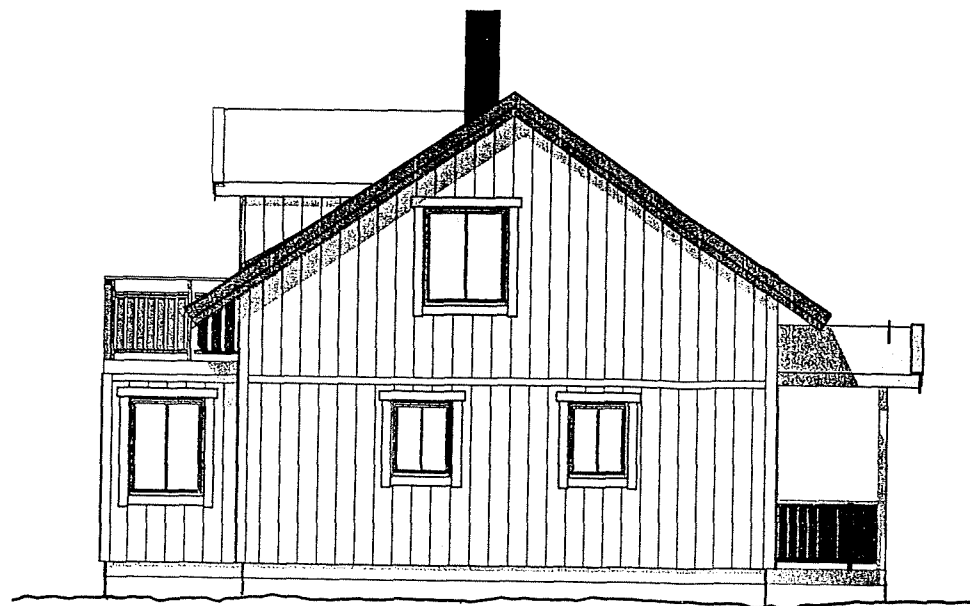


Nordost
FASAD MOT SÖDER

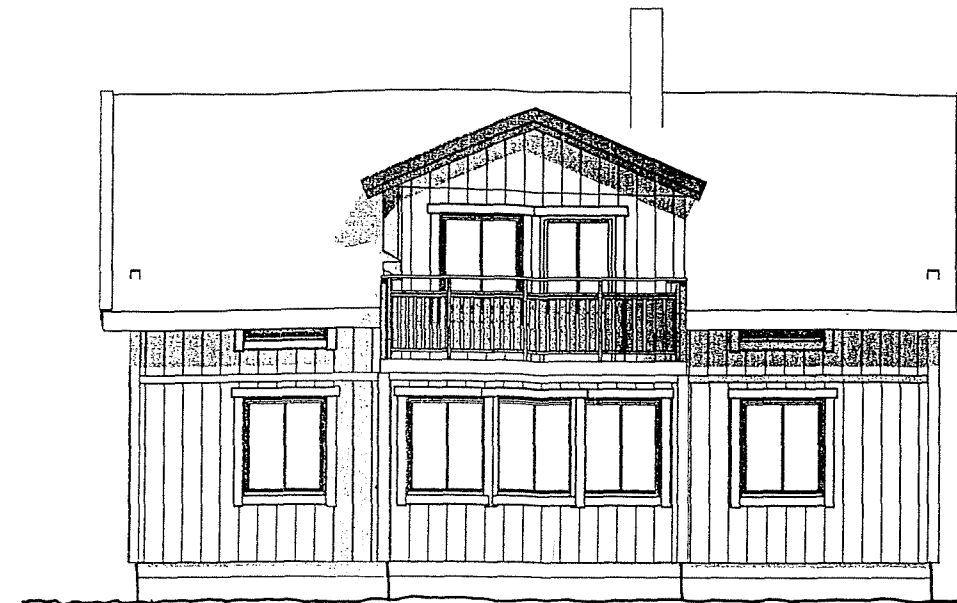


Sydost
FASAD MOT ÖSTER

SH +16,00
 ▽ Planerad marknivå
 ▽ BEF. MARK

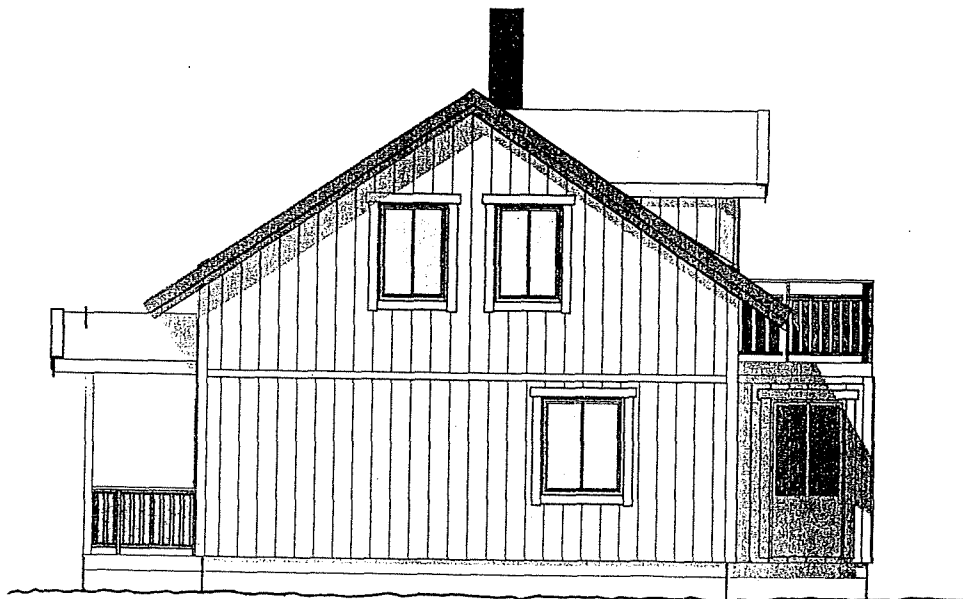


sydväst
FASAD MOT NÖRR

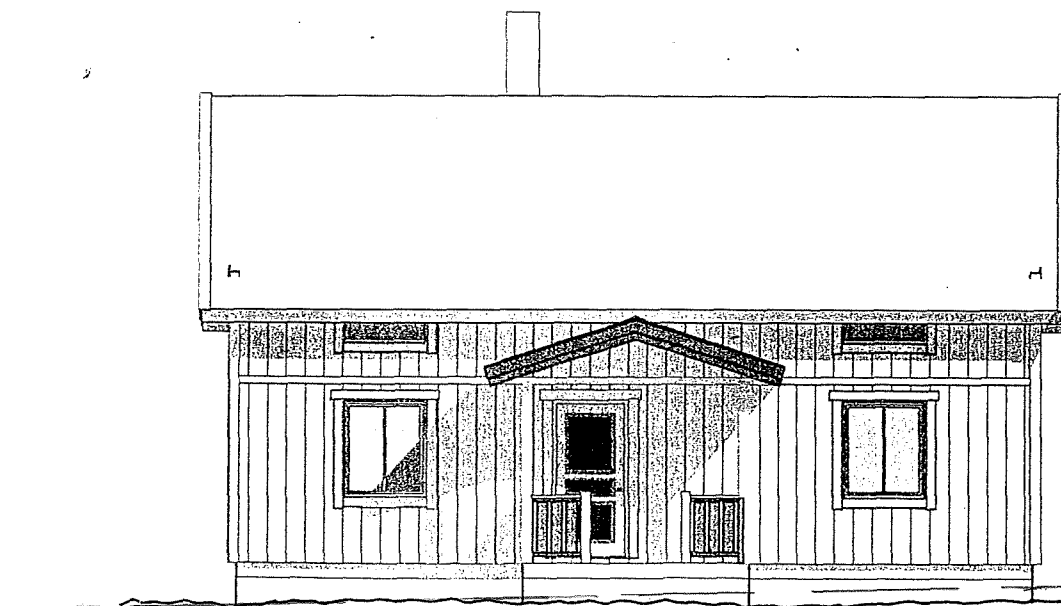


Nordväst
FASAD MOT VÄSTER

▽ BEF. MARK
 ↑ Planerad marknivå


A		SOCKELHÖJD		ACN	02-05-06
REG	ANT	REGISTRERINGEN AVSER	SIGN	DATUM	
ANIMONHUS			ENBOSTADSHUS Å NORRKÄRR 2:15		
ANIMONHUS AB, LUNDEN, - 473 31 HENÅN			STRÖMSTADS KOMMUN		
TEL +46 (0)304-32790 FAX +46 (0)304-31593			2002-05-15		
BH: JOEL NICANDER					
RITAD AV	KUNDNUMMER	FASADER		SKALA 1:100	
Jan Sagfors	100-3351				
HENÅN DEN		KOD TYP POS	RITNINGSNUMMER		
02.04.02		D74 SPC	01		
			A		

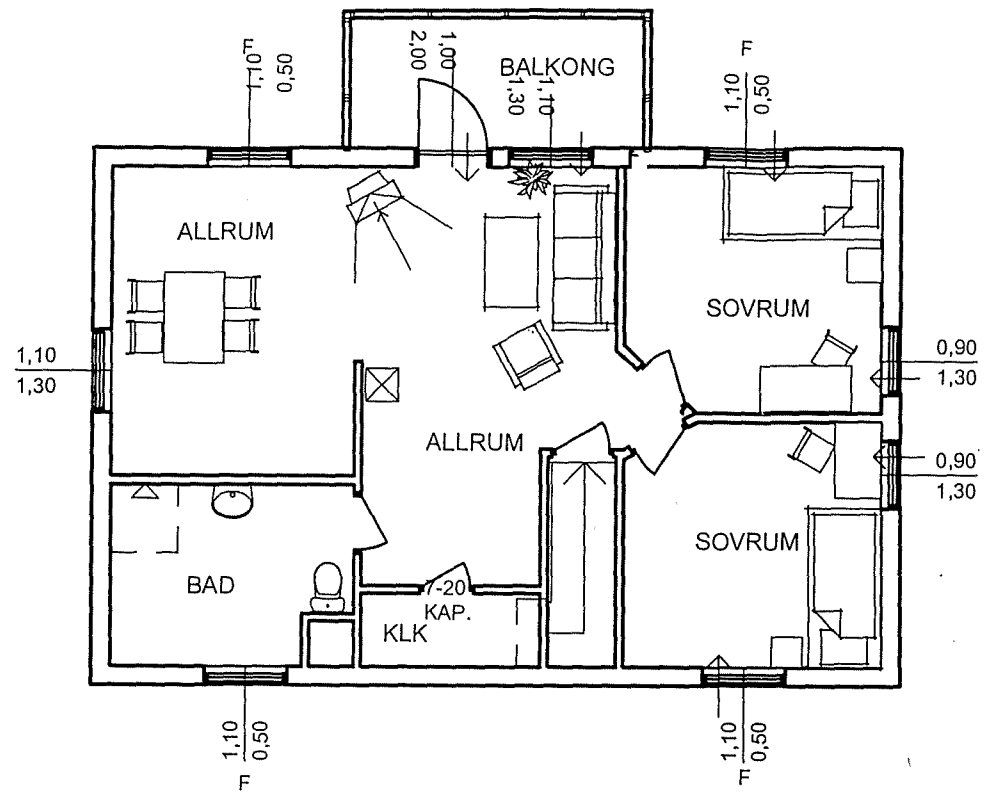

ÖVERPLAN

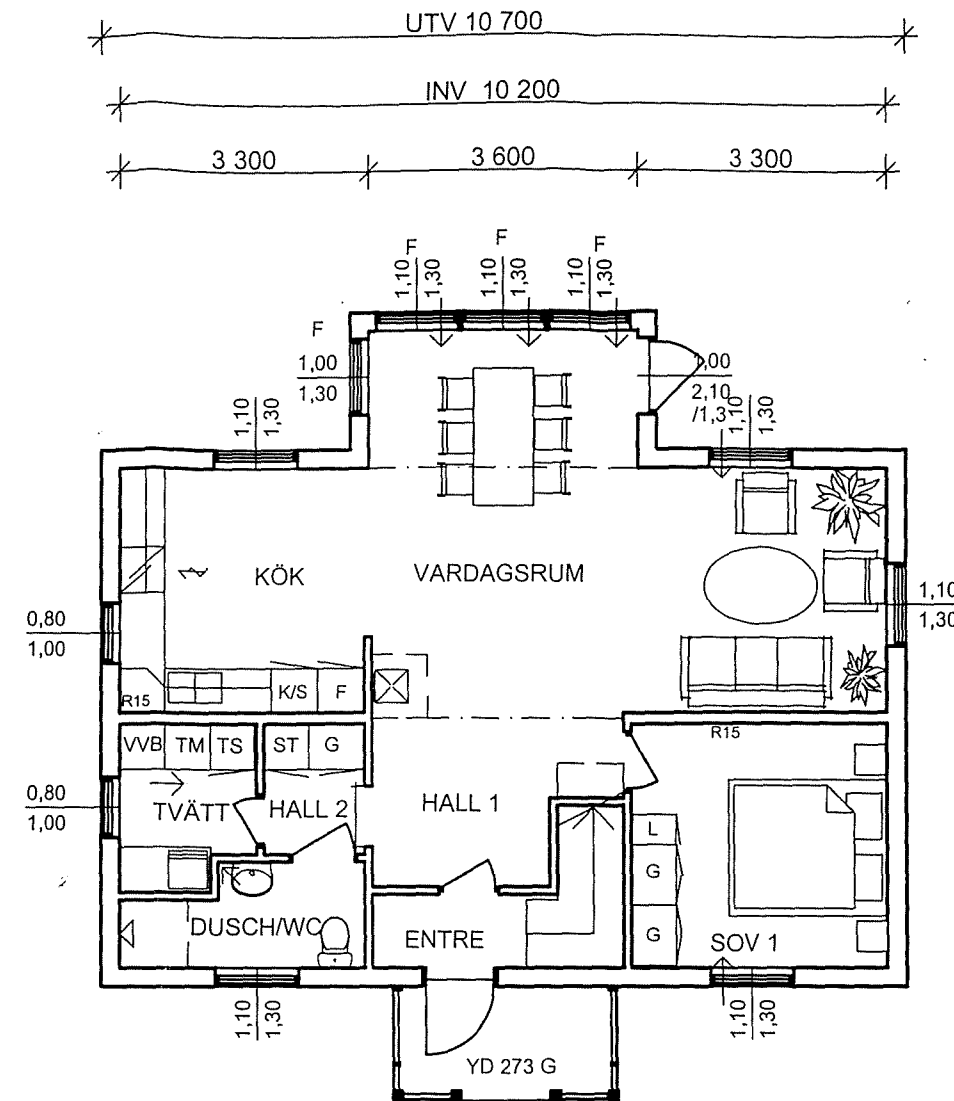

VÅNINGSPÅN

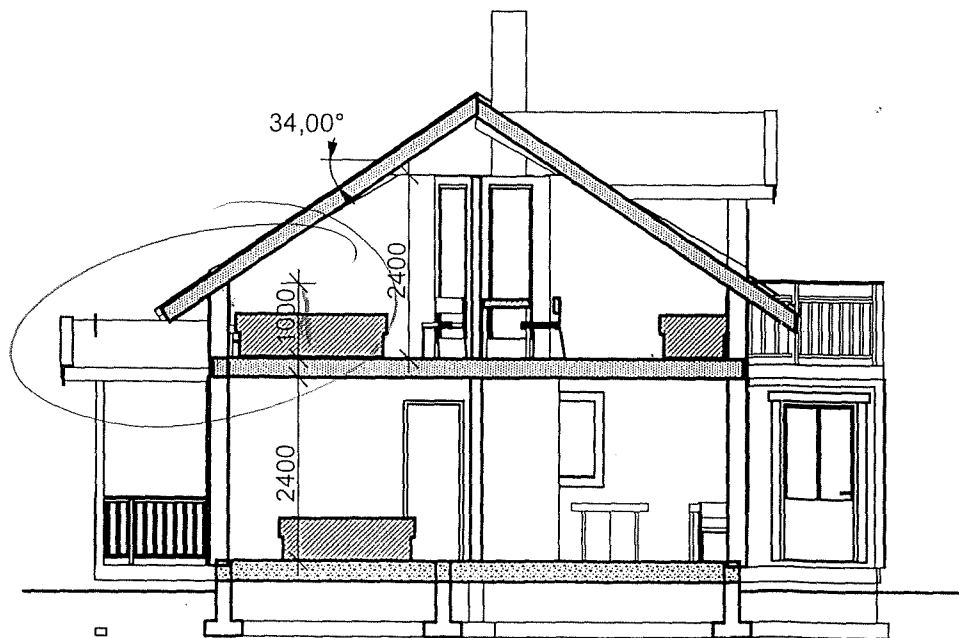

SEKTION

RITAD AV Jan Sagfors		KUNDNUMMER 100-3351		PLANER, SEKTION		SKALA 1:100	
HENÅN DEN 02.04.02		KOD TYP POS D74 SPC		RITNINGNUMMER 02		REG A	
<p>ANIMONHUS ANIMONHUS AB, LUNDEN, - 473 31 HENÅN TEL +46 (0)304-32790 FAX +46 (0)304-31593</p>				<p>A JUSTERINGAR ACN 02-05-06 REG ANT REGISTRERINGEN AVSER SIGN DANIEL LIN ENBOSTADSHUS Å NORRKÄRR2:15 STRÖMSTADS KOMMUN Dnr:</p>			
BH: JOEL NICANDER							