

Aktbilaga  
sid 2(4)

Läge Fk: 1451234

Skala: 1:1000

Utdrag ur: Registerkartan

Nyttillkommen gräns: b-c

Fig 1 till Backa 12:45

" 2 " " 48:9



2031-1032


Aktbilaga  
sid 3(4)

Läge Fk: 1451234

Skala: 1:1000

Utdrag ur: Registerkartan


Fig 2 till Backa 48:9

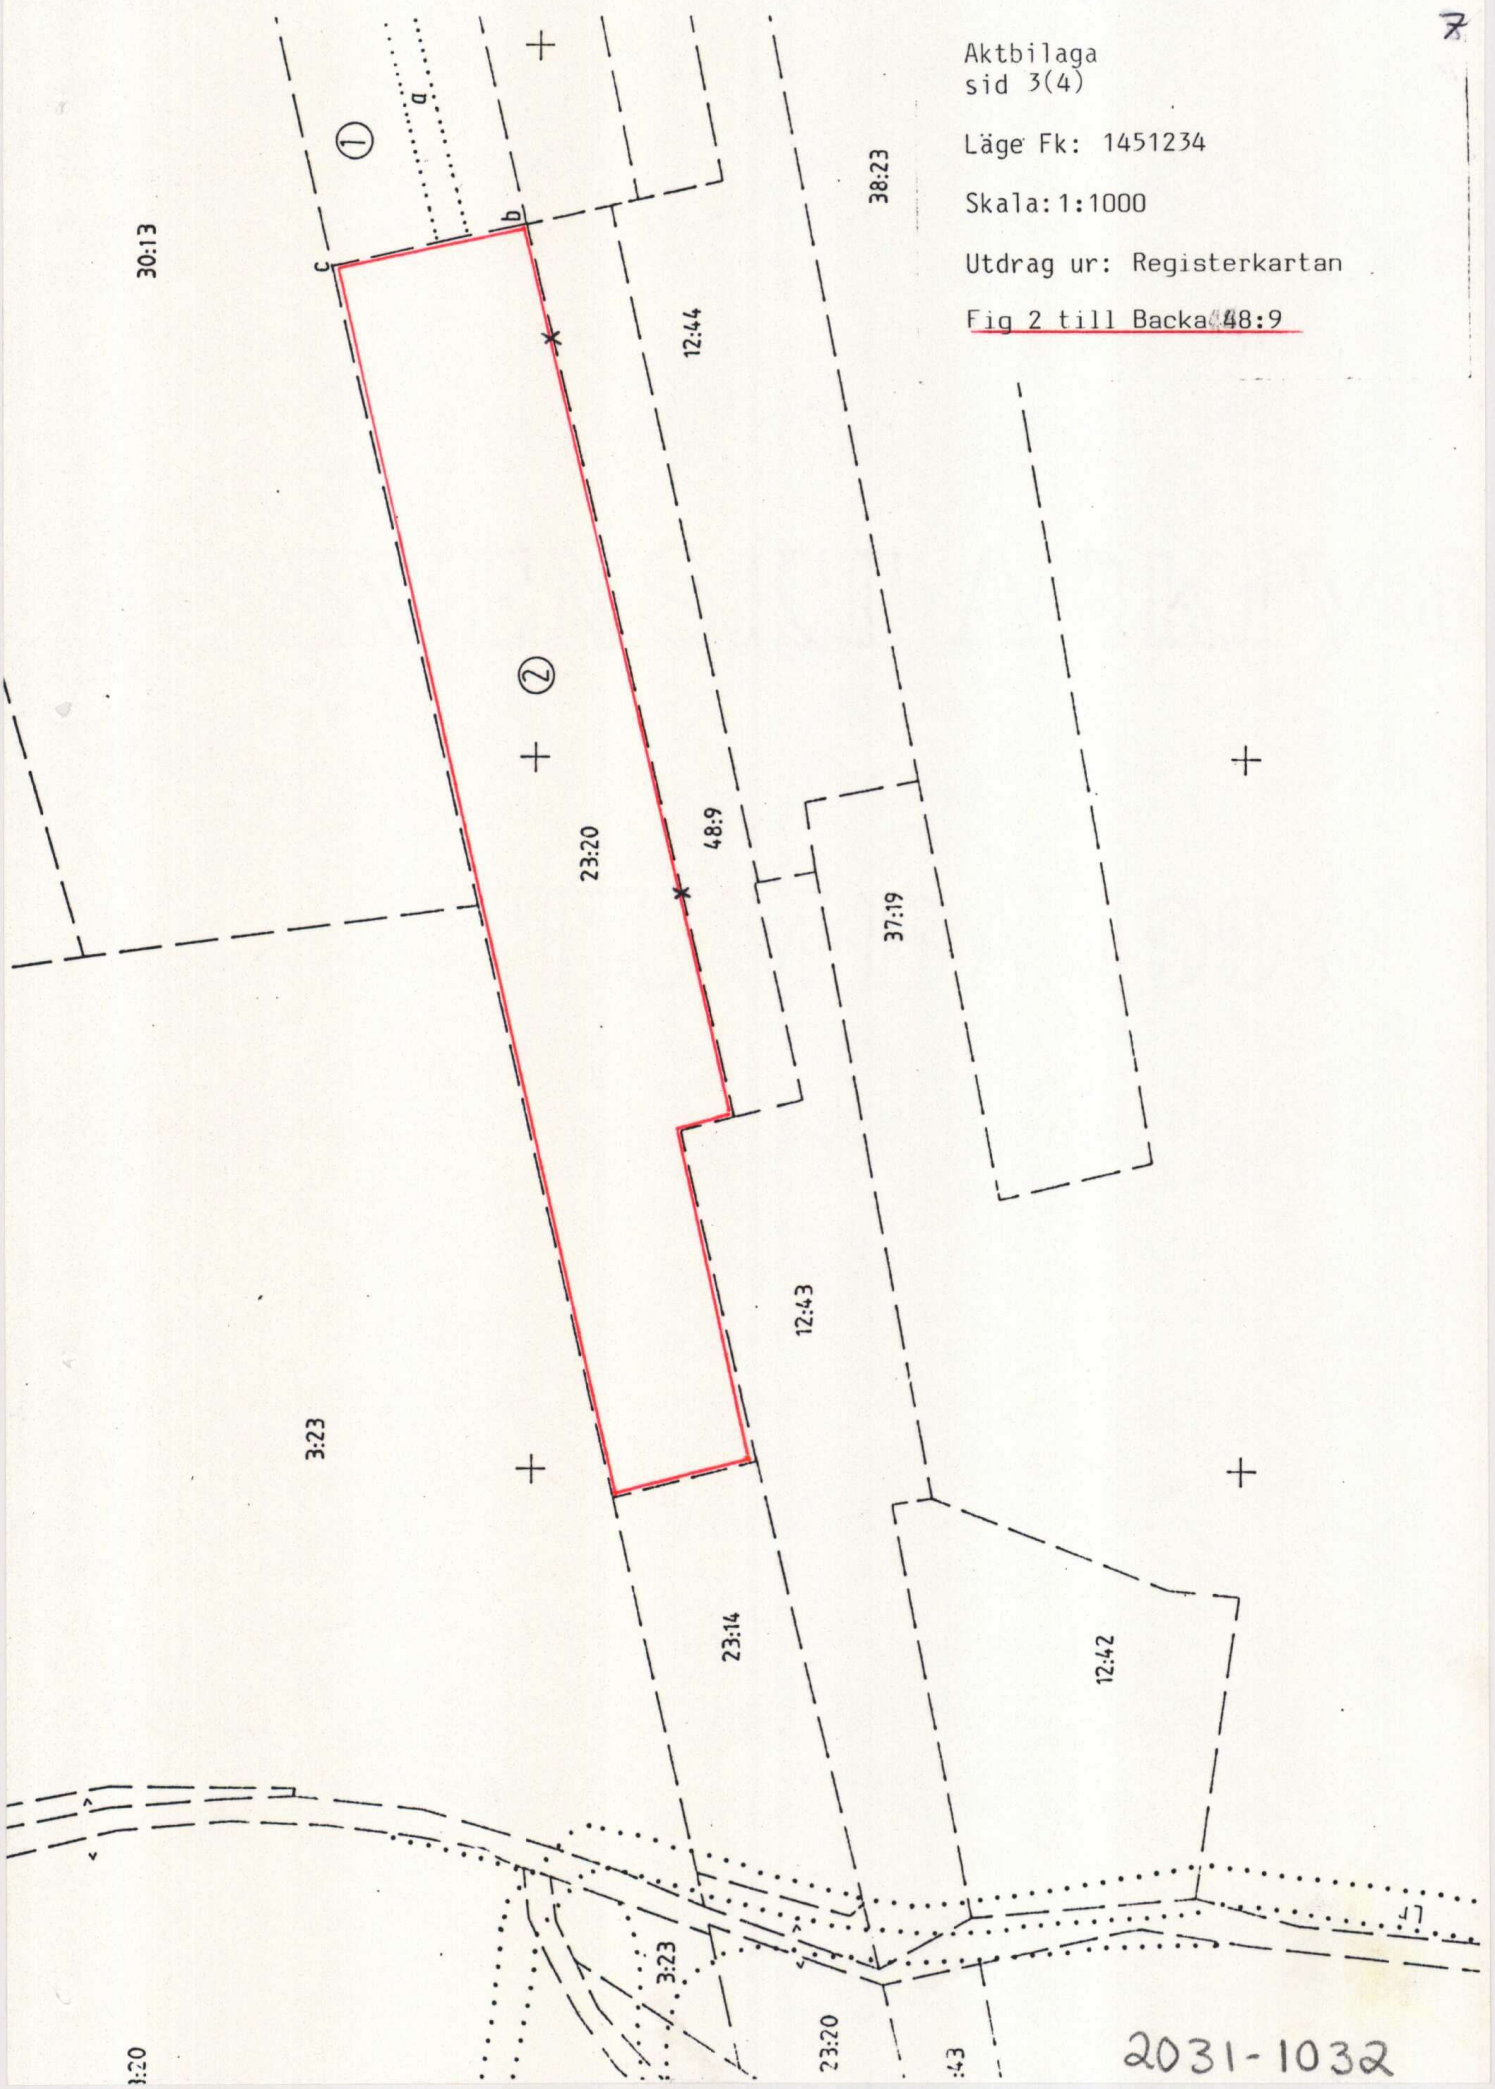

2031-1032





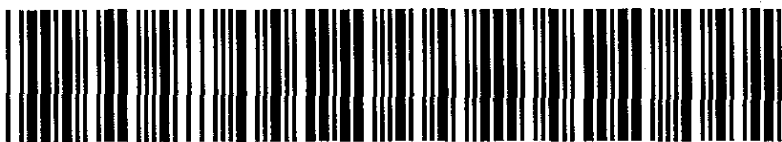

**Akt nr:**  
**2031-1032**

\*AU\$2031-1032\*

# Fastighetsbildningsmyndigheten

# HANDLINGAR

Leksands lantmäteridistrikt

95 04 19  
FRM 95/630

Upprättade år 1995	Dnr W7 95 49
Ärende Fastighetsreglering berörande berörande Backa 12:45, 23:20 och 48:9	
Registerområde Rättvik	
Kommun Rättvik	Län Kopparberg



I denna lantmäteriakt får inte ens med blyerts ske anteckning, förstrykning eller dylikt.

Kartor och handlingar skall återsändas i det skyddsomslag, som de förpackats i från fastighetsregistermyndigheten.

Om utlånad handling skadas kan fastighetsregistermyndigheten bestämma att handlingen skall lagas på låntagarens bekostnad.

Till akten hör

1 band

22 numrerade sidor

- inneliggande karta

- annan karta

**RÄTTVIKS KOMMUN**  
2031-1032



Registerområde	
Rättvik	
Kommun	
Rättvik	
Län	
Kopparberg	

Ärende Fastighetsreglering berörande Backa 12:45, 23:20 och 48:9	Registreringsdatum 1995-07-17	Ärendnr. Akt 2031-1032
<input checked="" type="checkbox"/> Uppgift om åtgärd för- rättningen avsett har in- förts i fastighetsregistret	<i>Torina Fredriksson</i> För fastighetsregistermyndigheten	

Fastighet, område m m 1	Fig 2	Area hektar, kvadratmeter			Ägare, uppgifter till lokal skattemyndighet, m m 5
		avstår 3a	erhåller 3b	+ - ändring/ 4 summa	
Backa 12:45 del 23:1C/4	1		0,245	+0,245	Viola Daniels $\frac{1}{2}$ Ivar Daniels $\frac{1}{2}$
Nytt servitut Se Backa 48:9					
Backa 23:20 del 23:1C/4	1 2 3	0,245 0,475	0,48	-0,24	Maj-Britt Kanth
Backa 48:9 48:1B/2	2 3	0,48	0,475	-0,005	Viola Daniels $\frac{1}{2}$ Ivar Daniels $\frac{1}{2}$
Nytt servitut Rätt att för utfart använda området litt a till en bredd av fyra meter Till förmån för: Backa 48:9 Belastar: Backa 12:45					
Ersättning: Betald					
I tjänsten <i>Leif Larsson</i> Leif Larsson Förrättningslantmätare					

1995-04-13

Registerområde
Rättvik
Kommun
Rättvik
Län
Kopparberg

Ärende	Fastighetsreglering berörande Backa 12:45, 23:20 och 48:9
Handläggning	Utan sammanträde
Handläggningsställe	FBM:s kontor i Leksand.
Förrättningslantmätare	Leif Larsson
Sakägare m m	Viola och Ivar Daniels, ägare till Backa 12:45 och 48:9 med hälften vardera, Maj-Britt Kanth, ägare till Backa 23:20.
Yrkande	Se ansökan, aktbil A och överenskommelse, aktbil B.
Fastighetsbildningsbeslut	<p><b>Skäl:</b> Fastighetsbildning sker för bostadsändamål vad avser Backa 12:45 och jord- och skogsbruksändamål vad avser Backa 23:20 och 48:9. Fastigheten Backa 12:45 är lämplig för sitt ändamål. Backa 23:30 och 48:9 är inte varaktigt lämpade för sitt ändamål men fastighetsbildningen är ett steg i en succesiv förbättring av fastighetsindelningen. En mera ändamålsenlig indelning motverkas inte. Den yrkade fastighetsbildningen kan genomföras med stöd av 3 kap 9 § fastighetsbildningslagen (FBL). Detaljplan saknas. Fastighetsbildningen strider inte mot bestämmelserna i 3 kap 3, 5 och 7 § § FBL. Överenskommelse enligt 5 kap 18 § första stycket FBL, aktbil B. Fastighetsregleringen innebär endast sådan storleksförändring som är tillåten enligt 5 kap 8 § FBL.</p> <p><b>Beslut:</b> Fastighetsbildning skall ske enligt beskrivning, aktbil BE.</p>



<p>Tillträde</p> <p>Ersättningsbeslut</p> <p>Fördelning av förrättningskostnader</p> <p>Aktmottagare</p>	<p>Tillträde skall ske så snart fastighetsbildningsbeslutet vunnit laga kraft.</p> <p><b>Skäl:</b> Överenskommelse enligt 5 kap 18 § första stycket FBL, aktbil B.</p> <p>Regleringen är väsentligen utan betydelse för rättsägare som avses i 5 kap 16 § första stycket och 18 § andra stycket FBL.</p> <p><b>Beslut:</b> Ersättning skall betalas enligt aktbil B.</p> <p>Ersättningen är betald.</p> <p>Förrättningskostnaden skall betalas av Maj-Britt Kanth med 1/3 och Ivar och Viola Daniels med 2/3.</p> <p>Ivar Daniels, Backa 260, 795 91 RÄTTVIK.</p>
<p>Avslutningsbeslut och upplysning om hur man överklagar</p>	<p>Förrättningen avslutas.</p> <p>En förrättning eller ett förrättningsbeslut överklagas hos fastighetsdomstolen. Om Ni vill överklaga skall Ni lämna eller skicka skrivelsen med överklagandet till fastighetsbildningsmyndigheten inom fyra veckor från avslutningsdagen. Kommer skrivelsen in för sent kan Ert överklagande inte behandlas. Detta innebär att Er skrivelse måste ha kommit in senast</p> <p>1995-05-11</p> <p>Redogör för vad Ni anser skall ändras i beslutet och varför. Skicka med två kopior av skrivelsen. Ange också vilket beslut Ni överklagar t ex genom att anteckna förrättningens ärendenummer (dnr), se ovan.</p>

Vid protokollet

*Ewa Larsson*  
-----  
Ewa Larsson

<p>Protokollet uppsatt/uppvisat</p> <p>Datum</p> <p>950413</p> <p><i>[Signature]</i></p> <p>(förrättningslantmätare)</p>	<p>Förrättningen godkännes</p>
--	--------------------------------