

Nybro lantmäteridistrikt

1981

94 81 3


KA

Ärende		Kommun	Län
Avstyckning från Böda 1:31		Borgholm	Kalmar
Förrättningslantmätare		Registerområde	
Inger Edlund		Böda	
		Registreringsbevis	
		Registreringsdatum	
		1981-07-30	
		För fastighetsregistermyndigheten	
Fastighetsområde m m		Fig	
Area hektar, m ²		± ändring/summa	
delarea		Ägare, uppgifter till lokal skattemyndighet och andra anmärkningar	

FASTIGHETSRÄTTSLIG BESKRIVNING,
se aktbilaga BE1TEKNISK BESKRIVNING,
se aktbilaga BE2

Lotten B = R.N:r Böda 1:33
" C = " " 1:34
" D = " " 1:35

BÖDA 1:25

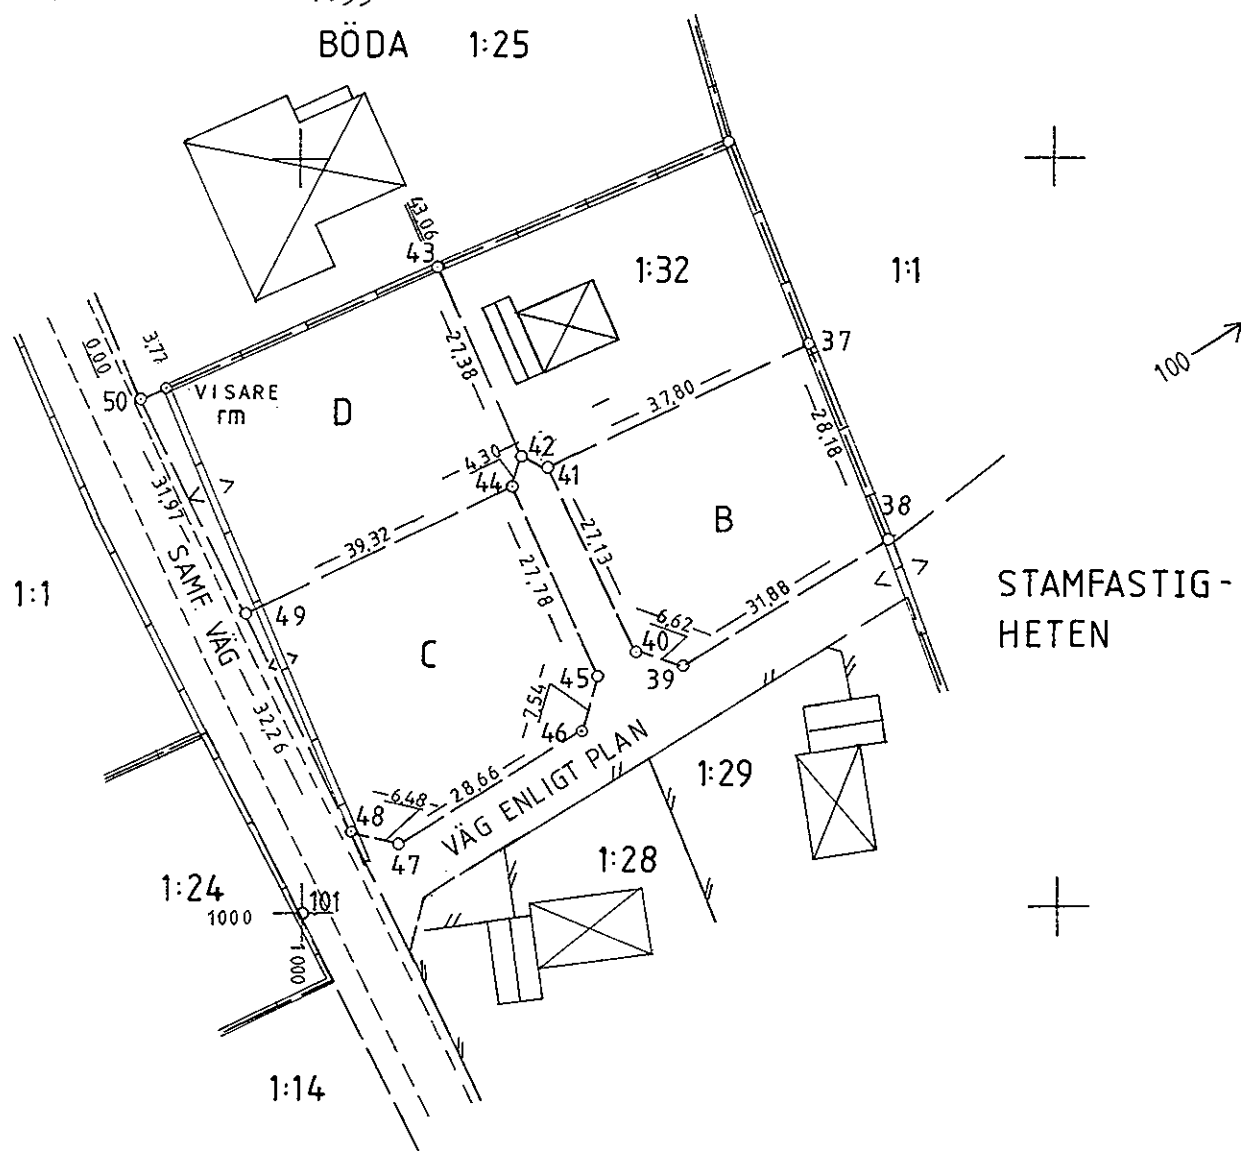

Nyttillkomna gränser: 49-44, 50-49-48-47-46-45-44-42, 41-40-39-38.

Framställd genom	Skala	Måtklass	Koordinatsystem
Nymätning	1:1000	III	Anslutet till GK
För det tekniska innehållsvarar	Reg karta, lägesangivning	Beteckningsstandard	
Fredrik Ehrensvärd	FK 05795:31		

Mätning Beräkning Kartering Ritn redigering