

FASTIGHETSBLDNINGSMYNDIGHETEN

KARTA

1983:785

Hudiksvalls lantmäteridistrikt

1983

X3 110 833 KA

Arende Avstyckning från Ullsätter 3:1		Kommun Hudiksvall	Län Gävleborg
		Registerområde Hudiksvall	
		Registreringsbevis Registreringsdatum	
Förärringslantmätare <i>Olof Unger</i> Olov Unger		1983-09-14 För fastighetsregistermyndigheten <i>Jens Hjertqvist</i>	
Fastighet, område m m	Fig	Areahöjter, m ² delarea	± ändring/ summa
Ägare, uppgifter till lokal skattemyndighet och andra anmärkningar			

FASTIGHETSRETTSLIG BESKRIVNING

Lotten A Ullsätter 3:4	1919	Erik Erikssons dödsbo c/o Ture Hodell Vij 824 00 HUDIKSVALL 00-12
Lotten B Ullsätter 3:5	1863	Erik Erikssons dödsbo c/o Ture Hodell Vij 824 00 HUDIKSVALL 00-12
Lotten A och B belastas ej av inskrivningarna 1940/420, 1959/1513, 1966/1099, 1966/1264 och 1971/129.		

TEKNISK BESKRIVNING

Koordinatförteckning


Punkt	Mark		
2	rs	477,84	516,10
3	rm	488,67	527,16
4	rs	500,94	536,10
5	grm	515,77	543,27
6	grm	550,22	500,25
7	rm	527,91	478,14
8	rm	505,57	455,98
9	rm	468,74	502,81
10	grn	502,66	453,09
11	grn	459,04	508,80
12	grn	480,65	534,69

rs = rör i sten
rm = rör i mark
rn = råsten
g = ej nytillkommen markering

Nyttillkomna gränser: 6-7-8-9-2-3-4-5, 7-3.

Framställd genom Nymätning	Skala 1:1000	Måttklass IV	Koordinatsystem Lokalt
För det tekniska innehållet svarar	Reg karta, liggessgränning 157 94:28	Beteckningsstandard TFA 4.6B:5	

Mätning HS	Benämning <i>Huse</i>	Kontroll <i>Huse</i>	Övrig ydgränning <i>Huse</i>
---------------	--------------------------	-------------------------	---------------------------------

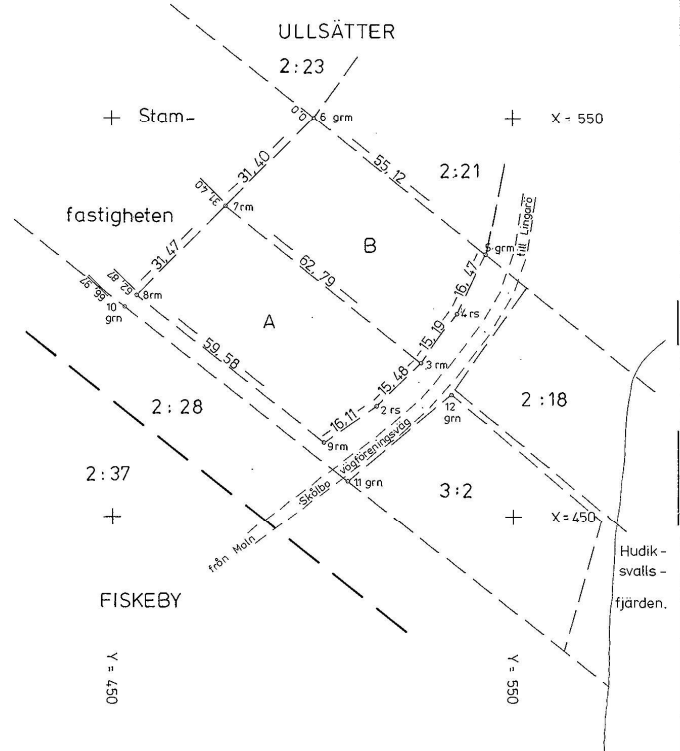

1983:785