

Torsby

1995


S3 95 3

KA

Förrättning Avstyckning och anläggningsförrättning	Kommun Torsby	Län Värmland
berörande BRANÄS 4:107 och styckningslotten	Registerområde Torsby	Registreringsbevis Förrättningen är registrerad
Förrättningslantmätare <i>Gunnar Persson</i> Gunnar Persson	1995-04-03 För fastighetsregistermyndigheten <i>Arvid Holmstedt</i>	

Fastighetsrättslig beskrivning, aktbilaga BE 1
med kartbilaga berörande fasadmått.

Teknisk beskrivning, aktbilaga BE 2

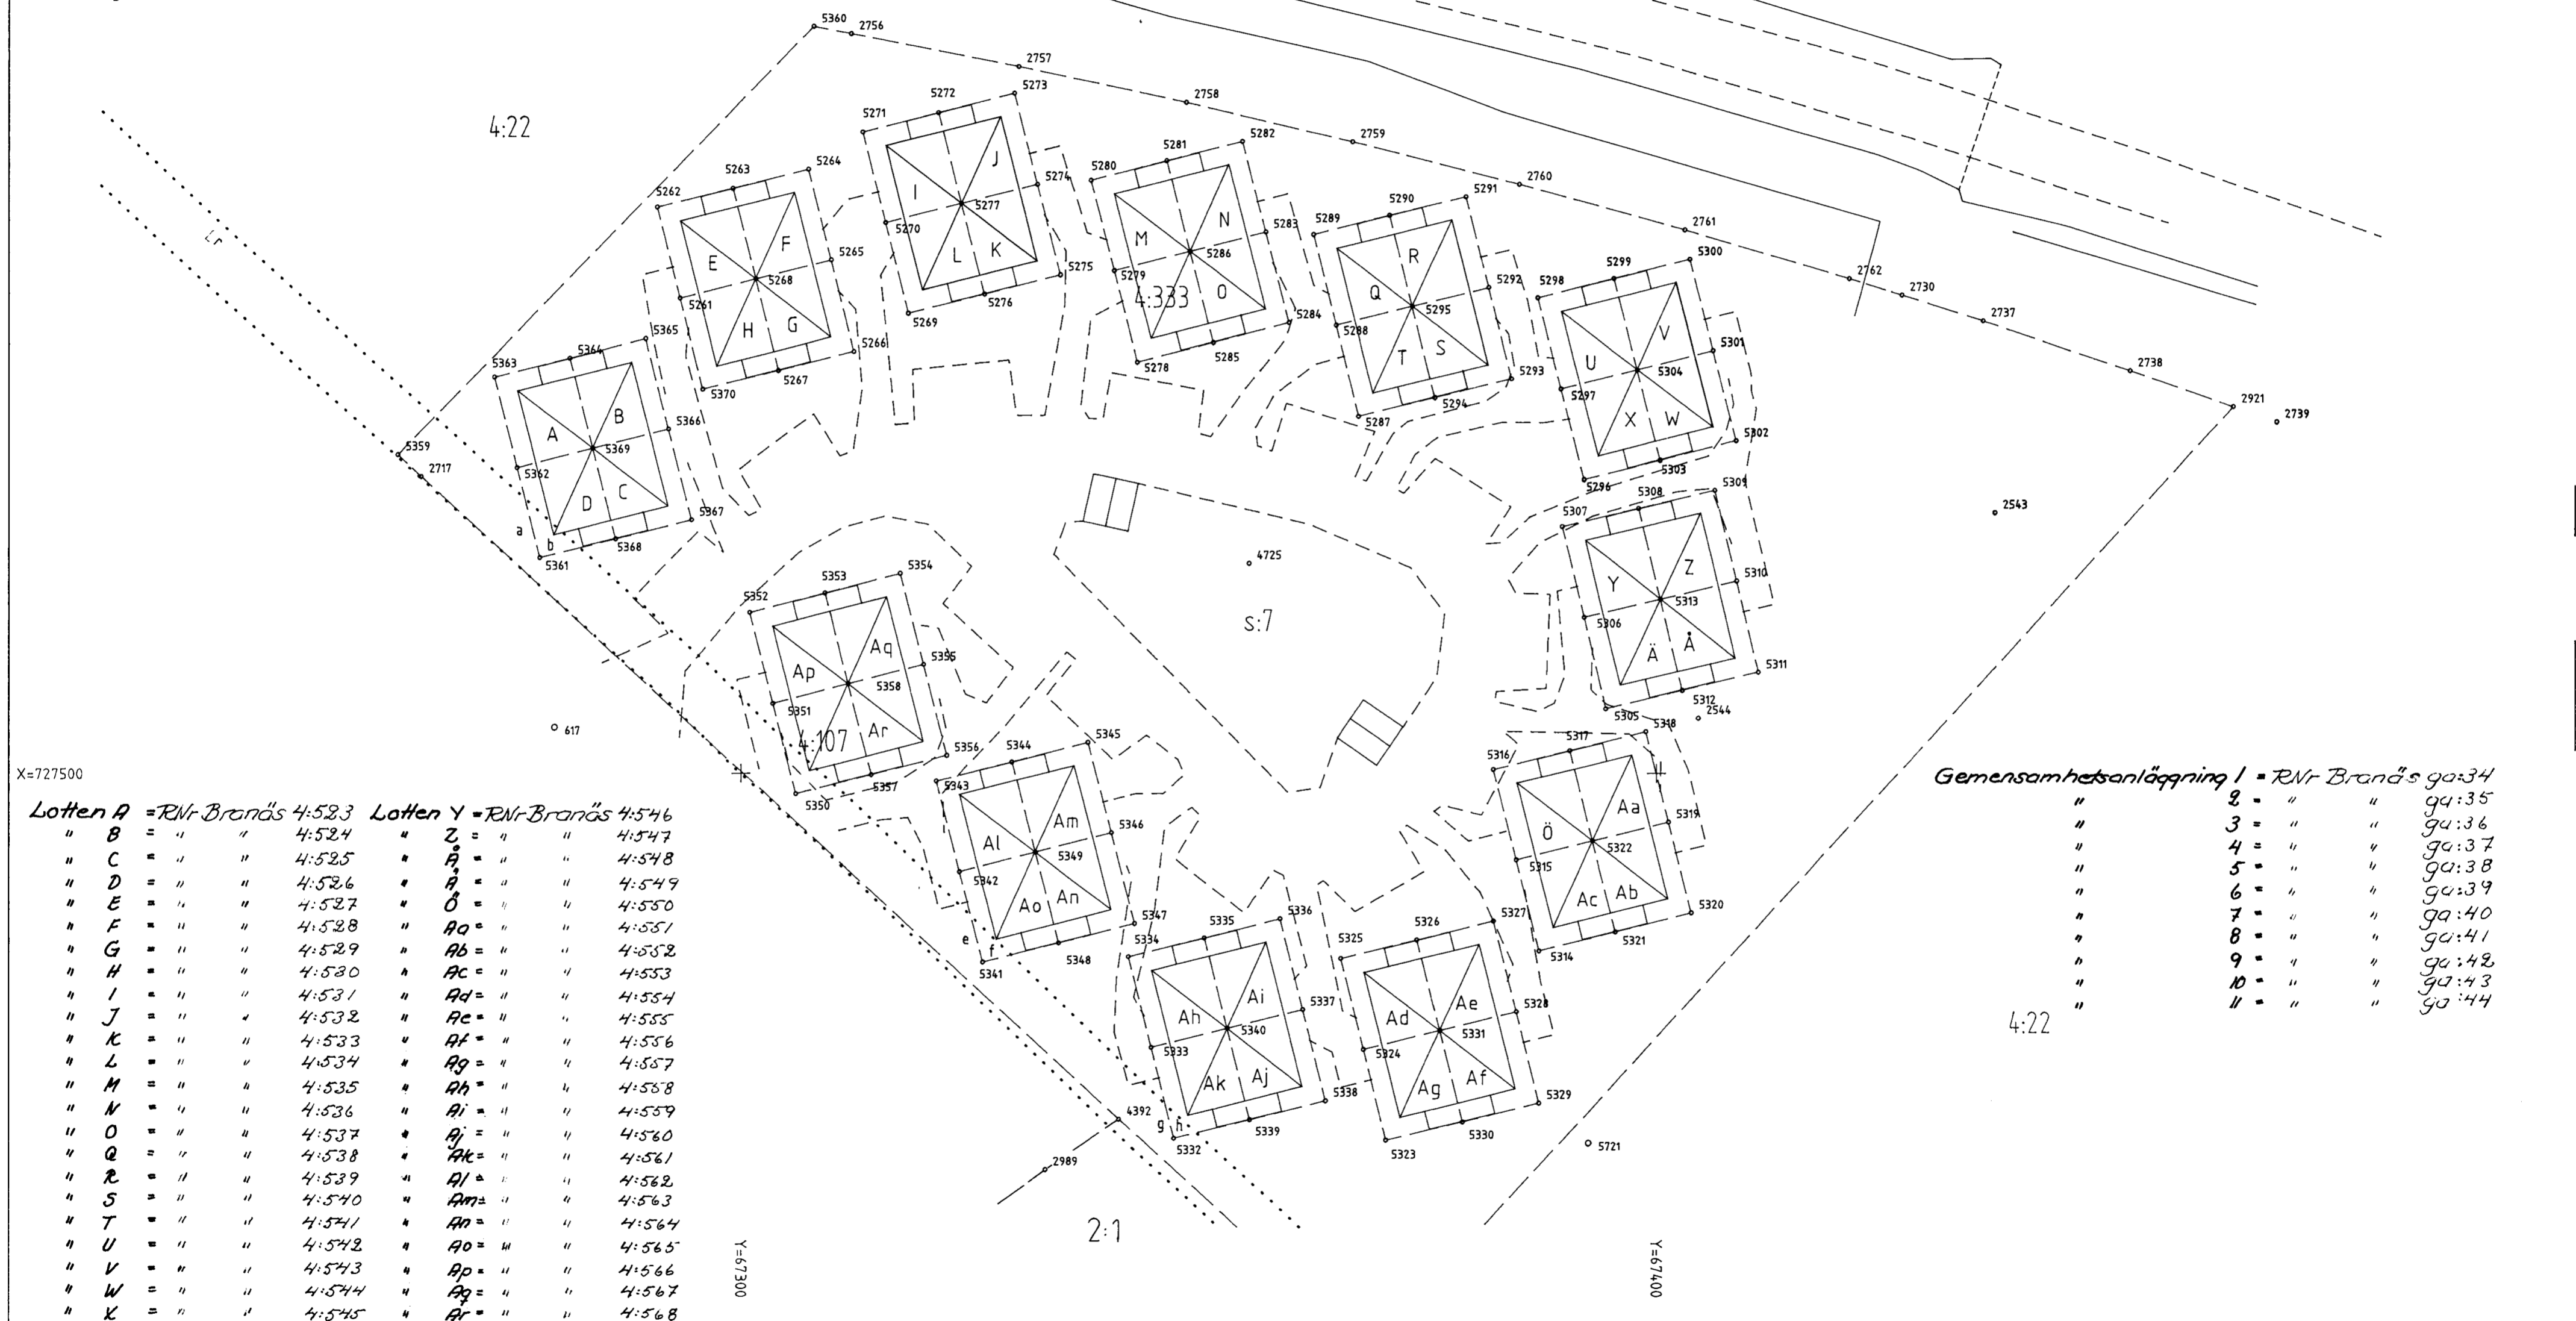

X=727500

Lotten A = Rnr-Brånäs 4:523	Lotten Z = Rnr-Brånäs 4:546
" B = " " 4:524	" Z = " " 4:547
" C = " " 4:525	" A = " " 4:548
" D = " " 4:526	" B = " " 4:549
" E = " " 4:527	" Ö = " " 4:550
" F = " " 4:528	" Aö = " " 4:551
" G = " " 4:529	" Ab = " " 4:552
" H = " " 4:530	" Ac = " " 4:553
" I = " " 4:531	" Ad = " " 4:554
" J = " " 4:532	" Ae = " " 4:555
" K = " " 4:533	" Af = " " 4:556
" L = " " 4:534	" Ag = " " 4:557
" M = " " 4:535	" Ah = " " 4:558
" N = " " 4:536	" Ai = " " 4:559
" O = " " 4:537	" Aj = " " 4:560
" Q = " " 4:538	" Ak = " " 4:561
" R = " " 4:539	" Al = " " 4:562
" S = " " 4:540	" Am = " " 4:563
" T = " " 4:541	" An = " " 4:564
" U = " " 4:542	" Aö = " " 4:565
" V = " " 4:543	" Ap = " " 4:566
" W = " " 4:544	" Ar = " " 4:567
" X = " " 4:545	" Ar = " " 4:568

Gemensamhetsanläggning I = Rnr Brånäs ga:34


"	2 = " "	ga:35
"	3 = " "	ga:36
"	4 = " "	ga:37
"	5 = " "	ga:38
"	6 = " "	ga:39
"	7 = " "	ga:40
"	8 = " "	ga:41
"	9 = " "	ga:42
"	10 = " "	ga:43
"	" = " "	ga:44

Nyttillkomna gränser : Samtliga gränser utom gränser mot Brånäs
4:107, 4:333 och s:7

Framställd genom kopiering akt 1737-92/80	Koordinatsystem RP 05 5V	Måtklass III	Skala 1 : 500
För det tekniska innehållet svarar <i>Gunnar Persson</i>	Reg karta, lägesangivning 132 68:18	Beteckningsstandard TFA 4.6 B:5	

1995-02-08

Registerområde Torsby
Kommun Torsby
Län Värmland

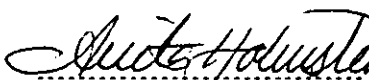Arende Avstyckning och anläggningförrättning berörande BRANÄS 4:107 och styckningslotterna	Registreringsdatum <u>1995-04-03</u>	Ärendenr <u>D95-137</u>
	<input checked="" type="checkbox"/> Uppgift om åtgärd förrättningen avsett har införts i fastighetsregistret	 För fastighetsregistermyndigheten

GEMENSAMHETSANLÄGGNING 1-11

Anläggningsbeslut

1. Gemensamhetsanläggning skall inrättas och bestå av:

- Invändiga gemensamma servisledningar för vatten (KV, VV) och avlopp (S1) enligt karta aktbil 4.
- Underhåll av bostads yttertak med ventilationshuvar och ytterväggar med undantag av glasade ytor.
- Hängrännor och stuprör med dräneringsledning.

2. Deltagande fastigheter:

Gemensamhetsanläggning 1	styckningslotterna A-D	RNR 99:34 ✓
" 2	" E-H	" " : 35 ✓
" 3	" I-L	" " : 36 ✓
" 4	" Q-T	" " : 37 ✓
" 5	" U-X	" " : 38 ✓
" 6	" Y-Ä	" " : 39 ✓
" 7	" Ö-Ac	" " : 40 ✓
" 8	" Ad-Ag	" " : 41 ✓
" 9	" Ah-Ak	" " : 42 ✓
" 10	" Al-Ao	" " : 43 ✓
" 11	" Ap-Ar	" " : 44 ✓

{ Branäs 4:107

En gemensamhetsanläggning bildas alltså för varje hus och utgör vardera en samfällighet för anläggningarnas utförande, underhåll och drift.

3. Upplåtet utrymme: För anläggningen upplåtes redan i anspråktaget utrymme inom de anslutna fastigheterna.

Beslut om andelstal

Kostnaderna för anläggningarnas utförande, underhåll och drift skall fördelas mellan de deltagande fastigheterna i respektive samfällighet efter lika andelstal (1 var=summa 4 per samfällighet).


I tjänsten


Gunnar Persson

Förrättningslantmätare



Registerområde Torsby
Kommun Torsby
Län Värmland

Ärende Avstyckning och anläggningsförrättning berörande BRANÄS 4:107 och styckningslotterna	Registreringsdatum 1995-04-03	Ärendnr D95-137
	<input checked="" type="checkbox"/> Uppgift om åtgärd förrättningen avsett har införts i fastighetsregistret	 För fastighetsregistermyndigheten

Fastighet, område m m 1	Fig 2	Area hektar, kvadratmeter		Ägare, uppgifter till lokal skattemyndighet, m m 5
		delareal 3	+/- ändring/summa 4	
<u>Lotten A</u>		<i>TRNF 4523</i>	88	Ägare till lotterna A-O, Q-Ar 556491-8224 HSB i Sverige 9 AB Box 8310, 104 20 STOCKHOLM Kod: 221 (samtliga lotter)
				<u>Nytt servitut</u> Se lotten B <u>Fördelning av andel i samfällighet</u> Av Branäs 4:107:s andelstal omfattande 47 andelar i S:7 skall 46 andelar fördelas på lotterna A-O, Q-Ar med en andel vardera. <u>Fördelning av andel i gemensamhetsanläggning</u> Av Branäs 4:107:s andelstal omfattande 47 andelar i GA:8 skall 46 andelar fördelas på lotterna A-O, Q-Ar med en andel vardera.
<u>Lotten B</u>		<i>TRNF 4524</i>	88	
				<u>Nytt servitut</u> Rätten att behålla och underhålla befintliga el-, tele- och kabel-TV-ledningar enligt aktbil 5-7 Till förmån för: Lotten A <u>Belastar:</u> Lotten B <u>Fördelning av andel i samfällighet</u> Se lotten A <u>Fördelning av andel i gemensamhetsanläggning</u> Se lotten A



Fastighet, område m m 1	Fig 2	Area hektar , kvadratmeter		Ägare, uppgifter till lokal skattemyndighet, m m 5
		delareal 3	+ - ändring/summa 4	
<u>Lotten M</u>		<i>RNT 4:535</i>	88	
<p><u>Nytt servitut</u> Rätten att behålla och underhålla befintliga el-, tele- och kabel-TV-ledningar enligt aktbil 5-7 Till förmån för: Lotten N <u>Belastar:</u> Lotten M</p>				
<p><u>Fördelning av andel i gemensamhetsanläggning</u> Branäs 4:107:s andelstal omfattande tre andelar i GA:12 skall fördelas på lotterna M-O med en andel vardera.</p>				
<p><u>Fördelning av andel i gemensamhetsanläggning</u> Se lotten A</p>				
<p><u>Fördelning av andel i samfällighet</u> Se lotten A</p>				
<u>Lotten N</u>		<i>RNT 4:536</i>	88	
<p><u>Nytt servitut</u> Se lotten M</p>				
<p><u>Fördelning av andel i gemensamhetsanläggning</u> Se lotten A och M</p>				
<p><u>Fördelning av andel i samfällighet</u> Se lotten A</p>				
<u>Lotten O</u>		<i>RNT 4:537</i>	88	
<p><u>Verkan på servitut</u> Se Branäs 4:333</p>				
<p><u>Fördelning av andel i gemensamhetsanläggning</u> Se lotten A och M</p>				
<p><u>Fördelning av andel i samfällighet</u> Se lotten A</p>				
<u>Branäs 4:333</u>				Alfa Lavals Personalstiftelse
<p><u>Verkan på servitut</u> Rätten att behålla och underhålla befintliga el-, tele- och kabel-TV-ledningar enligt aktbil 5-7 Till förmån för: Lotten O istället för Branäs 4:107 <u>Belastar:</u> Branäs 4:333</p>				


Torsby lantmäteridistrikt

KA

Förrättning Avstyckning från Branäs 4:107	Kommun Torsby	Län Värmland
	Registerområde Torsby	
Mätskiss för fasadmätt gällande samtliga styckningslotter	Registreringsbevis Förrättningen är registrerad	
Förrättningslantmätare	För fastighetsregistermyndigheten	

Fastighetsrättslig beskrivning, aktbilaga

Teknisk beskrivning, aktbilaga

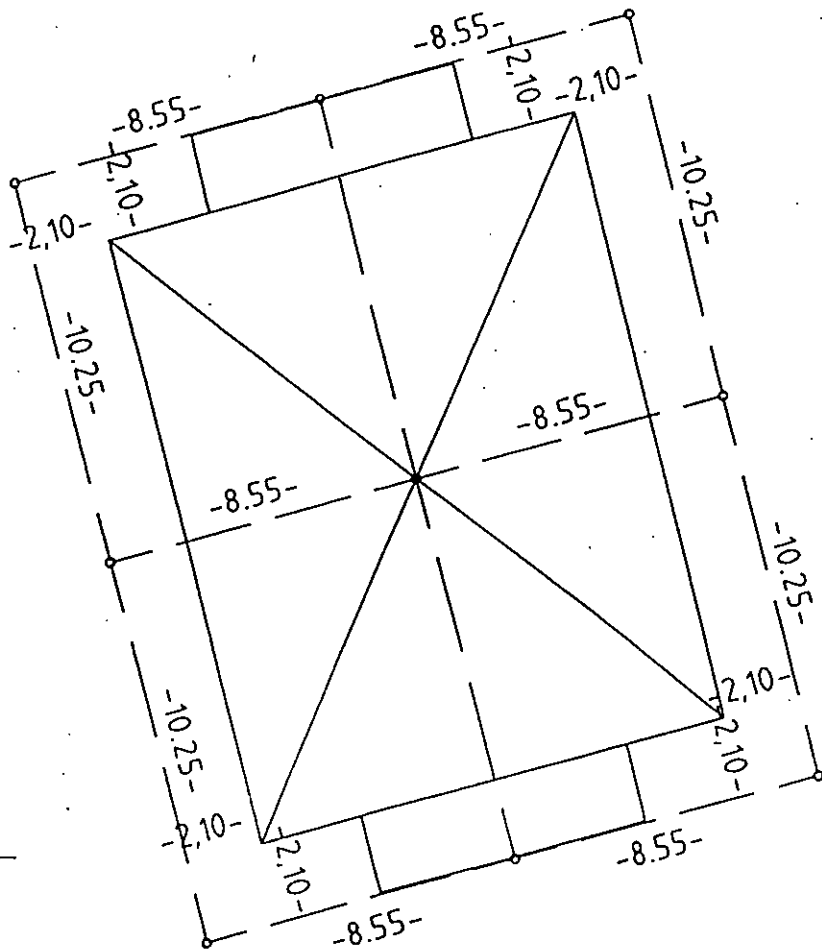




X=27500



Y=67300

Nyttillkomna gränser :

Framställd genom	Koordinatsystem	Mätclass	Skala 1 : 1:200
För det tekniska innehållet svarar		Reg karta, lägesangivning	

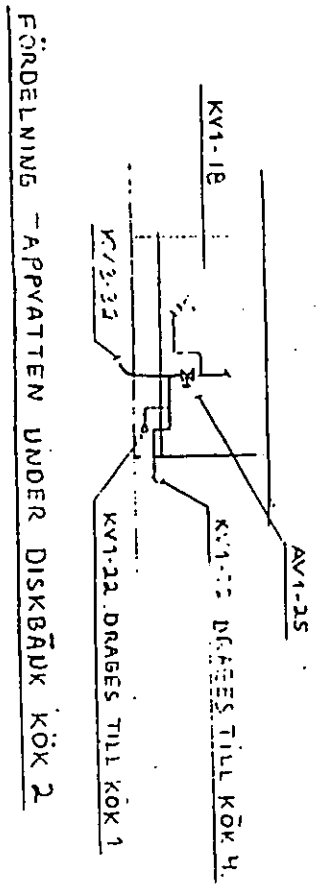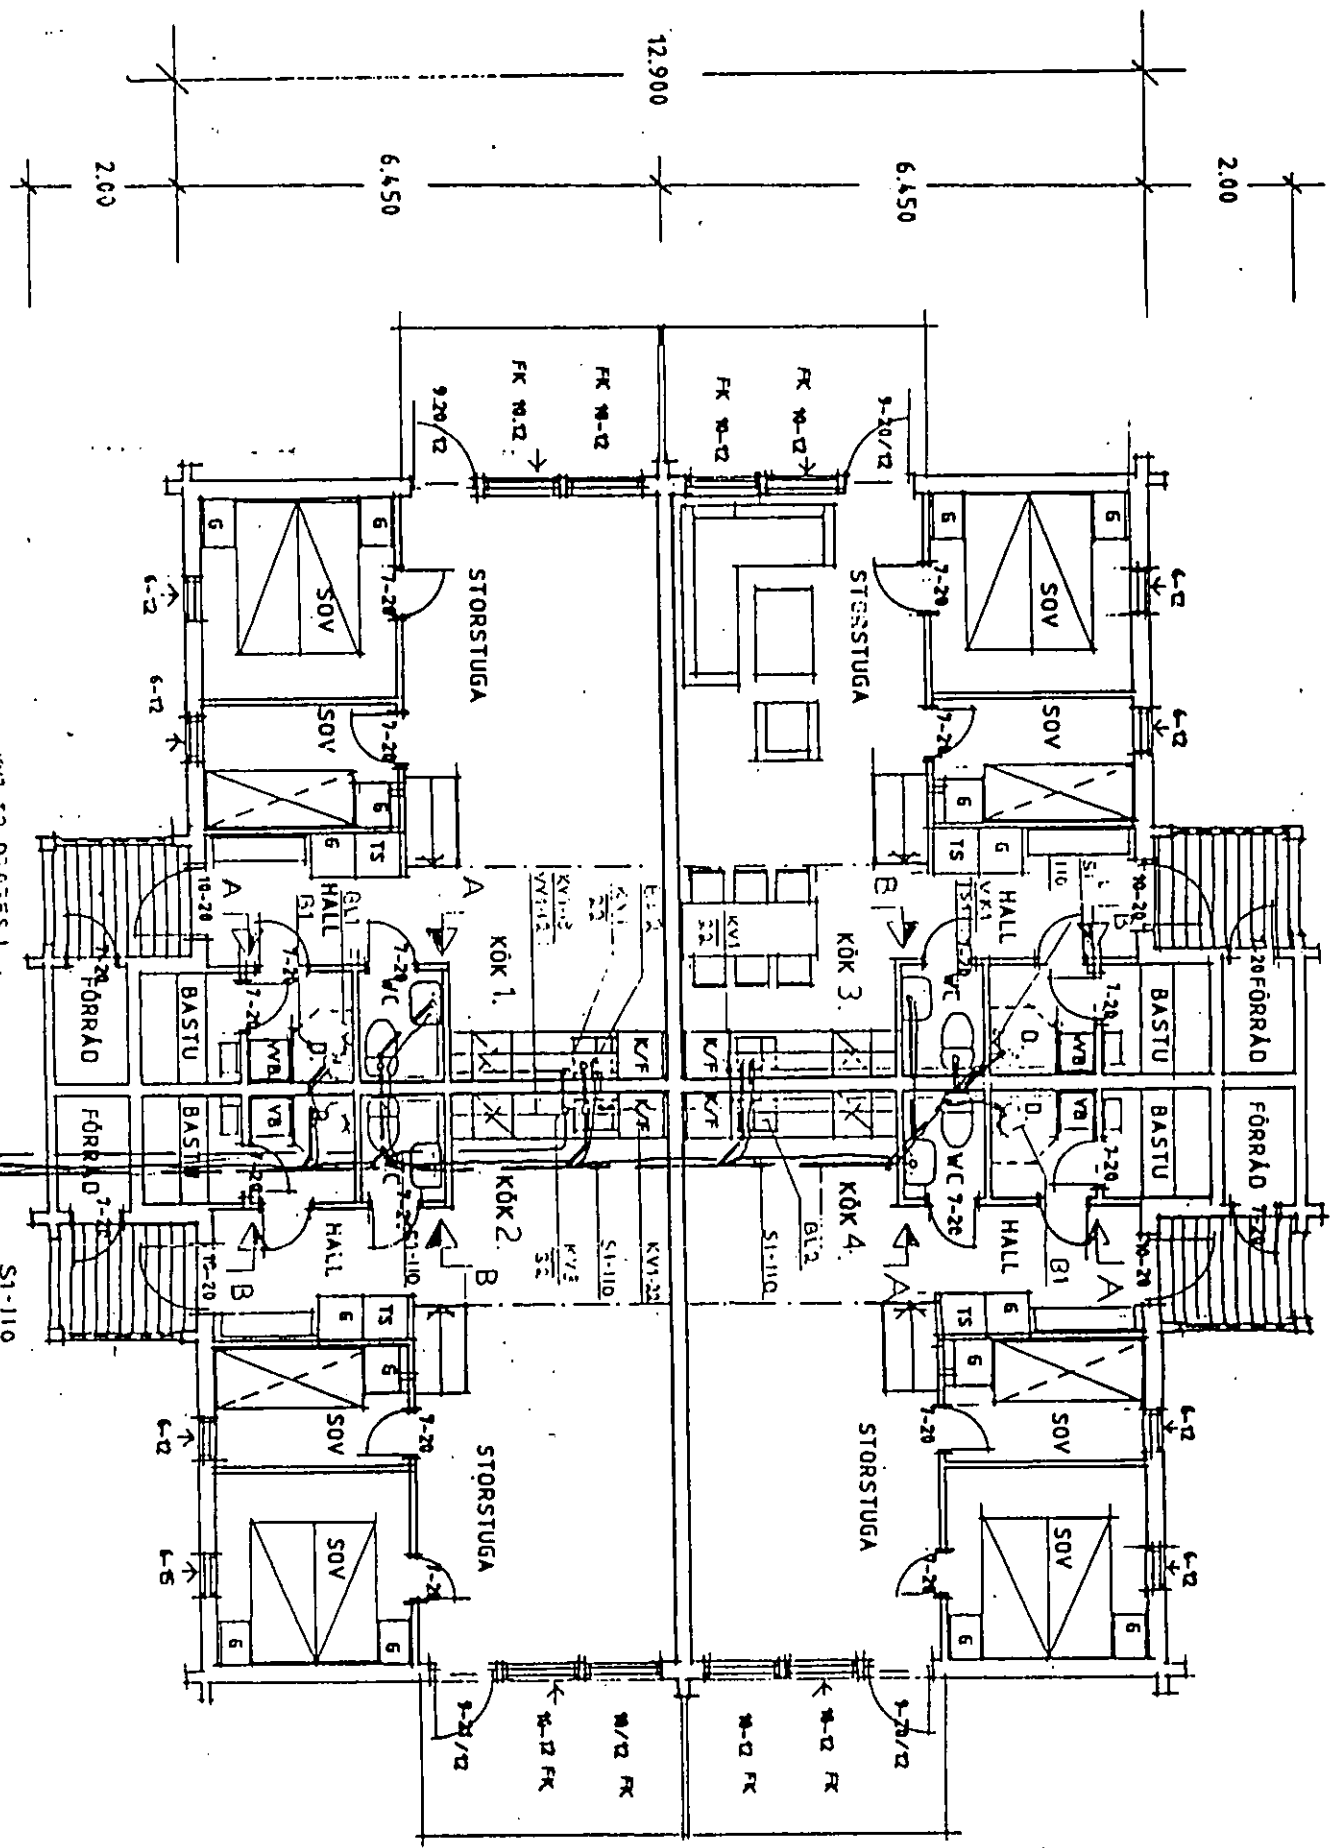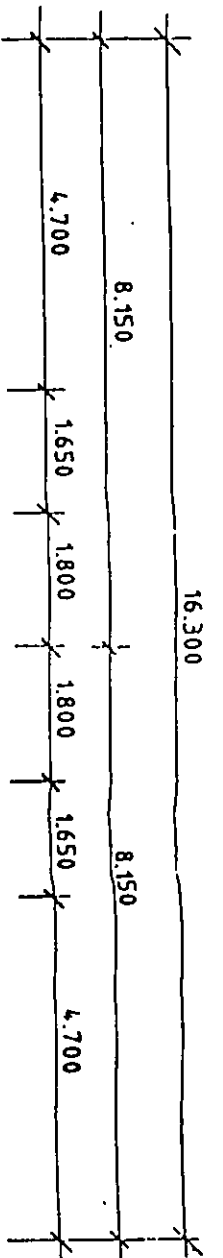

VBR-KONSULT AB
 Melindregårdsgränd 5, 680 90 Nykroppa
 Tel. 0590 418 10

RITAD AV: H.A.
 KONSTRUERAD AV: NYKROPPA 1990-02-06


FÖRSCHRENS TIMMERHUS AB
 BOX 803
 281 28 BORLANGE
 TEL. 02437871-55

NYRÝGGNAD AV FRITIDSHUS. FYRBOHUS
 BRANÄS
 TORSBY KOMMUN

VA-INSTALLATION

RITAD AV: BENGT L

SEKTION A-A 1:50
 RELATIONSRIKTN 1990-02-06

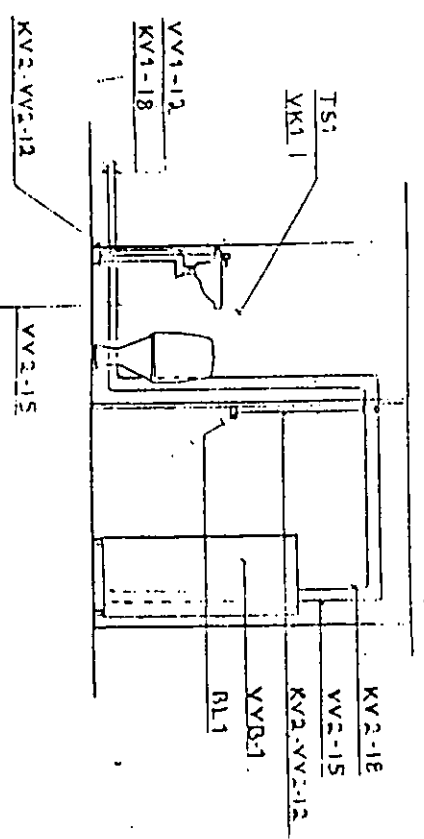


SEKTION B-B SE SEKTION A-A SPEDELVÄN!

KOPPLINGSLEDNINGAR

KV	VV	S
VK1	2	110
TS1	12	75
BL1	12	-
RL1	12	-
BL1	12	-
RL1	12	-
TS1	-	75


- FÖRKLARINGSAR
- S1 SPILLVATTEN
 - KV1/VV1 TAPPVATTEN
 - KV2/VV2
 - KV3
 - VK1 VATTENKLOSETT
 - TS1 TVÄTTSTÄLL
 - BL1 DÜSCHBLANDARE
 - BL2 DISKL. BLANDARE
 - B1 GOLVBRUNN
 - VVB1 VÄRNVATTENSBEREDARE
- HTA
 PRISOL
 KOPPAR FK:
 PEM

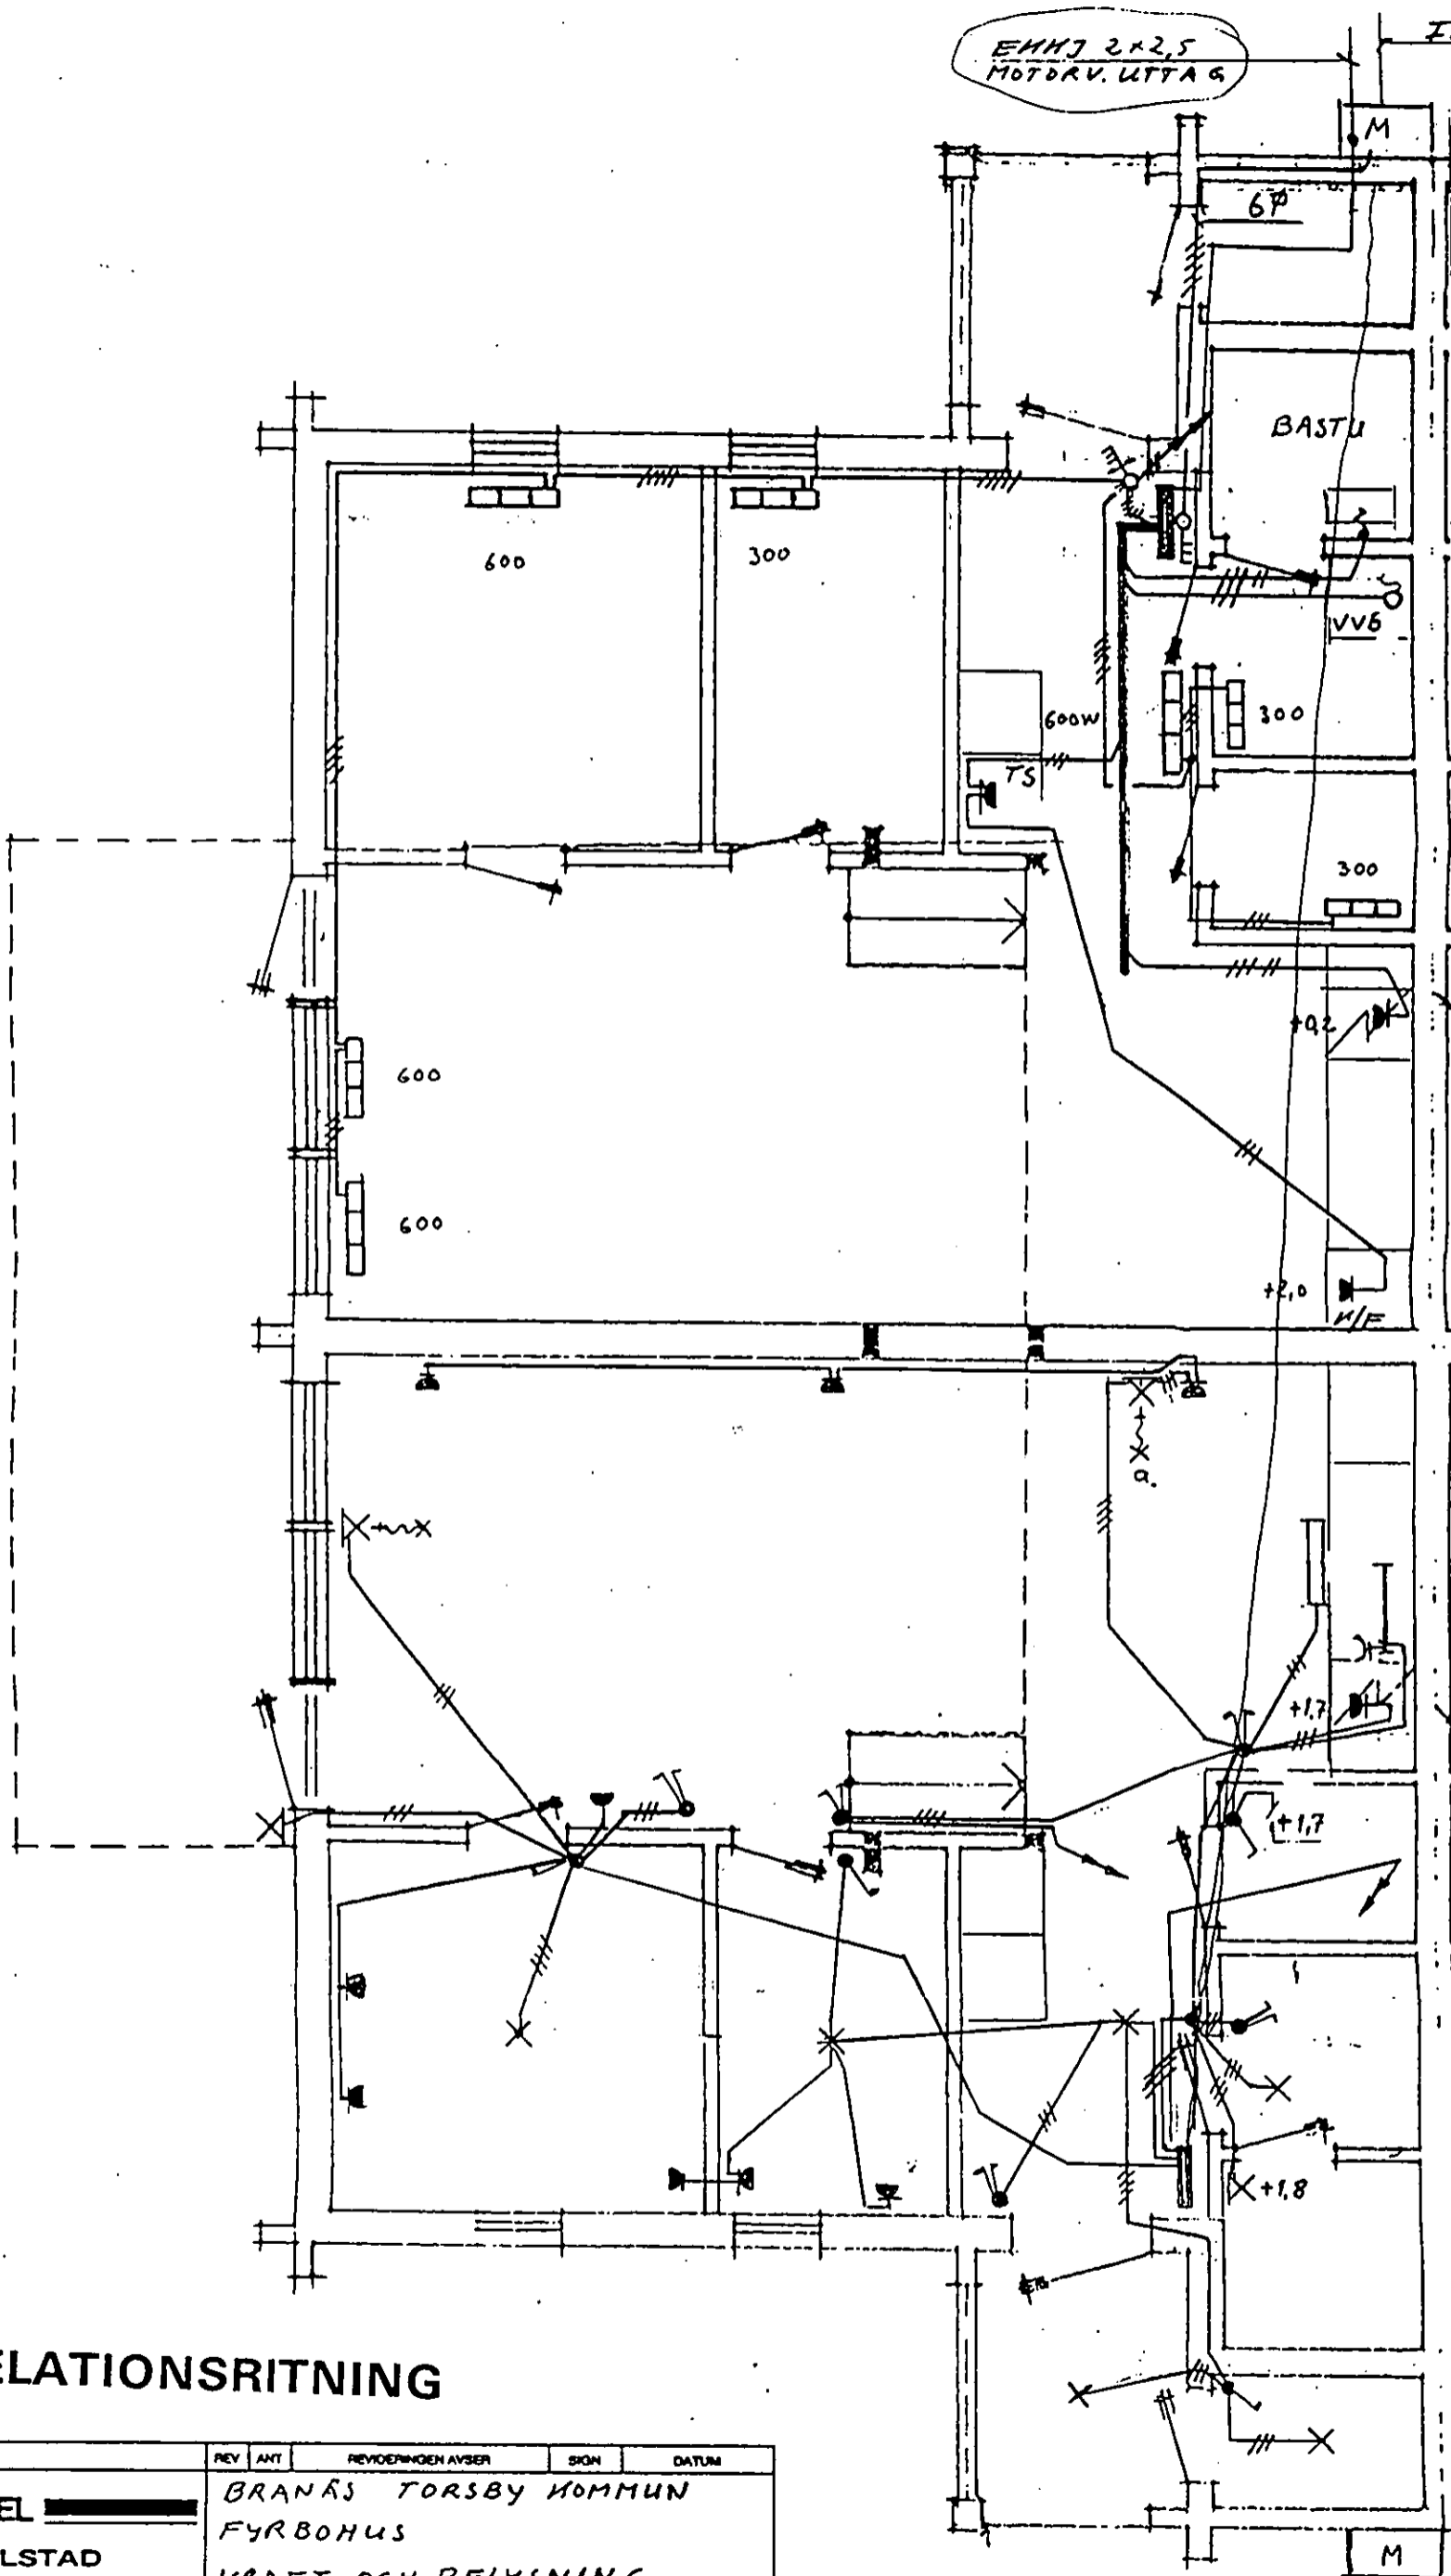

Mätning genom tegelbeton

RELATIONSRTNING

REV	ANT	REVIDERINGEN AVSER	SIGN	DATUM
BPA EL		BRANÅS TORSBY KOMMUN		
KARLSTAD		FYRBOHUS		
054/17 05 00		KRAFT OCH BELYSNING		
		SKALA ~ 1:50		
RTAD AV	KONSTR. AV	GRANSKAD AV	ANLÄGGNINGSNUMMER	RITNINGSNUMMER
				E69: 1
DATUM:		BLAD NR	FORTS. BLAD	

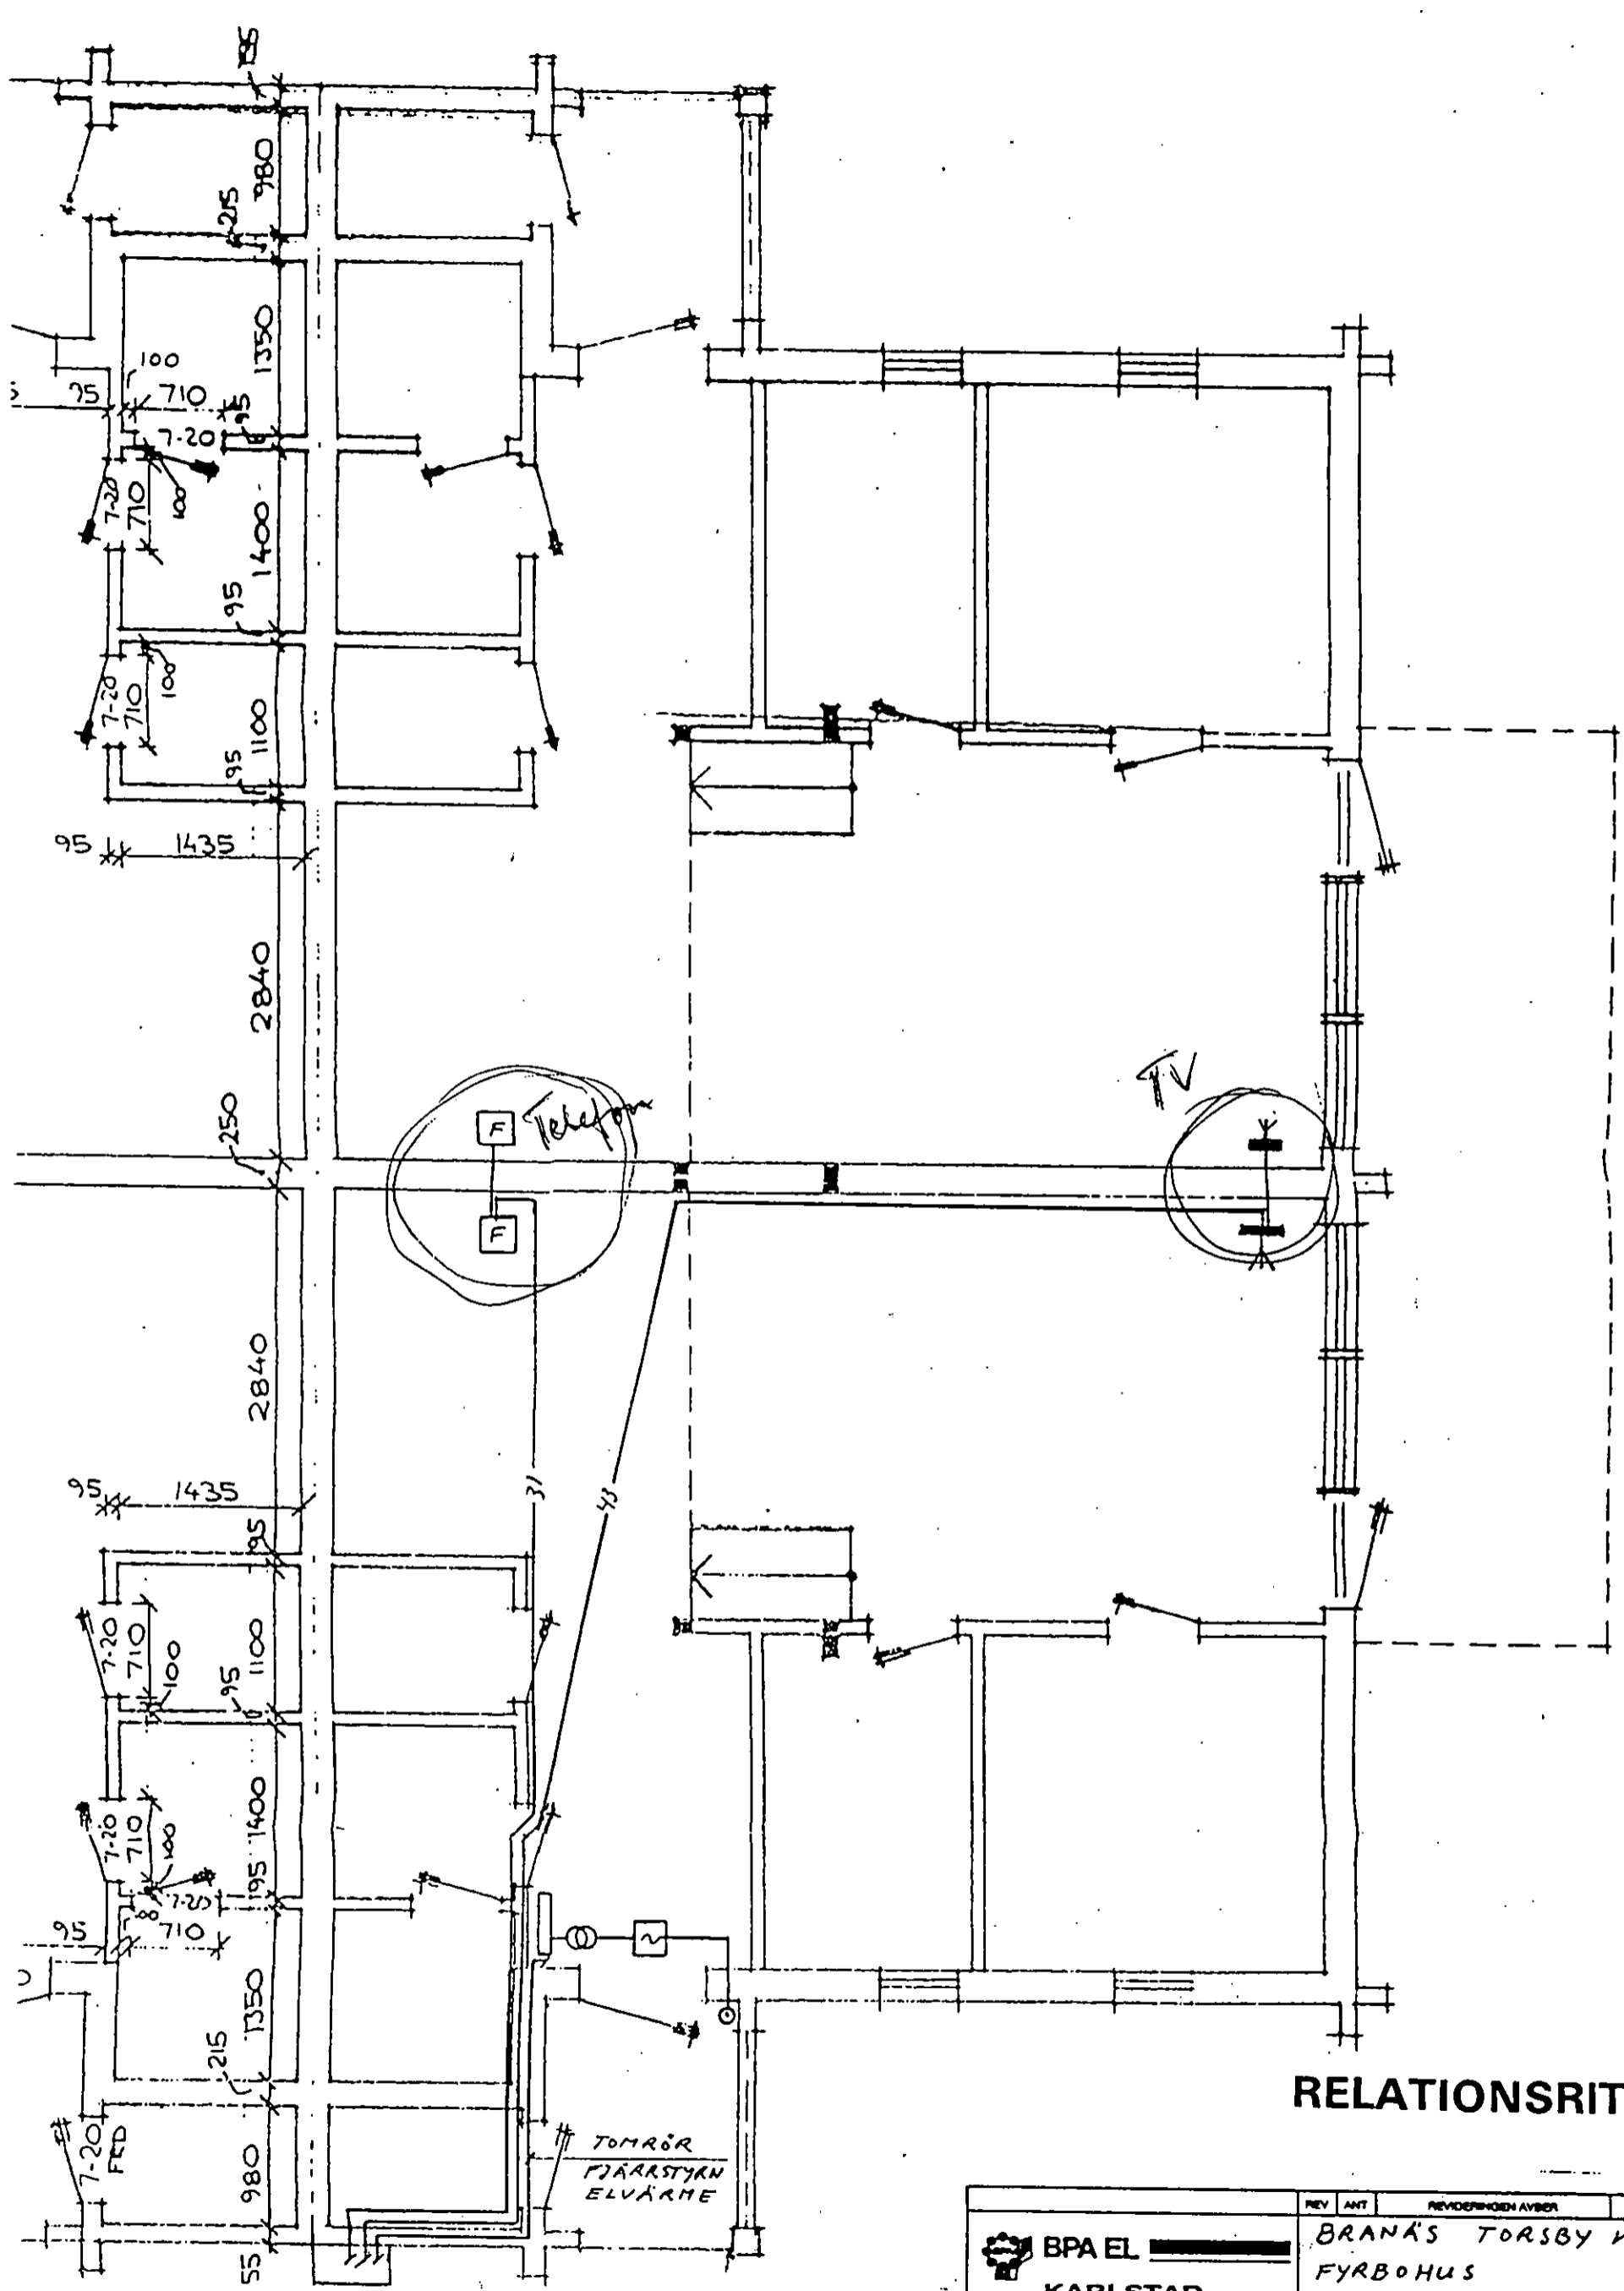


RELATIONSRTNING

BPA EL KARLSTAD 054/17 05 00		REV ANT REVIDERINGEN AVSER BOKN DATUM	
BRANÅS TORSBY KOMMUN FYRBOHUS TELE		SKALA ~ 1:50	
RITAD AV	KONSTR. AV	GRANSKAD AV	ANLÄGGNINGSNUMMER RITNINGSNUMMER E69: 3
DATUM: 89-10-31		BLAD NR	FORTS. BLAD

TELE
 Arkbil 6
 51

Aktbil 7

TELE

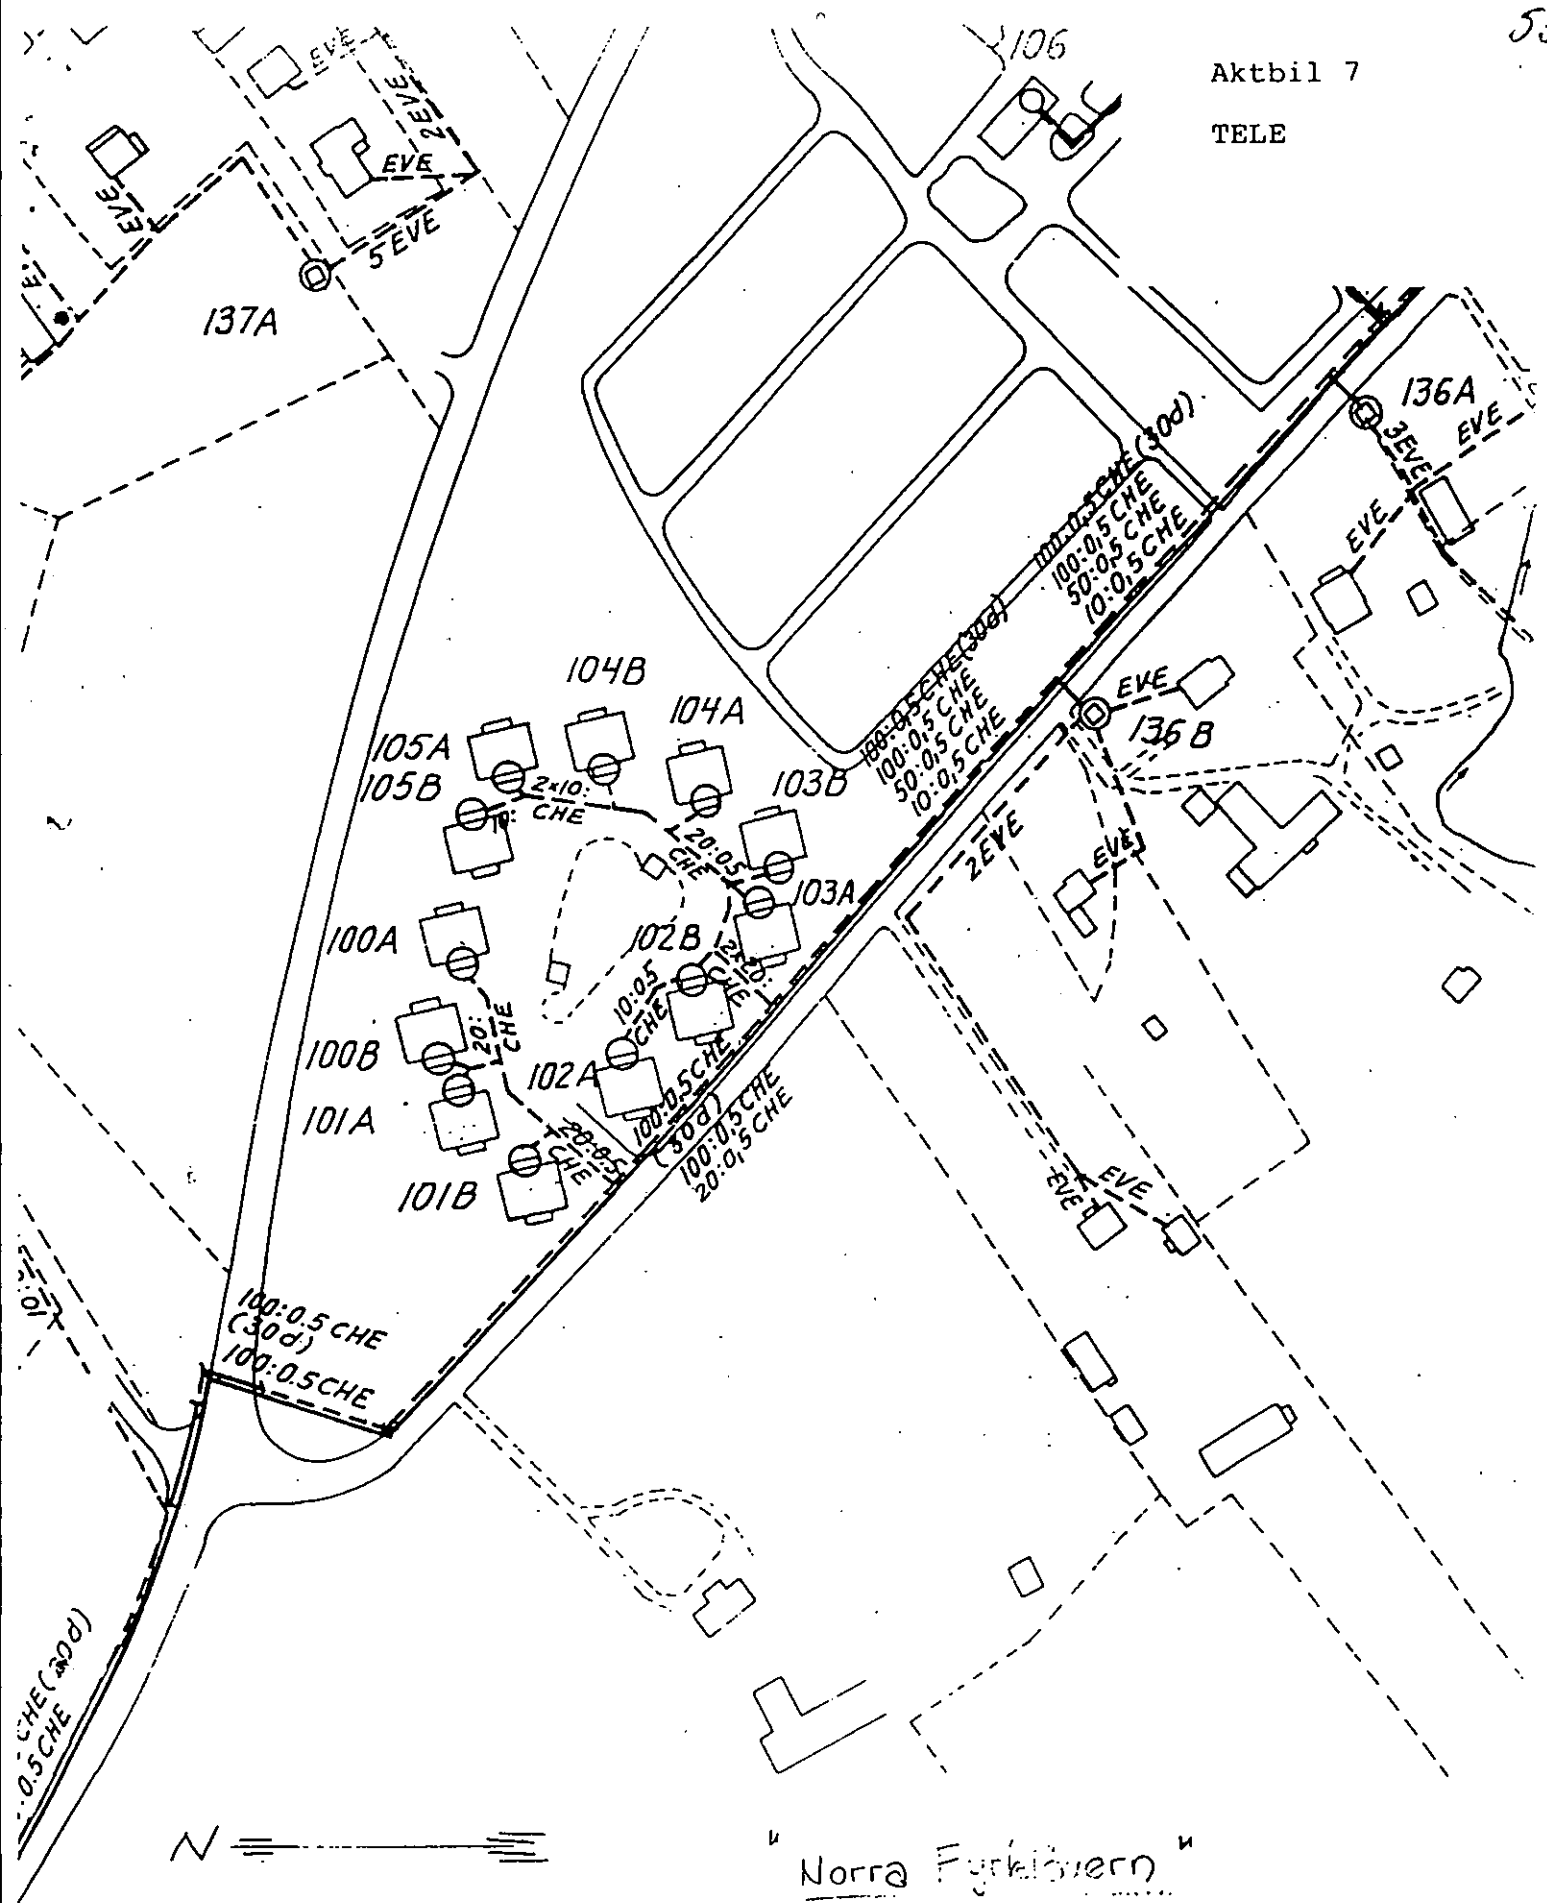

0.5 CHE (10d)
 1.5 CHE

