





FASAD MOT GATA
A1 = 1 : 100
A3 = 1 : 200



GAVELFASAD MOT VÄST
A1 = 1 : 100
A3 = 1 : 200

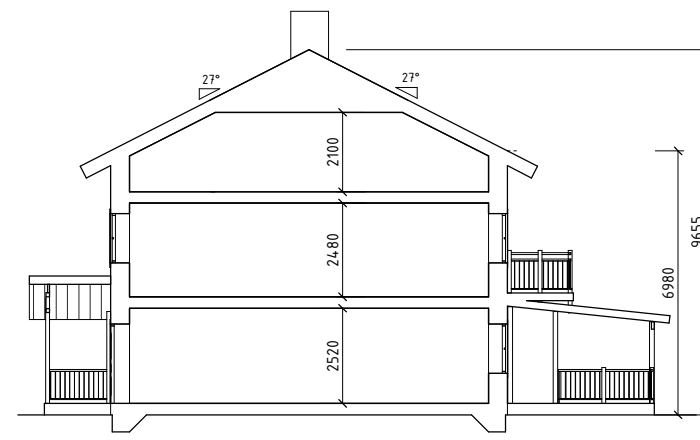


SEKTION.
A1 = 1 : 100
A3 = 1 : 200

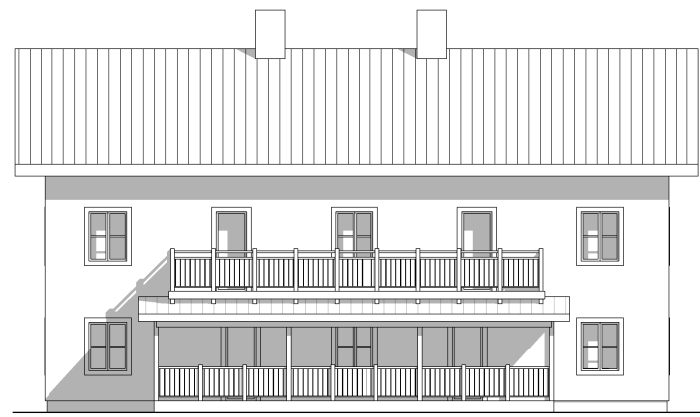


FASAD MOT GÅRD
A1 = 1 : 100
A3 = 1 : 200




GAVELFASAD MOT ÖST
A1 = 1 : 100
A3 = 1 : 200

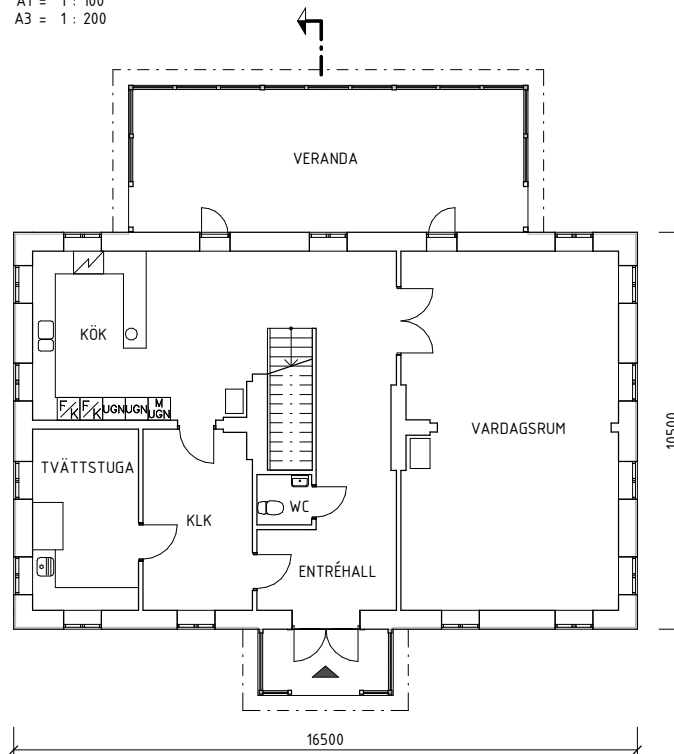

BOTTENVÅNING - BOSTAD
A1 = 1 : 100
A3 = 1 : 200

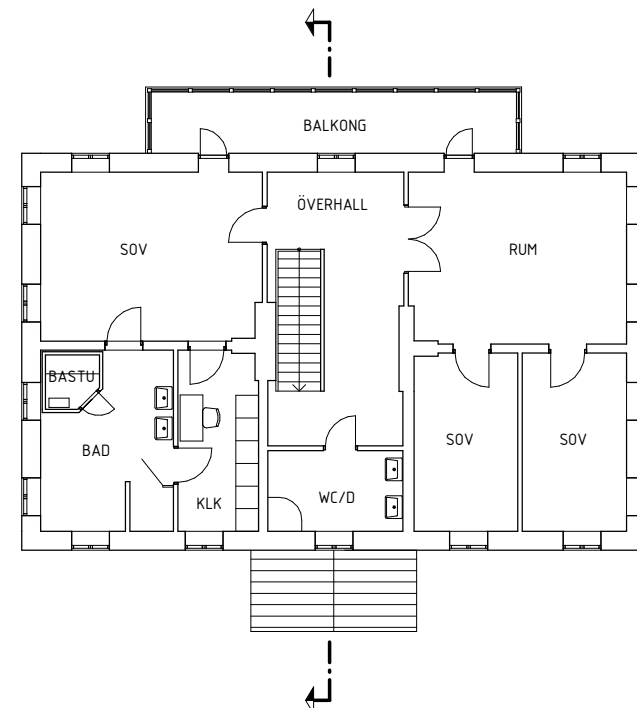

ÖVERPLAN
A1 = 1 : 100
A3 = 1 : 200

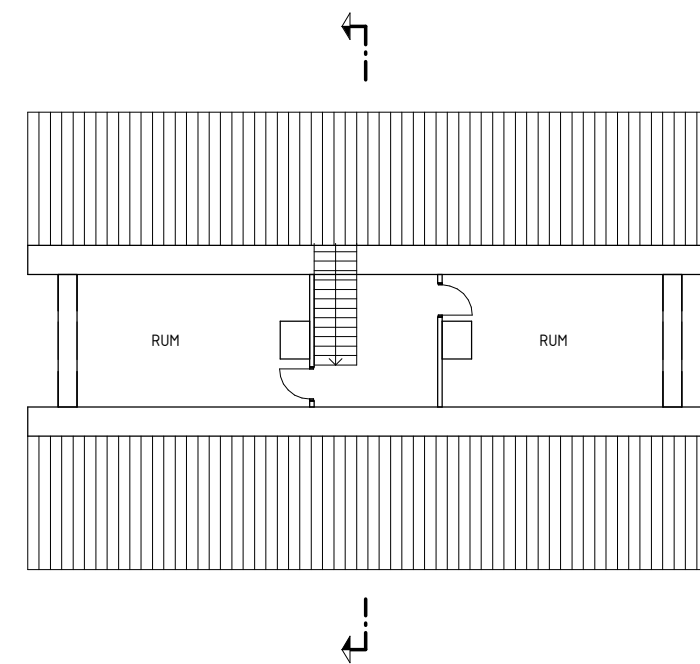

VINDSPLAN - BOSTAD
A1 = 1 : 100
A3 = 1 : 200

FÖRESKRIFTER

MÅTT I MM OM INGET ANNAT ANGES.
SAMTLIGA MÅTT JUSTERAS EV EFTER
TILLVERKARENS DETALJRITNING.
SAMTLIGA MÅTT SKALL
KONTROLLERAS PÅ BYGGPLATSEN.

BET	ANT	ÄNDRINGEN AVSER	SEN	DATUM
-----	-----	-----------------	-----	-------

RELATIONS-RITNING 24.1021

TORSÅKER 1:10
UPPLANDS VÄSBY KOMMUN

LARS HALLGREN
ARKITEKTKONTOR AB
ARKITEKT SAR/MSA
KUNINGSGATAN 47 A
BOX 1985, 751 43 UPPSALA, SWEDEN
Tel: +46-18-100915, E-mail: lars.y.hallgren@lh-arkab.se

UPPDRAG NR 24.1003	RITAD AV MW	HANDLÄGGARE LH
DATUM 24.1003	ANSVÄRIG	

PLANER, FASAD

SKALA	NUMMER	BET
	A- 01	