

Ärende Avstyckning från Rådomb 1:115		Kommun Torsby	Län Värmland
Registerområde Fryksände		Nybildade fastigheter	
Förrättningslantmätare <i>Stefan Gnosslapsson</i>		Registreringsdatum 1976-06-14	
		<input checked="" type="checkbox"/> Uppgift om åtgärd förrättningen avsett har införts i fastighetsregistret	
		LARS ÅBERG För fastighetsregistermyndigheten	
Fastighet, område, m m	Fig	Area hektar m ² avstår	erhåller
		+ ändring/ - summa	Ägare, uppgifter till lokal skattemyndighet och andra anmärkningar


TEKNISK BESKRIVNING
Koordinatförteckning

System: fristående

Punkt	Mark	x	y
1	rm	1055,71	513,37
2	"	1053,06	543,05
3	"	1015,96	535,07
4	"	1022,74	505,81
100	hs	1000,00	500,00

Lotten A *R.N. 1:283* 1069 Eric Isaksson
P1 4631
685 00 TORSBY
00-16

Nybildning av servitut
Med lotten A (härskande) följer rätt att för utfart till allmän väg nyttja vägområdet x över stamfastigheten Rådomb 1:115 (tjänande)

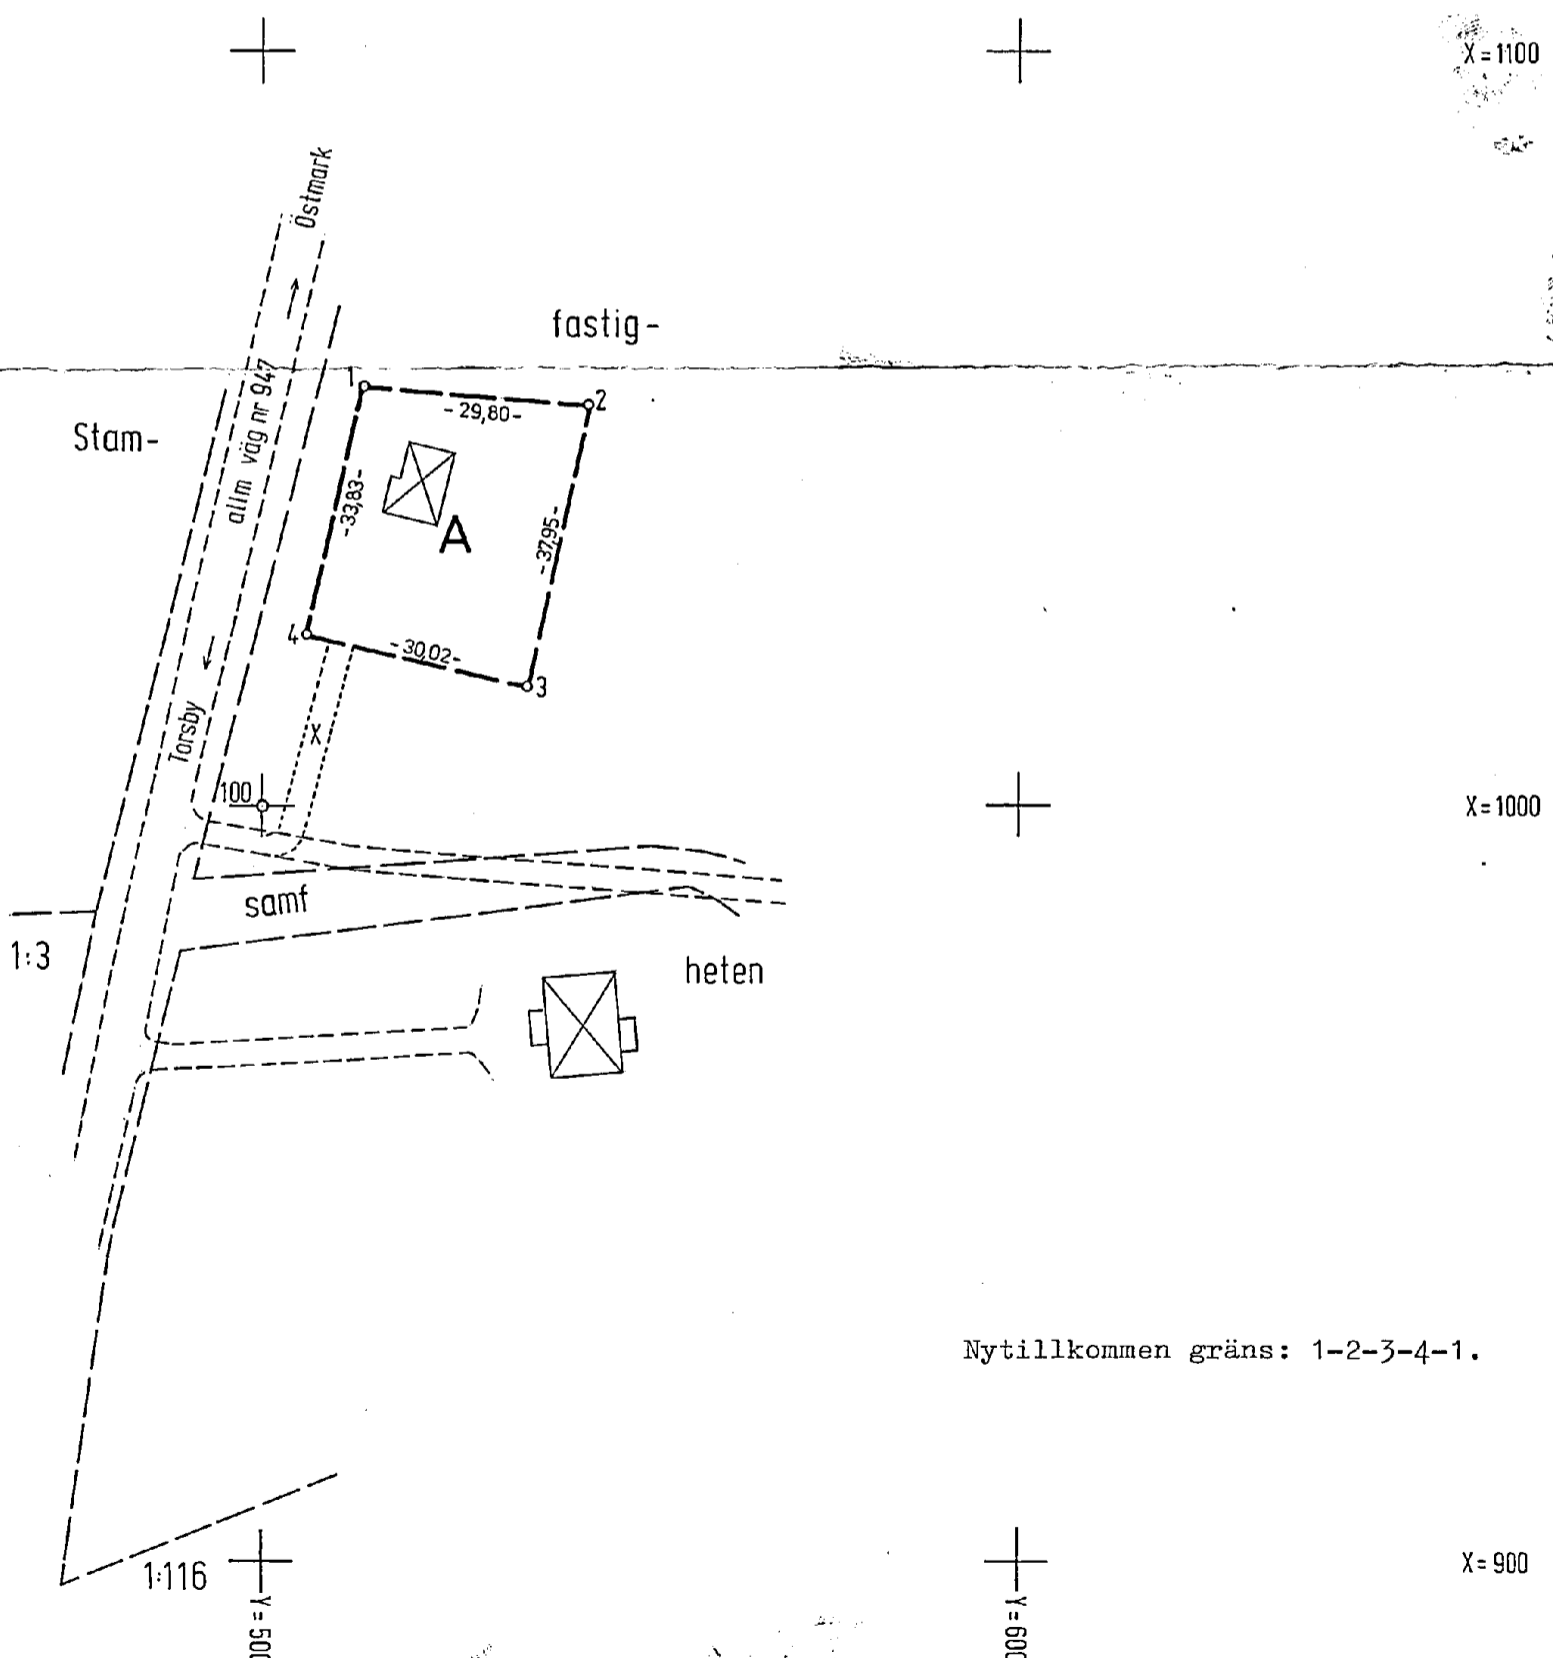

Nyttillkommen gräns: 1-2-3-4-1.

För det tekniska innehållet svarar	Skala	Reg karta, lägesangivning	Framställd genom
	1:1000	Fk 122 57:38	nymätning
	Mätning	Beräkning	Kartering
	L-G N	L-G N	L-G N
			Ritn redigering
			IJ