

BESIKTNINGS PROTOKOLL

Besiktning av utförd entreprenad i enlighet med entreprenadkontrakt nr:

Beställare: PETER HALLIN

Entreprenör:

Golvlyftarna i Sverige AB
Senapsvägen 14
305 96 Eldsberga

Närvarande vid besiktning den 30-1 kl. 14⁰⁰

Beställare:

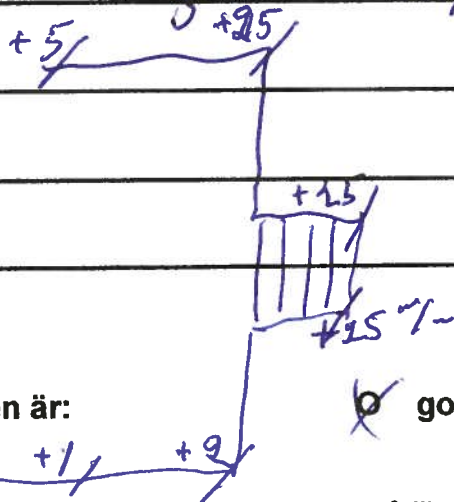
1. PETER HALLIN
2. _____
3. _____
4. _____

Entreprenör:

5. Bo Andreasson _____
6. Kim Cucarano _____
7. Daniel Cucarano _____
8. Mattias Mårtensson _____

GOLVLYFTARNA

Lyfter, stabiliserar och återställer sjunkna betonggolv
golvlyftarna.se

Noteringar:Materialförbrukning: 412 Kilo.Produktionstimmar: FAST PRIS 6 TIMMAR x 2 MANKortfattad beskrivning av arbetets utförande: LYFT OCH STABILISERAT2st HÖRN + GAUDEL + TRAPPA SE RITNING

Entreprenaden är:

 godkänd ej godkänd

Detta besiktningsprotokoll är upprättat i två likalydande exemplar varav parterna tagit var sitt.

Ort: ENSKEDEDALEN2019-01-30**Beställare:****Entreprenör: Golvlyftarna.**

Namnteckning

Entreprenörs namnteckning

Namnförtydligande

Namnförtydligande

GOLVLYFTARNA

Lyfter, stabiliserar och återställer sjunkna betonggolv
golvlyftarna.se