

KARTA

över

tomten n:r 1

inom

kvarteret H A L L A N D

i BORGHOLM


upprättad den 11 november 1944 av

Mättningsman.

Allt den vid förhandlingen verkställda
inskrifningen denna dag i nämnd laga
sift, bekräftar

Borgholm den 13 nov. 1944

Einar Lindgren
mättningsman.

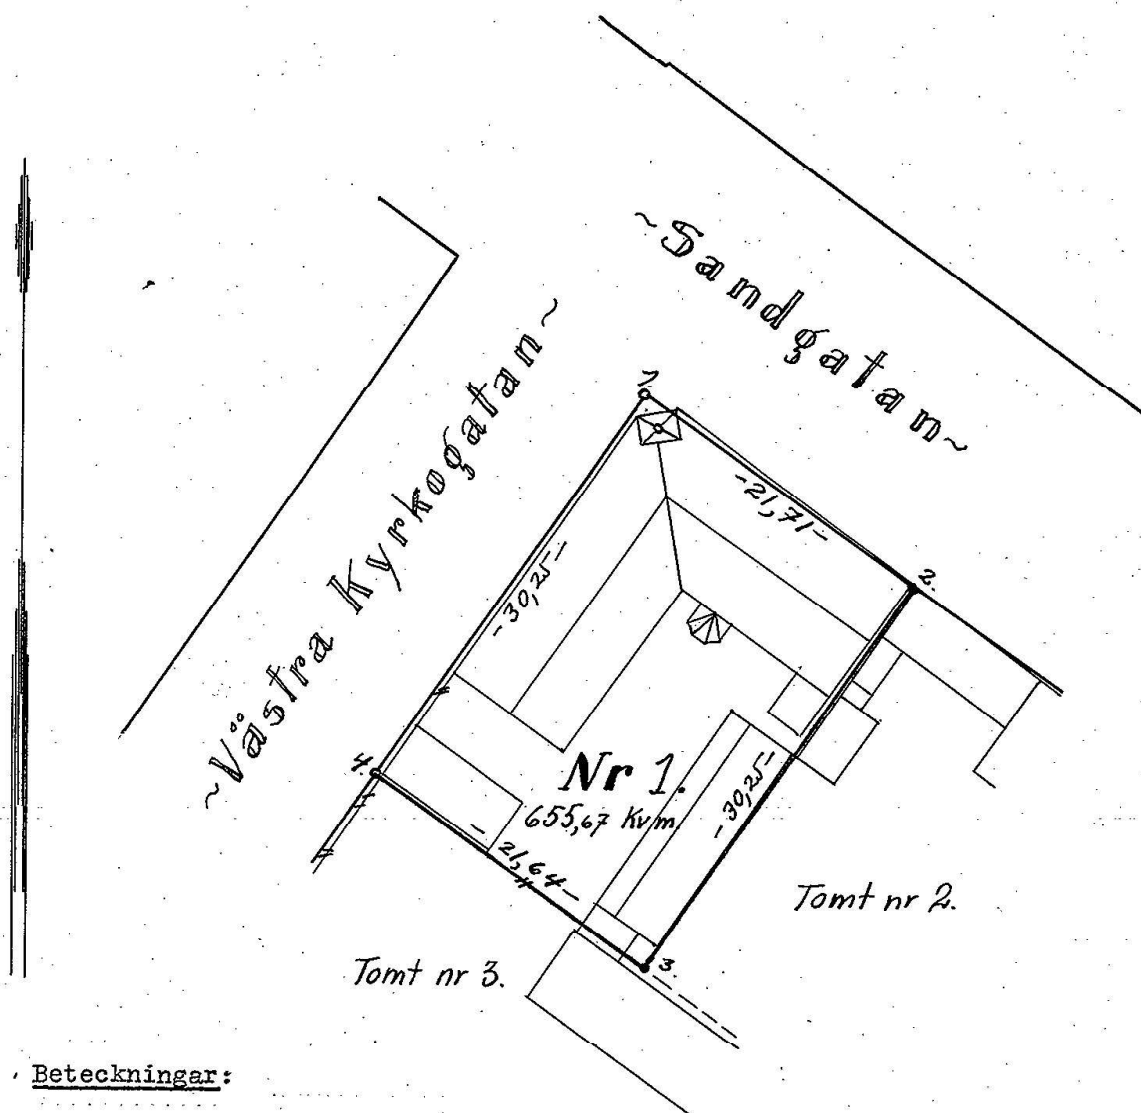


Beteckningar:

- Kvartersgräns
- Tomtgräns
- Staket, plank
- Byggnad

Gränspunkterna 1, 3 och 4 markerade
medelst järnrör nedslagna i marken.

Gränspunkt 2 21 cm från nedslaget rör
i riktning mot gränspunkt 3.

Skala 1:400

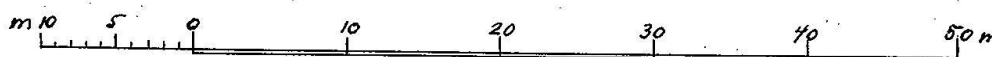

0885-1490