

FASTIGHETSBILDNINGSMYNDIGHETEN

KARTA

upprättad

Ärendenr

Aktbilaga

Bodens lantmäteridistrikt

1995-03-27

93320

KA

Förrättning
Avstyckning från Heden 7:22
jämta anläggningsåtgärd

Kommun
Boden

Län
Norrbotten

Registerområde
Boden

Registreringsbevis
Förrättningen är registrerad

Förrättningslantmätare

1995-05-31

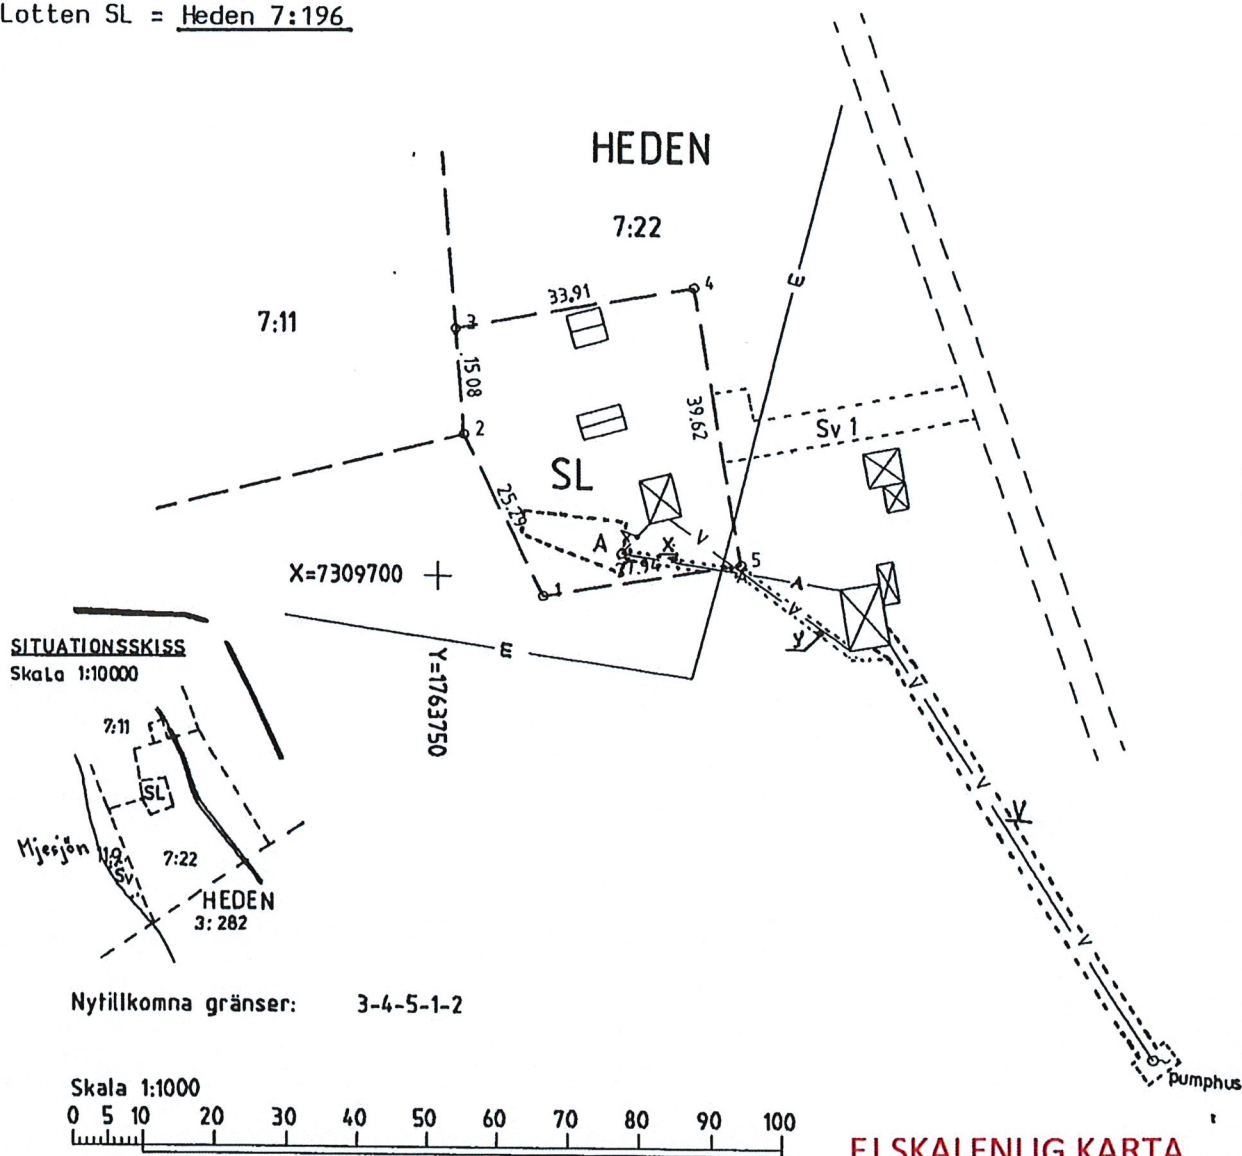
För fastighetsregistermyndigheten

Hans Stöckel

Sallya Eriksson

Fastighetsrättslig beskrivning, aktbilaga BE1

Teknisk beskrivning, aktbilaga BE2

GEMENSAMHETSANLÄGGNING = Heden ga:25Lotten SL = Heden 7:196

Nyttillkomna gränser: 3-4-5-1-2

Skala 1:1000

0 5 10 20 30 40 50 60 70 80 90 100

EJ SKALENLIG KARTA

Nymätning	Koordinatsystem	Nymätning	Skala
Nymätning	2,5 GON V	III	1:1000
För del tekniska innehåll svarar	Reg karta, lägesangivning		Beteckningsstandard
Berndt Lindström / Ingenjör	25112:97		— — —



Lantmäteriet
Fastighetsbildningsmyndigheten
Bodens lantmäteridistrikt
Kyrkgatan 41, 961 35 BODEN

ANLÄGGNINGSBESLUT Sida

1 (2)

Aktbilaga

AB

Arendenr

1995-03-27

BD4 93320

Kommun, registerområde

Boden (Överluleå)

Län

Norrbotten

Arende

Anläggningsåtgärd berörande Heden
7:22 och styckningslotten SL

avseende vatten- och avlopps-
anläggning

Registreringsdatum

1995-05-31

Arendenr

20 4/384-95

☒ Uppgift om åtgärd för-
rättningen avsett har in-
förts i fastighetsregistret

Sveja Beilsson
För fastighetsregistermyndigheten

GEMENSAMHETSANLÄGGNING = Heden 7:25

Anläggningsbeslut

- Gemensamhetsanläggning skall inrättas och bestå av:
 - vattenanläggning med tillhörande anordningar, såsom brunn för hushållsvatten med ledningar, pump- och hydroforanläggning
 - avloppsanläggning med tillhörande anordningar, såsom avloppsbrunn med infiltrationsanläggning med utloppsledning.

Anläggningarnas ungefärliga läge och omfattning, inom litt V (vatten) och litt A (avlopp) framgår av karta, aktbil KA.

2. Deltagande fastigheter:

Heden 7:22 och styckningslotten SL. Fastigheterna utgör en samfällighet för anläggningens utförande och drift.

3. För anläggningen upplåtes följande utrymme:

För vatten, brunn med pump- och hydroforanläggning samt ledning litt V, på Heden 7:22, se karta aktbil KA

För avlopp, trekammarbrunn med infiltrationsanläggning och utloppsledning A på styckningslotten SL, se karta, aktbil KA.

4. För anläggningsamfälligheten gäller

Anläggningsamfälligheten (deltagande fastigheterna) har rätt att med minsta möjliga intrång eller att olägenhet förorsakas tillträda belastad fastighet vid utförande, tillsyn, underhålls- och reparationsarbeten. Efter underhålls- eller reparationsarbeten ska marken återställas i tidigare befintligt skick.

5. För fastighetsägaren gäller

Fastighetsägaren (belastad fastighet) får inte inom upplåtet utrymme uppföra byggnad, anläggningar, större träd eller dylikt som kan medföra skada på anläggningen.

Akt F1995-313



Lantmäteriet
Fastighetsbildningsmyndigheten
Bodens lantmäteridistrikt
Kyrkgatan 41, 961 35 BODEN

- 5 -
ANLÄGGNINGSBESLUT

Sida
2 (2)

3 (3)
Akobilaga
AB

1995-03-27

Ärendenr
BD4 93320

6. Anläggningarna är utförda.

Beslut om andelstal

Kostnaderna för anläggningens utförande och dift skall fördelas mellan deltagande fastigheter, Heden 7:22 med 5 andelar och styckningslotten med 1 andel.

I tjänsten

Hans Stöckel
Förrättningslantmätare

Kristina Öhlund
Karttekniker