


Dnr. ....

**Nusnäs 197:5**

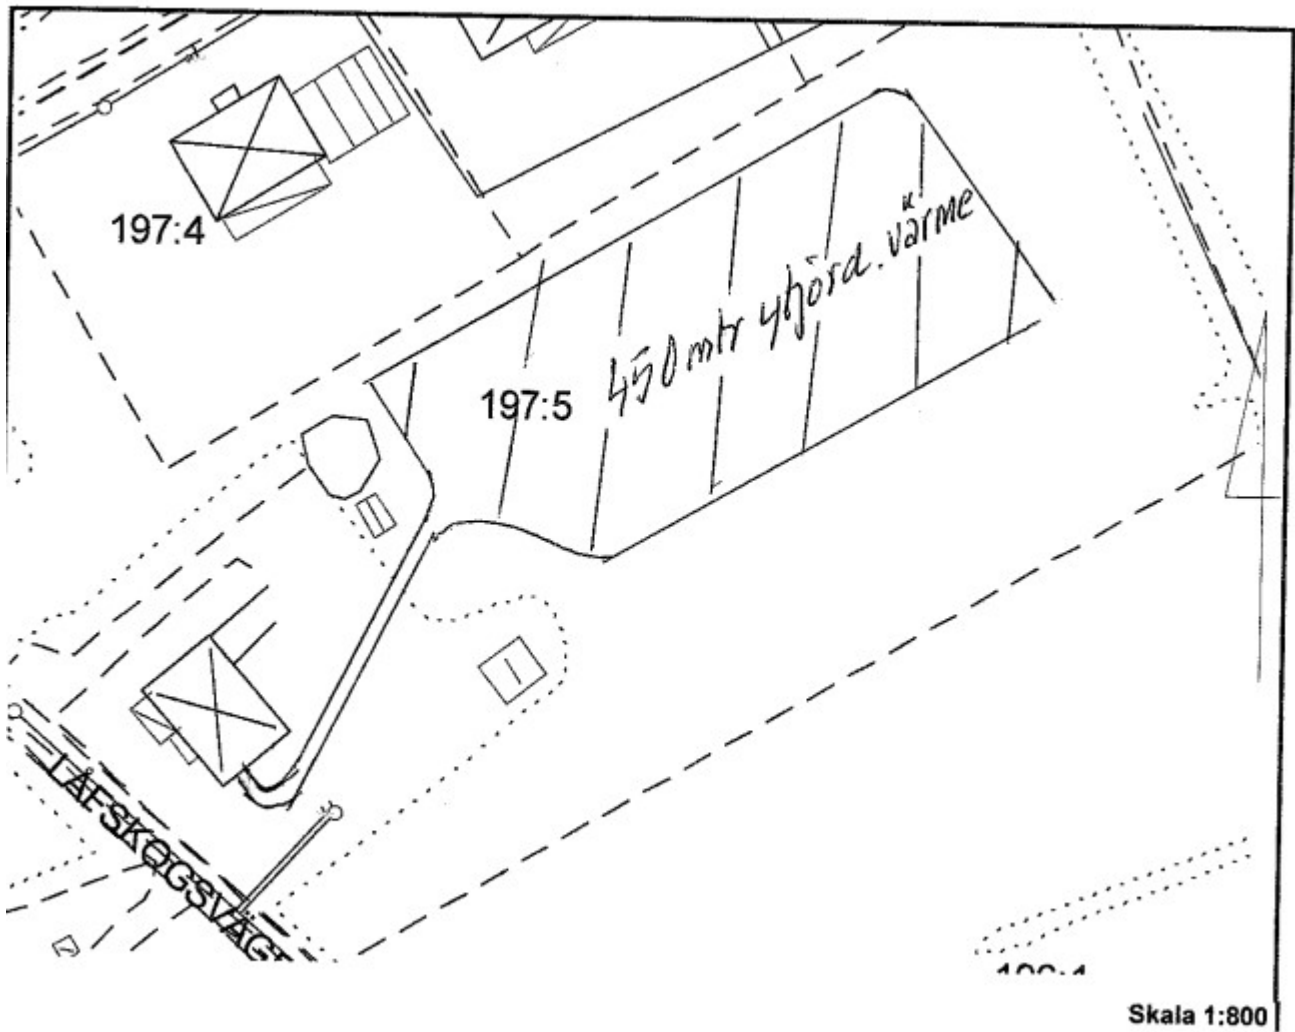

|   |                                |
|---|--------------------------------|
| Fastighetsbeteckning:<br>Nusnäs 197:5   | Fastighetsadress:<br>Lika ovan |
| Typ av fastighet: <input type="checkbox"/> enfamiljsbostad <input type="checkbox"/> tvåfamiljsbostad <input type="checkbox"/> annat:                        |                                |
| Fastigheten ligger inom vattenskyddsområde <input type="checkbox"/> Ja <input checked="" type="checkbox"/> Nej<br>Om ja, ange vilket område                 |                                |
| Fastigheten har <input checked="" type="checkbox"/> kommunalt vatten <input type="checkbox"/> egen vattentäkt <input type="checkbox"/> vatten från förening |                                |
| Avstånd till vattentäkter (dricksvattenbrunnar) inom hundra meter:  |                                |

#### VÄRMEPUMP

|  |                            |
|--|----------------------------|
| <input checked="" type="checkbox"/> yttjord <input type="checkbox"/> berg, djup _____ meter <input type="checkbox"/> ytvatten <input type="checkbox"/> grundvatten <input type="checkbox"/> annat _____                  |                            |
| Systemets utformning:<br><input checked="" type="checkbox"/> Slutet <input type="checkbox"/> Öppet Vattenuttag: _____ m <sup>3</sup> /dygn vid maximalt uttag<br>Returvatten till: _____                                 |                            |
| Typ av köldmedium och mängd: R 407 C 1,25 kg   |                            |
| Typ av köldbärarvätska och mängd: Bioetanol 95% / 145 lit.   |                            |
| Övriga tillsatssämnen är: Varudeklarerade  | Värmepumpens effekt, kW: 8 |
| Installatör/företag med telefon och stationeringsort: Eklunds VVS AB Skolvägen 6 / 0250-137 90   |                            |
| Marktillgång:<br><input checked="" type="checkbox"/> Anläggningen blir helt belägen på egen mark<br><input type="checkbox"/> Anläggningen berör annans mark <input type="checkbox"/> skriftligt tillstånd/servitut finns |                            |
| Anläggningen beräknas vara färdigställd, datum:  |                            |
| Övriga upplysningar:<br>VA-Karta med kollektors läge utritad bifogas   |                            |