

Karta

över ett område
beläget öfver fastigheten
Uddeby 2³

eller
1/4 mantal Uddeby nr 2 litt Bb
i Riola socken av Stockholms län;
upprättad vid avstyckning år 1938 av

J. M. J. Nilsson

Distriktslantmätare


Avstyckningsbeskrifning

Bel. & kon. rön.	Ägarelog	Areall			Jordens- styckes- nummer
		hektar	m	km	
Bb					213
1	Åker		09	10	
2	dg		06	-	
3	Avrösn. jord		09	70	
	Summa		24	80	

§ 417. År 1938 den 22 september blev den i enlighet med denna karta verkställda avstyckningsförrättning fastställd av överlantmätaren i Stockholms län; befygar

På ämbetets vägnar:

Sejmar bjuv

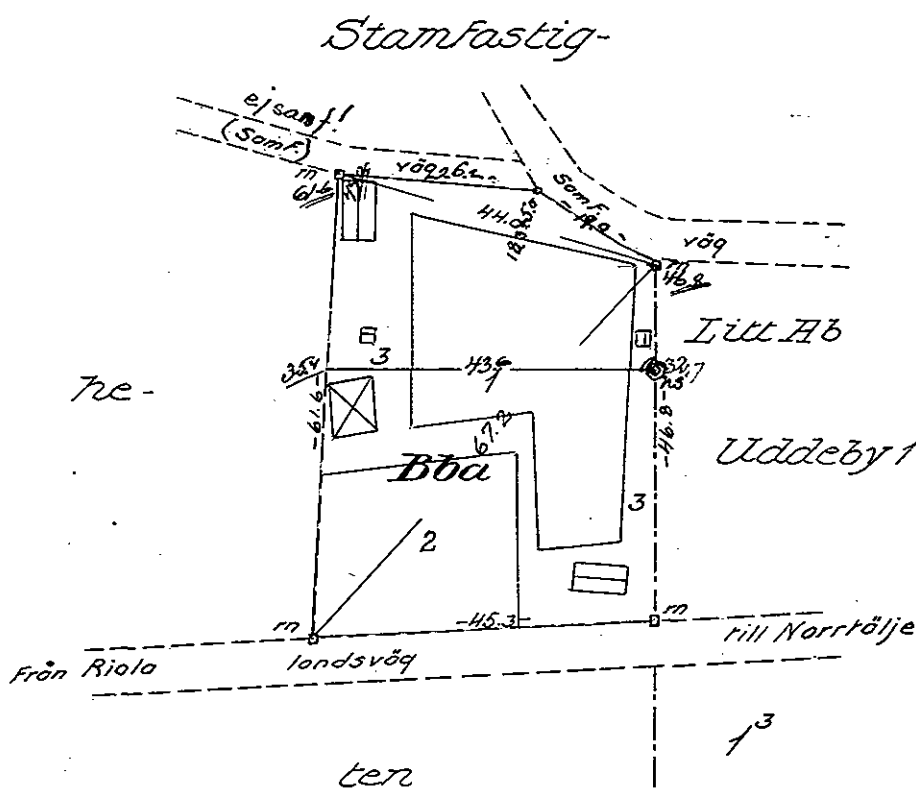

Såsom servitut öfver stamfastigheten har lagts rätt för det avstyckade området att taga en 1 meter bred väg till den under bostadshuset belägna källaren dels rätt att vid behov begagna vägen ned till sjön.

Beteckningar

bs = betongstolpe
db = järndubb i betong
dg = järndubb i betonggjutning
ds = " " " sten
hb = hål med cirkel i betong
hs = " " " " sten
rg = järnrör i betonggjutning
rm = " " " mark
rn = råsten

Skala 1:1000

0 25 50 75 100 meter

GRANSKAD

D.nr 63/88:38.

Statens Reproduktionsanstalt 1937