

Ljusdals lantmäteridistrikt

1986

X4 170860

KA

Ärende  
 Avstyckning från Veckebo 11:6

Kommun  
 Ljusdal

Län  
 Gävleborg

Registerområde  
 Ljusdal

Registreringsbevis  
 Registreringsdatum

Förrättningslantmätare  
*Håkan Lindén*  
 Håkan Lindén

1986-12-18  
 För fastighetsregistermyndigheten  
*Eva Ostlund*


Fastighet, område m m	Fig	Area hektar, m <sup>2</sup>	
		delarea	±ändring/ summa

Ägare, uppgifter till lokal skattemyndighet och andra-anmärkning

FASTIGHETSÄTTSLIG BESKRIVNING  
 aktbilaga BE 1

Lotten A = VECKEBO 11:32  
 Lotten B = VECKEBO 11:33

TEKNISK BESKRIVNING  
 aktbilaga BE 2

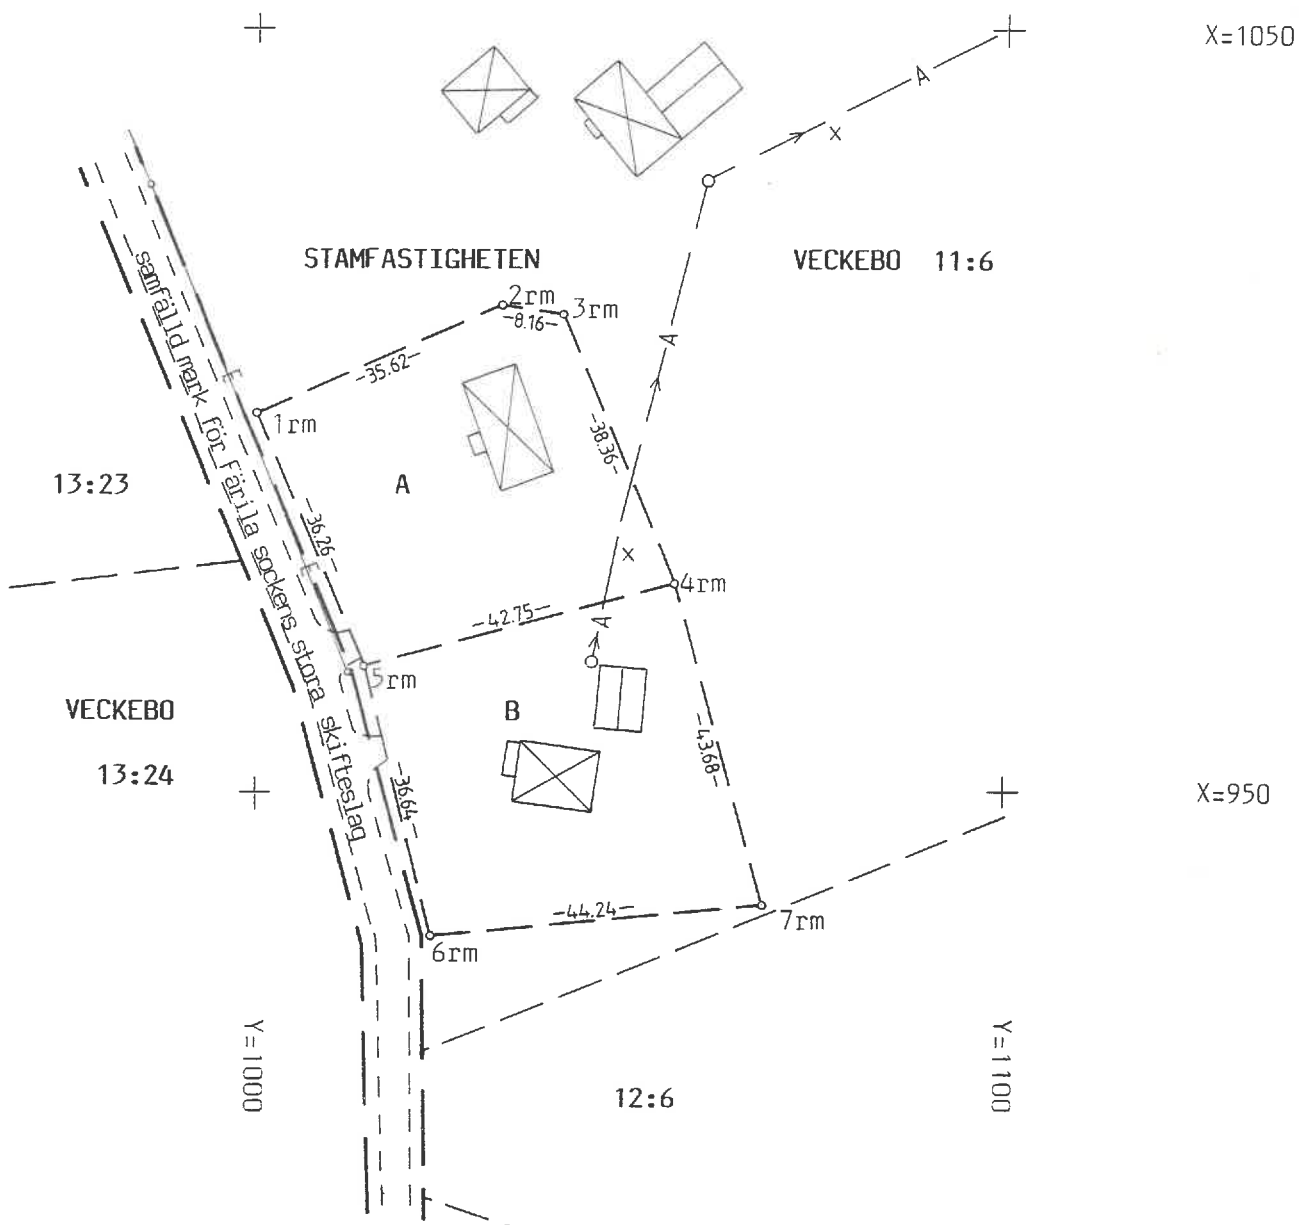

Framställd genom  
 nymätning

För det tekniska innehållet svarar

Nyttillkomna gränser: 5-1-2-3-4-5-6-7-4.

Skala 1:1000	Måtklass III	Koordinatsystem lokalt
Reg karta, lågesangivning Ek k 16519:22		Beteckningsstandard TFA 4.6 B:5

Mätning BA Beräkning *Ag-S* Kartering *Ag-S* Ritn redigering *Ag-S*

1986:1076

Lantmäteriet Bl 0343 1983-03 25.000 Liber Blankettförslag 38-80616-9