



90m

Stodmura

2:6


huvudbyggnad

7,5m

bilpark
lövad



tre kammarbrunn
eller miniringsverk

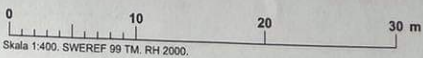

LANTMÄTERIET