

Ärende Fastighetsbestämning mellan MÄLHAMRA 1:8 och 2:6 samt avstyckning från MÄLHAMRA 2:6.

Kommun
Norrtälje

Län
Stockholms

Registerområde
Närtuna socken

Nybildade fastigheter
Lotten A = R.Nr. Mälhamra 2:9

Registreringsdatum
1976-04-08

Förrättningslantmätare
Lars Magnusson
Lars Magnusson

Uppgift om åtgärd
förrättningen
avsett har införts
i fastighetsregistret


Samuel Westberg
För fastighetsregistermyndigheten

Fastighet, område m m	Fig	Areal hektar, m ²	
		delareal	± ändring/ summa

Ägare, uppgifter till lokal skattemyndighet och andra anmärkningar

FASTIGHETSÄTTSLIG BESKRIVNING,
se aktbilaga BE 1.

TEKNISK BESKRIVNING,
se aktbilaga BE 2.

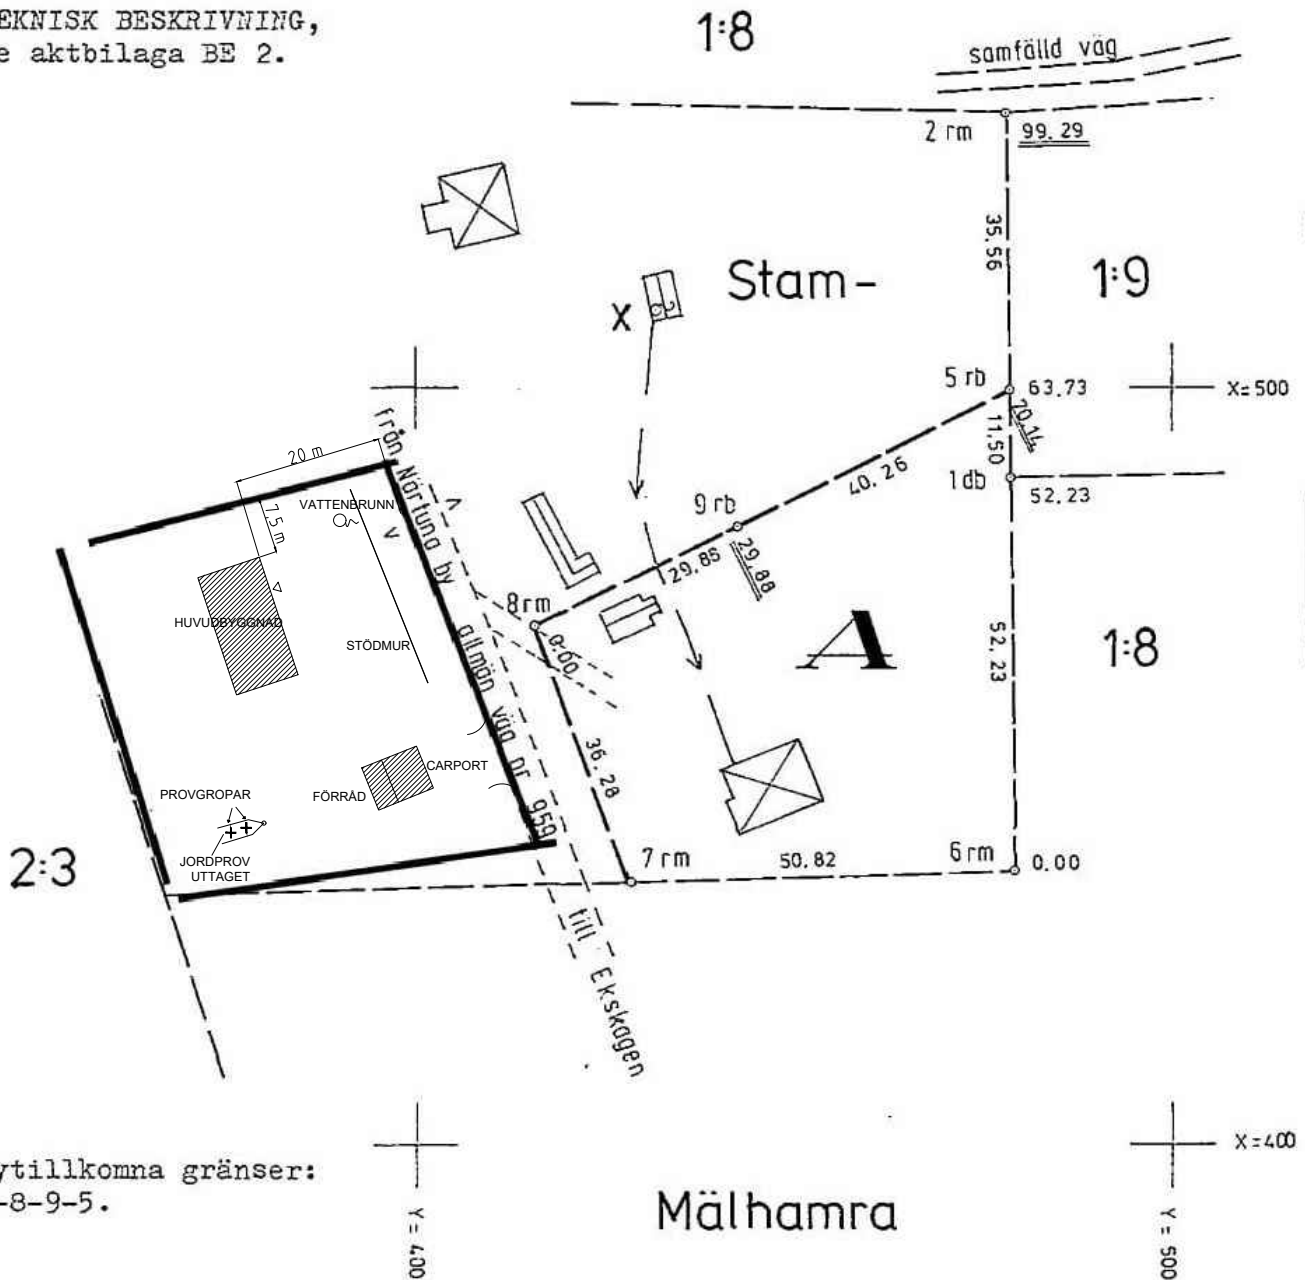

Nyttillkomna gränser:
7-8-9-5.

MÄLHAMRA 2:6 (MÄLHAMRAVÄGEN 51)
SITUATIONSPLAN

SKALA 1:1000
Rik, Fransson & Petz Arkitektkontor AB
2021-05-26

Skala
1:1000

Reg karta, lägesangivning

Ek 11846:19

Framställd genom

nymätning

Mätning | Beräkning | Kartering | Ritn redigering

304

ll | *ll* | *ll* | *ME*