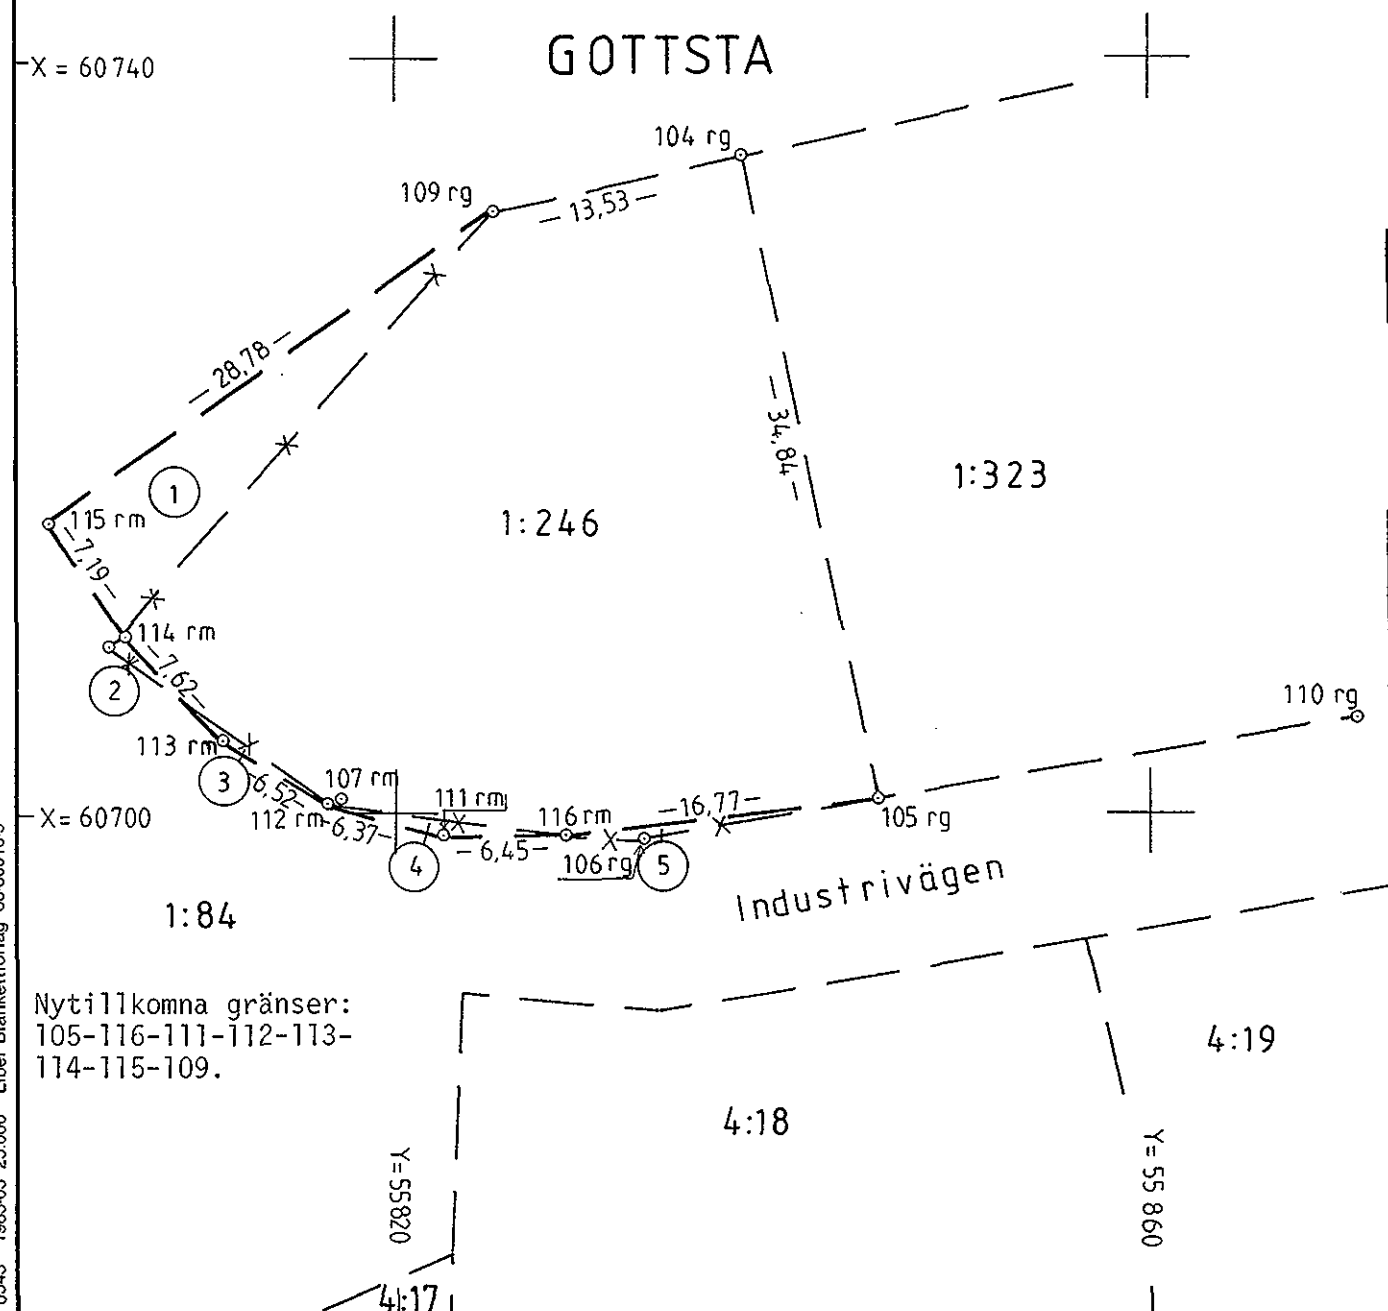


Ärende Fastighetsreglering berörande Gottsta 1:84, 1:102, 1:103, 1:128, 1:154, 1:214, 1:246, 1:325, 2:17, 4:6, 4:8, 4:16, 4:17 och 10:1		Kommun Norrtälje	Län Stockholms
Förrättningslantmätare <i>Gunnar Spännar</i> Gunnar Spännar		Registerområde Norrtälje (Häverö socken)	
		Registreringsbevis Registreringsdatum 1986-09-08 För fastighetsregistermyndigheten <i>Torg Oosterström</i>	
Fastighet, område m m	Fig	Area hektar, m ² delarea	±ändring/ summa
Ägare, uppgifter till lokal skattemyndighet och andra anmärkningar			

FASTIGHETSRÄTTSLIG BESKRIVNING,
se aktbilaga BE 1.

TEKNISK BESKRIVNING,
se aktbilaga BE 2.

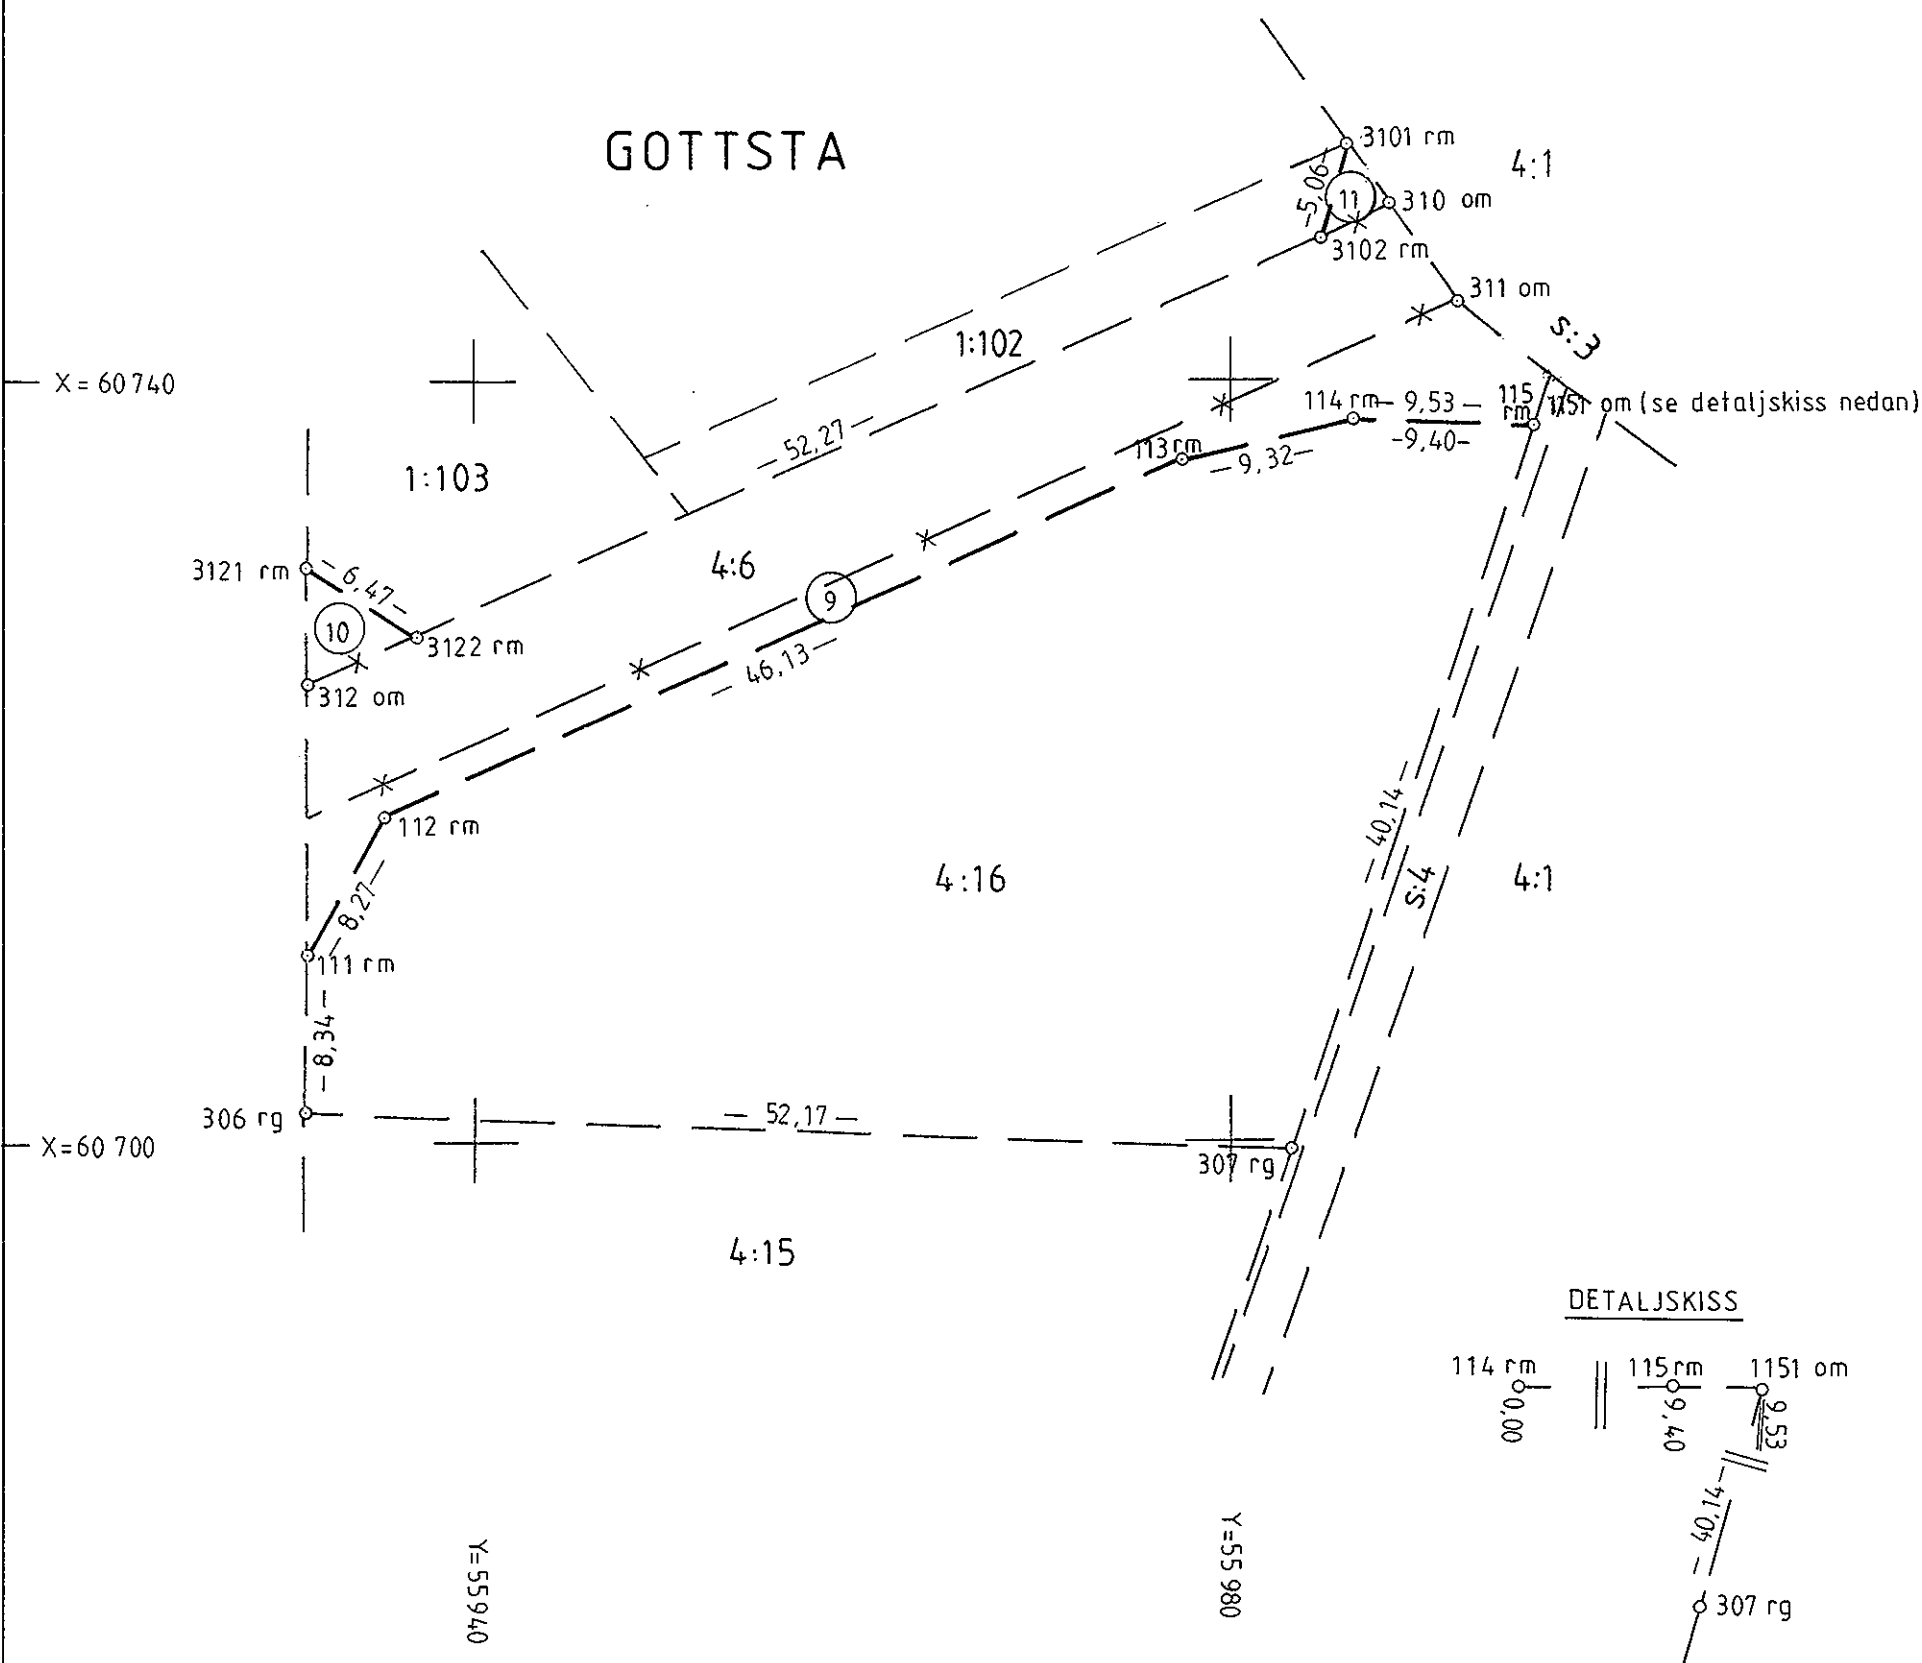


Nyttillkomna gränser:
105-116-111-112-113-
114-115-109.

Framställd genom Nymätning	Skala 1:400	Måtklass III	Koordinatsystem Hallsta grundkarta
För det tekniska innehållet svarar <i>C. A. Sandström</i> C A Sandström	Reg karta, lägesangivning Ek 129211:23		Beteckningsstandard TFA 4.6B:4
Mätning	Beräkning	Kartering	Ritn redigering <i>JA</i>

0188 - 86/184:I

Ärende		Kommun	Län
Fastighetsreglering berörande Gottsta 1:84 1:102, 1:103, 1:128, 1:154, 1:214, 1:246, 1:325, 2:17, 4:6, 4:8, 4:16, 4:17 och 10:1		Norrtälje	Stockholms
Förättningslantmätare		Registerområde	
Gunnar Spännar		Norrtälje	(Häverö socken)
		Registreringsbevis Registreringsdatum	
		1986-09-08	
		För fastighetsregistermyndigheten	
Fastighet, område m m	Fig	Ägare, uppgifter till lokal skattemyndighet och andra anmärkningar	
	Area hektar, m ²		
	delarea	± ändring/ summa	

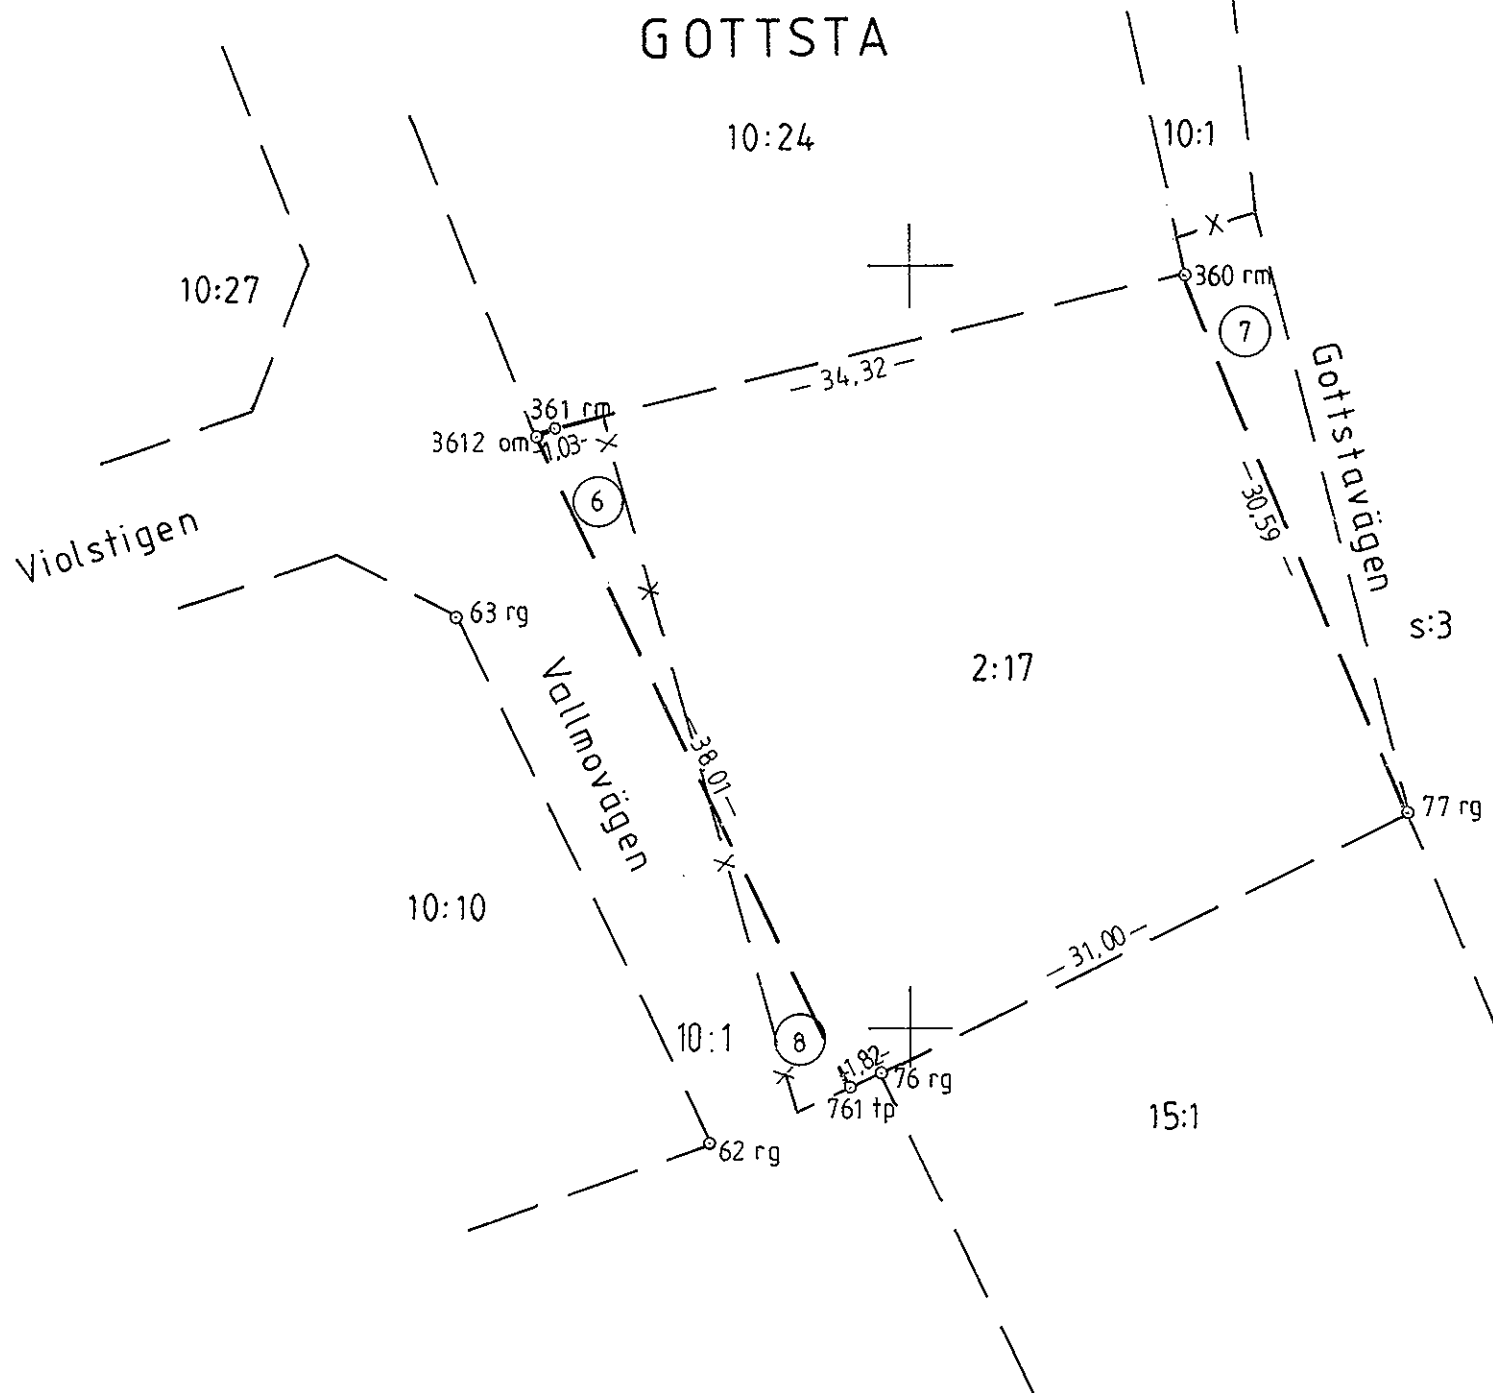
FASTIGHETSRTSLIG BESKRIVNING,
se aktbilaga BE 1.TEKNISK BESKRIVNING,
se aktbilaga BE 2.Nyttillkomna gränser:
111-112-113-114-115-1151,
3101-3102,
3121-3122.

Framställd genom Nymätning och kopiering		Skala	Mätklass	Koordinatsystem
För det tekniska innehålllet svarar C A Sandström		1:400	III	Hallsta grundkarta
		Reg karta, lägesangivning Ek 129211:23	Beteckningsstandard TFA 4.6B:4	
Mätning	Beräkning	Kartering	Ritn redigering	

NORRTÄLJE

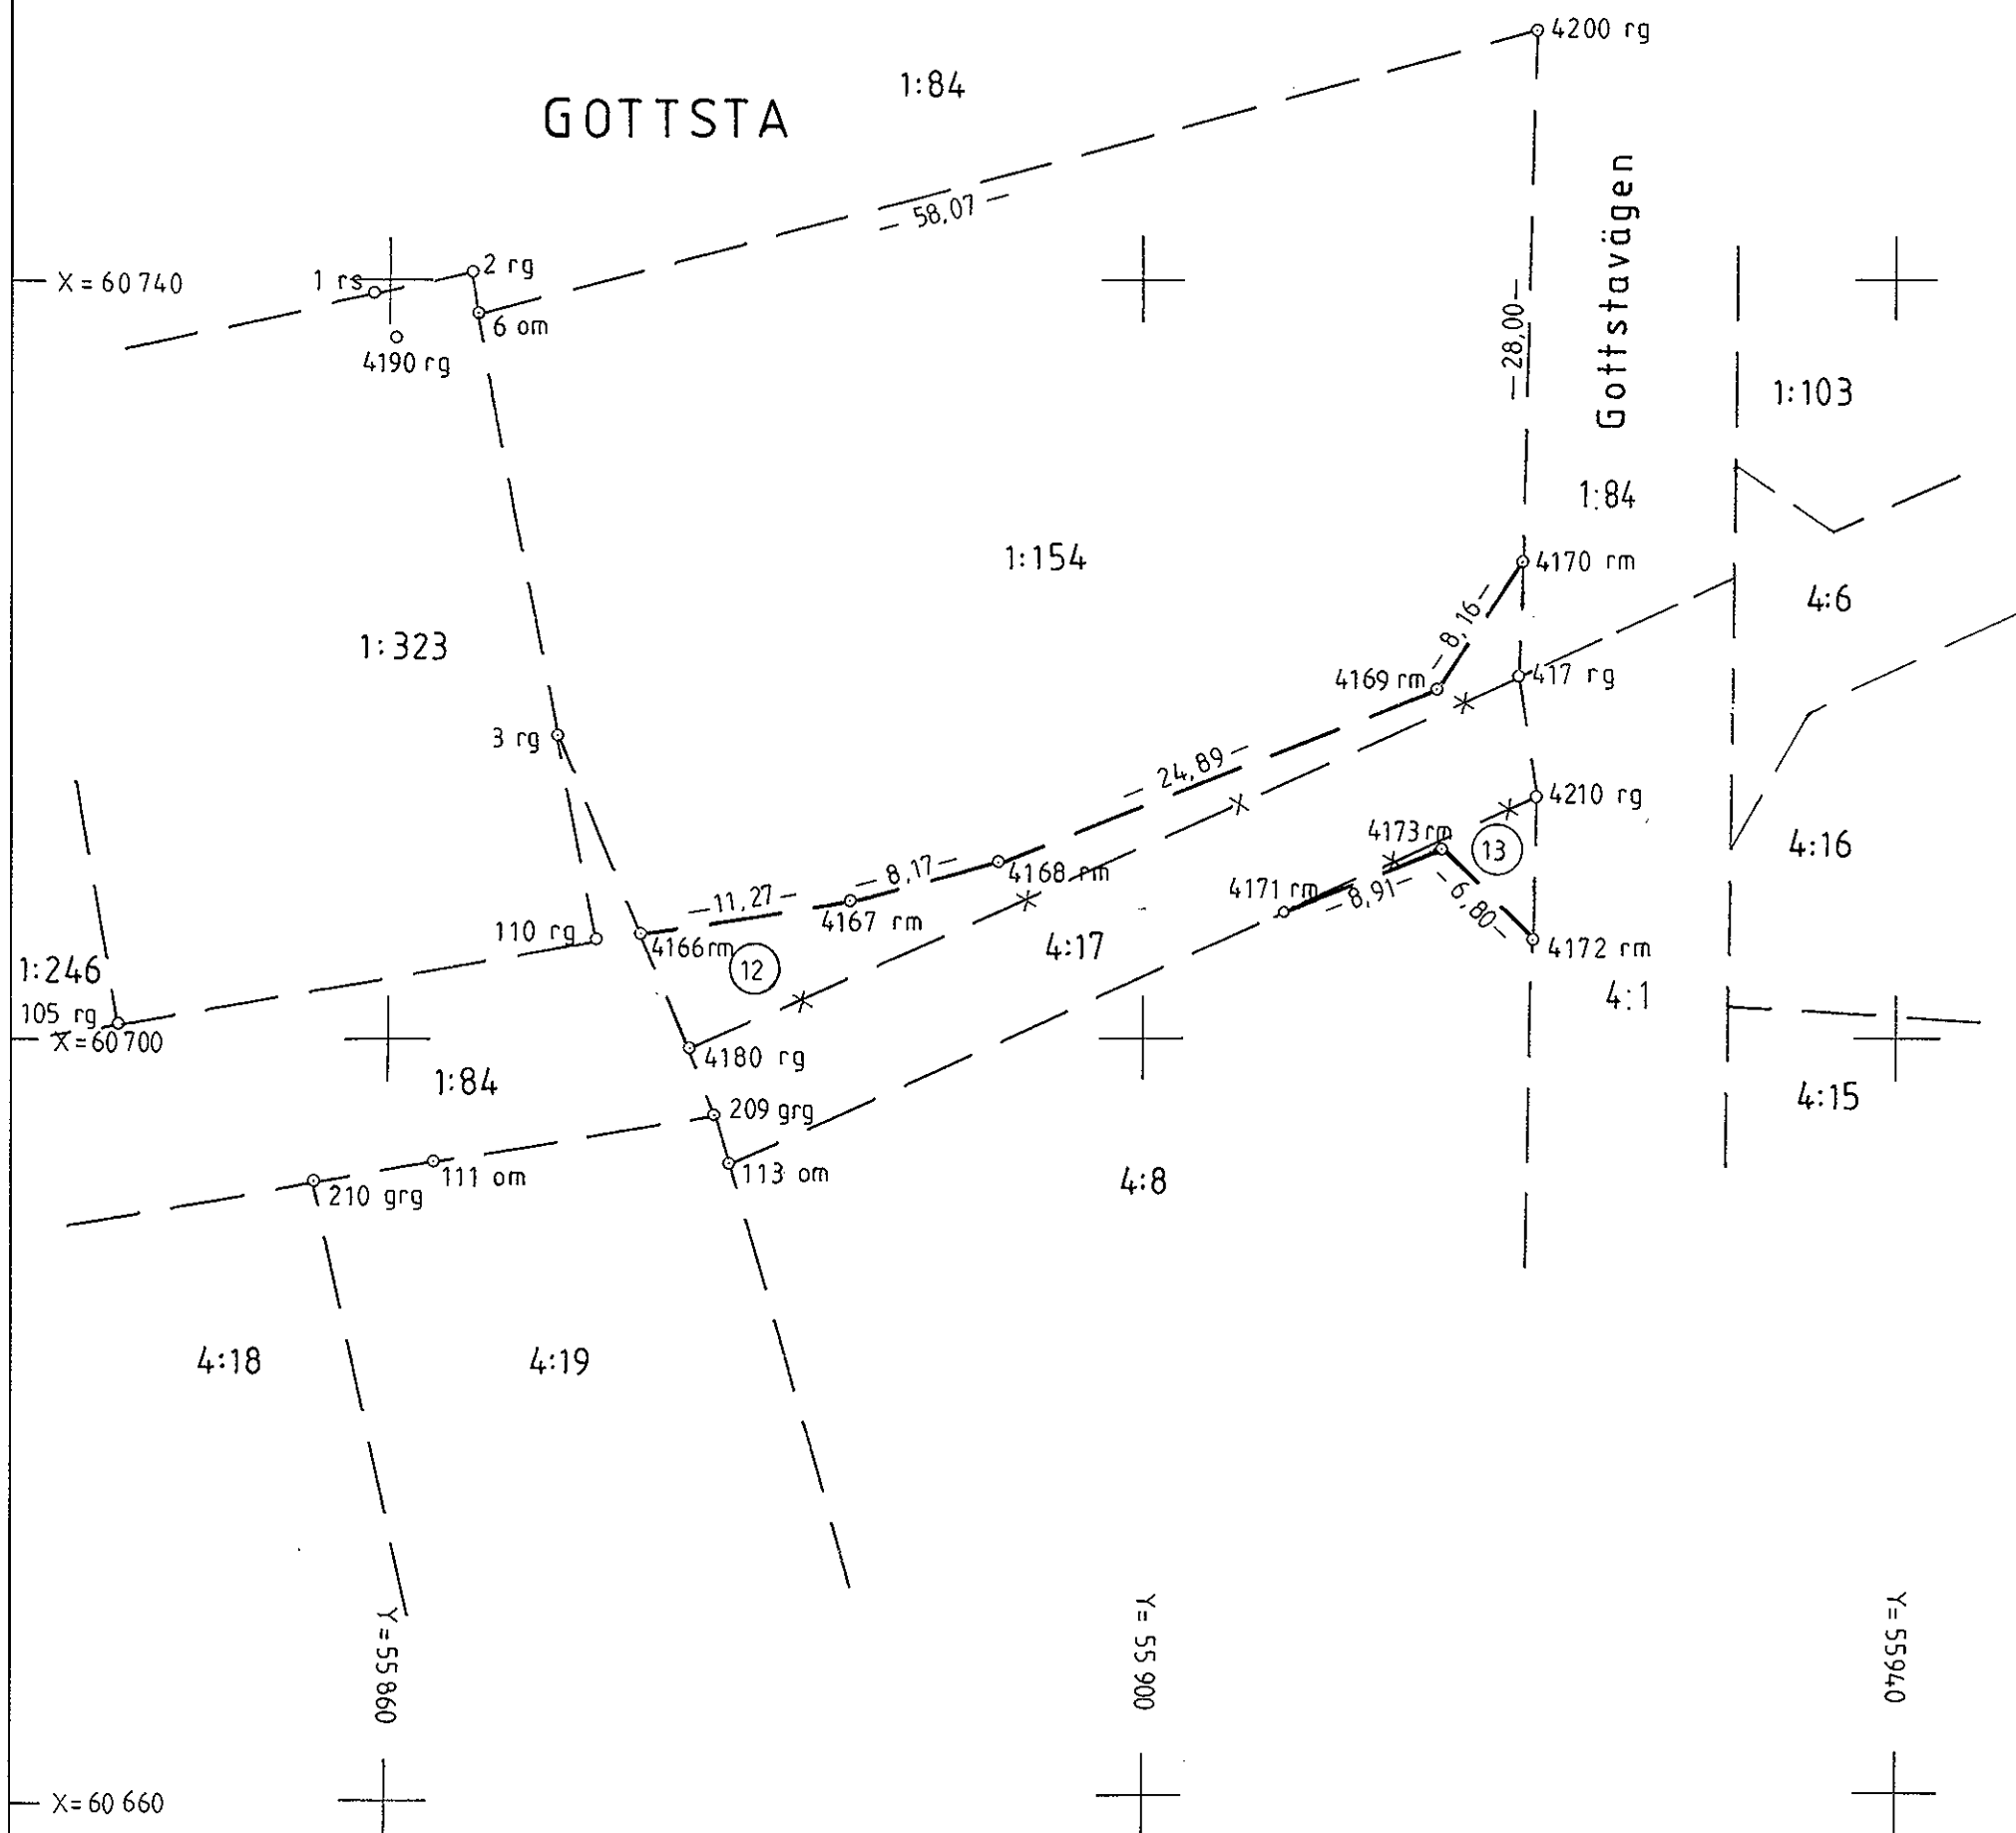
0188 - 86/184:II

Ärende Fastighetsreglering berörande Gottsta 1:84, 1:102, 1:103, 1:128, 1:154, 1:214, 1:246, 1:325, 2:17, 4:6, 4:8, 4:16, 4:17 och 10:1		Kommun Norrtälje	Län Stockholms
Förämningslantmätare <i>Gunnar Spännar</i> Gunnar Spännar		Registerområde Norrtälje (Häverö socken)	Registreringsbevis Registreringsdatum 1986-09-08 För fastighetsregistern myndigheten <i>Luger Österström</i>
Fastighet, område m m	Fig	Area hektar, m ² delarea ± ändring/ summa	Ägare, uppgifter till lokal skattemyndighet och andra anmärkningar

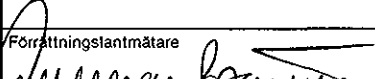
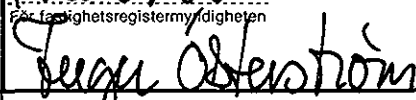
FASTIGHETSRÄTTSLIG BESKRIVNING,
se aktbilaga BE 1.TEKNISK BESKRIVNING,
se aktbilaga BE 2.Nyttillkomna gränser:

Framställd genom Nymätning	Skala 1:400	Mätklass III	Koordinatsystem Hallsta grundkarta
För det tekniska innehållet svarar <i>C. A. Sandström</i> C A Sandström	Reg karta, lägesangivning Ek 129211:33	Beteckningsstandard TFA 4.6B:4	
Mätning	Beräkning	Kartering	Ritn redigering

Ärende Fastighetsreglering berörande Gottsta 1:84, 1:102, 1:103, 1:128, 1:154, 1:214, 1:246, 1:325, 2:17, 4:6, 4:8, 4:16, 4:17 och 10:1		Kommun Norrtälje	Län Stockholms
Förrättningslantmätare <i>Gunnar Spännar</i> Gunnar Spännar		Registerområde Norrtälje	(Häverö socken)
		Registreringsbevis Registreringsdatum 1986-09-08 För fastighetsregistermyndigheten <i>Ingemar Olovsson</i>	
Fastighet, område m m	Fig	Area hektar, m ² delarea ± ändring/ summa	Ägare, uppgifter till lokal skattemyndighet och andra anmärkningar

FASTIGHETSRTTSLIG BESKRIVNING,
se aktbilaga BE 1.TEKNISK BESKRIVNING,
se aktbilaga BE 2.Nyttillkomna gränser:
4166-4167-4168-4169-4170,
4171-4173-4172.

Framställd genom Nymätning	Skala 1:400	Mätklass III	Koordinatsystem Hallsta grundkarta
För det tekniska innehållet svarar <i>C. A. Sandström</i> C A Sandström	Reg karta, lägesangivning Ek 129211:23	Beteckningsstandard TFA 4.6B:4	
Mätning	Beräkning	Kartering	Ritn redigering

Ärende			Kommun	Län
Fastighetsreglering berörande Gottsta 1:84, 1:102, 1:103, 1:128, 1:154, 1:214, 1:246, 1:325, 2:17, 4:6, 4:8, 4:16, 4:17 och 10:1			Norrtälje	Stockholms
Förrättningslantmätare  Gunnar Spännar			Registerområde Norrtälje (Häverö socken)	
			Registreringsbevis Registreringsdatum 1986-09-08 För fastighetsregistermyndigheten 	
Fastighet, område m m	Fig	Area hektar, m ² delarea	Ägare, uppgifter till lokal skattemyndighet och andra anmärkningar	
		±ändring/ summa		

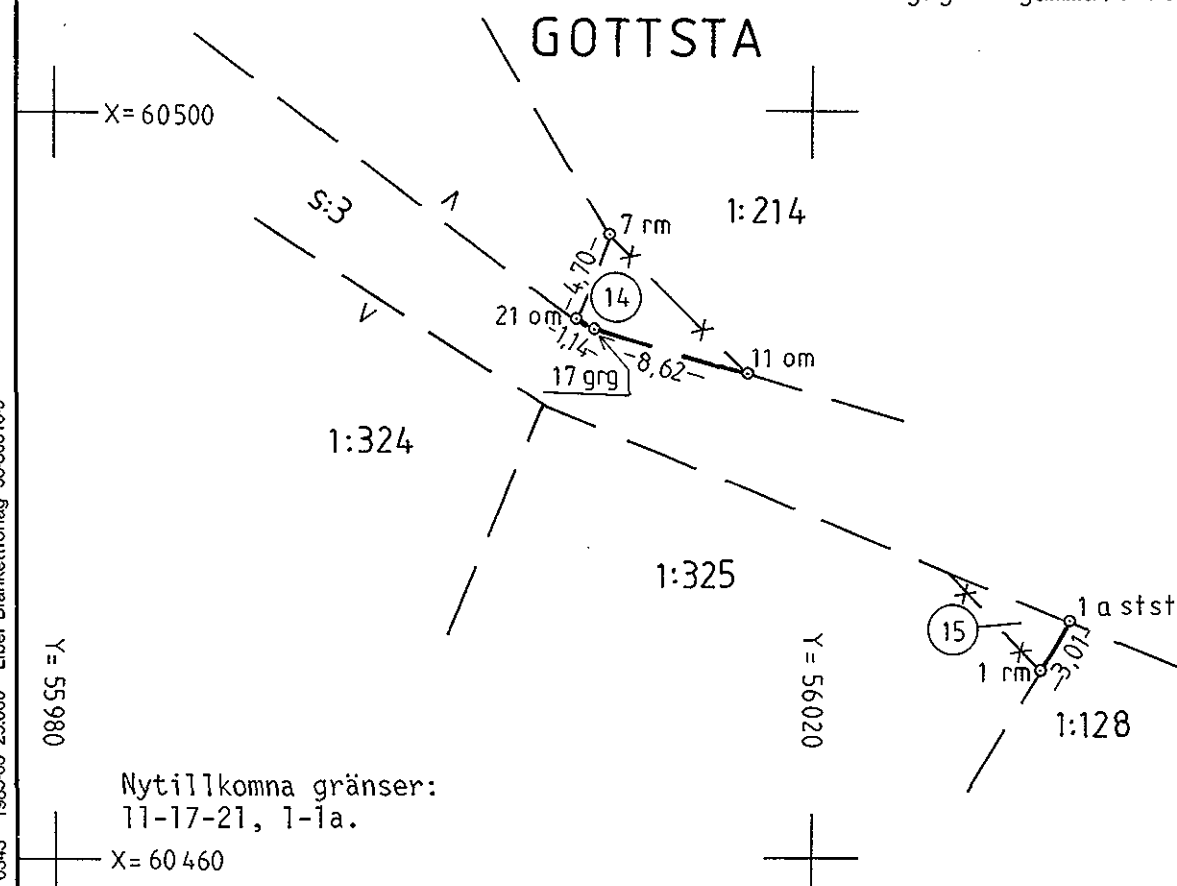
FASTIGHETSRÄTTSLIG BESKRIVNING,
se aktbilaga BE 1.

TEKNISK BESKRIVNING

Koordinatförteckning

Punkt		Koordinater	
		x	y
1	rm	60470,19	56032,19
1a	stst	472,83	033,65
7	rm	493,39	009,43
11	om	485,95	016,73
17	grg	488,40	008,47
21	om	60489,08	56007,56

```
rm = rör i mark
stst = staketstolpe
om = omarkerad
grg = gammalt rör i gjutning
```



Framställd genom Nymätning	Skala 1:400	Måtklass III	Koordinatsystem Hallsta grundkarta
För det tekniska innehållet svarar <i>C. A. Sandström</i> C A Sandström	Reg karta, lägesangivning Ek 129211:13, 14	Beteckningsstandard TFA 4.6B:4	
Mätning	Beräkning	Kartering	Ritn redigering

0188 - 86/184:V