3 st uteplatser

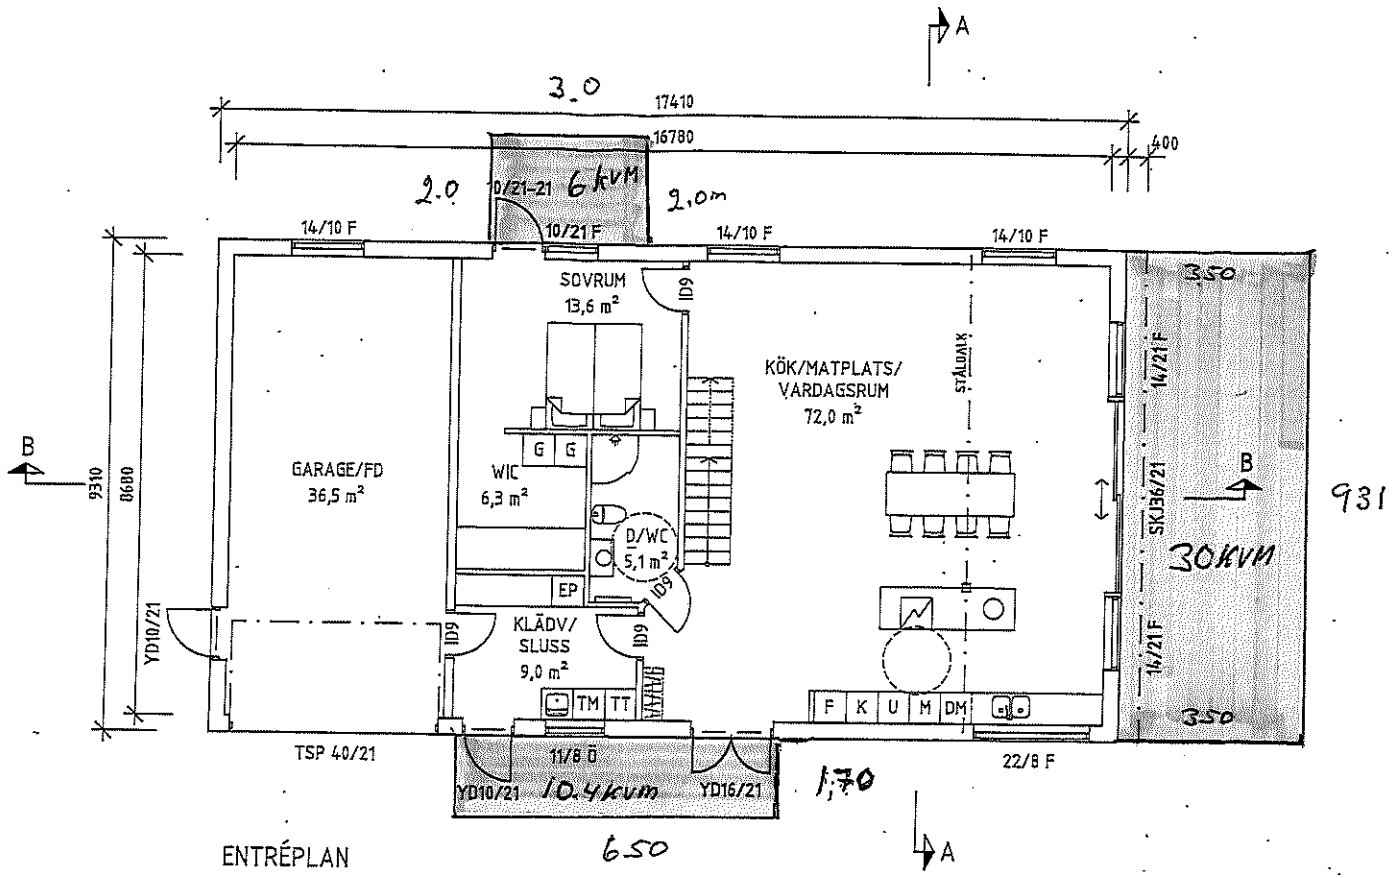

ENTRÉPLAN

BYGGNADSAREA: 162,1 m²

BOAREA: 108,1 m²

BIAREA: 36,5 m²

46.4 kvm x 015 = 7.0 kvm

B	RELATIONSREV.	241016	GL
A	ALLMÄNT	240220	GL

BYGGLOVHANDLING

ROLSTORP 1:56
VÄRNAMO KOMMUN

AB BYGGTON-VILLAN
0372-24100 0372-24830 070-5933767
Byggton-Villan 340 10 Lidhult

	GL	G Löfström
2022-03-29	G Löfström	

NYBYGGNAD AV BOSTADSHUS

ENTRÉPLAN

METER 0 1.0 2 3 4 5 6 7 8 9 10 METER