


SÄBY 13-1
 SYSTEMSKISS FTX
 TD 2617-11-16

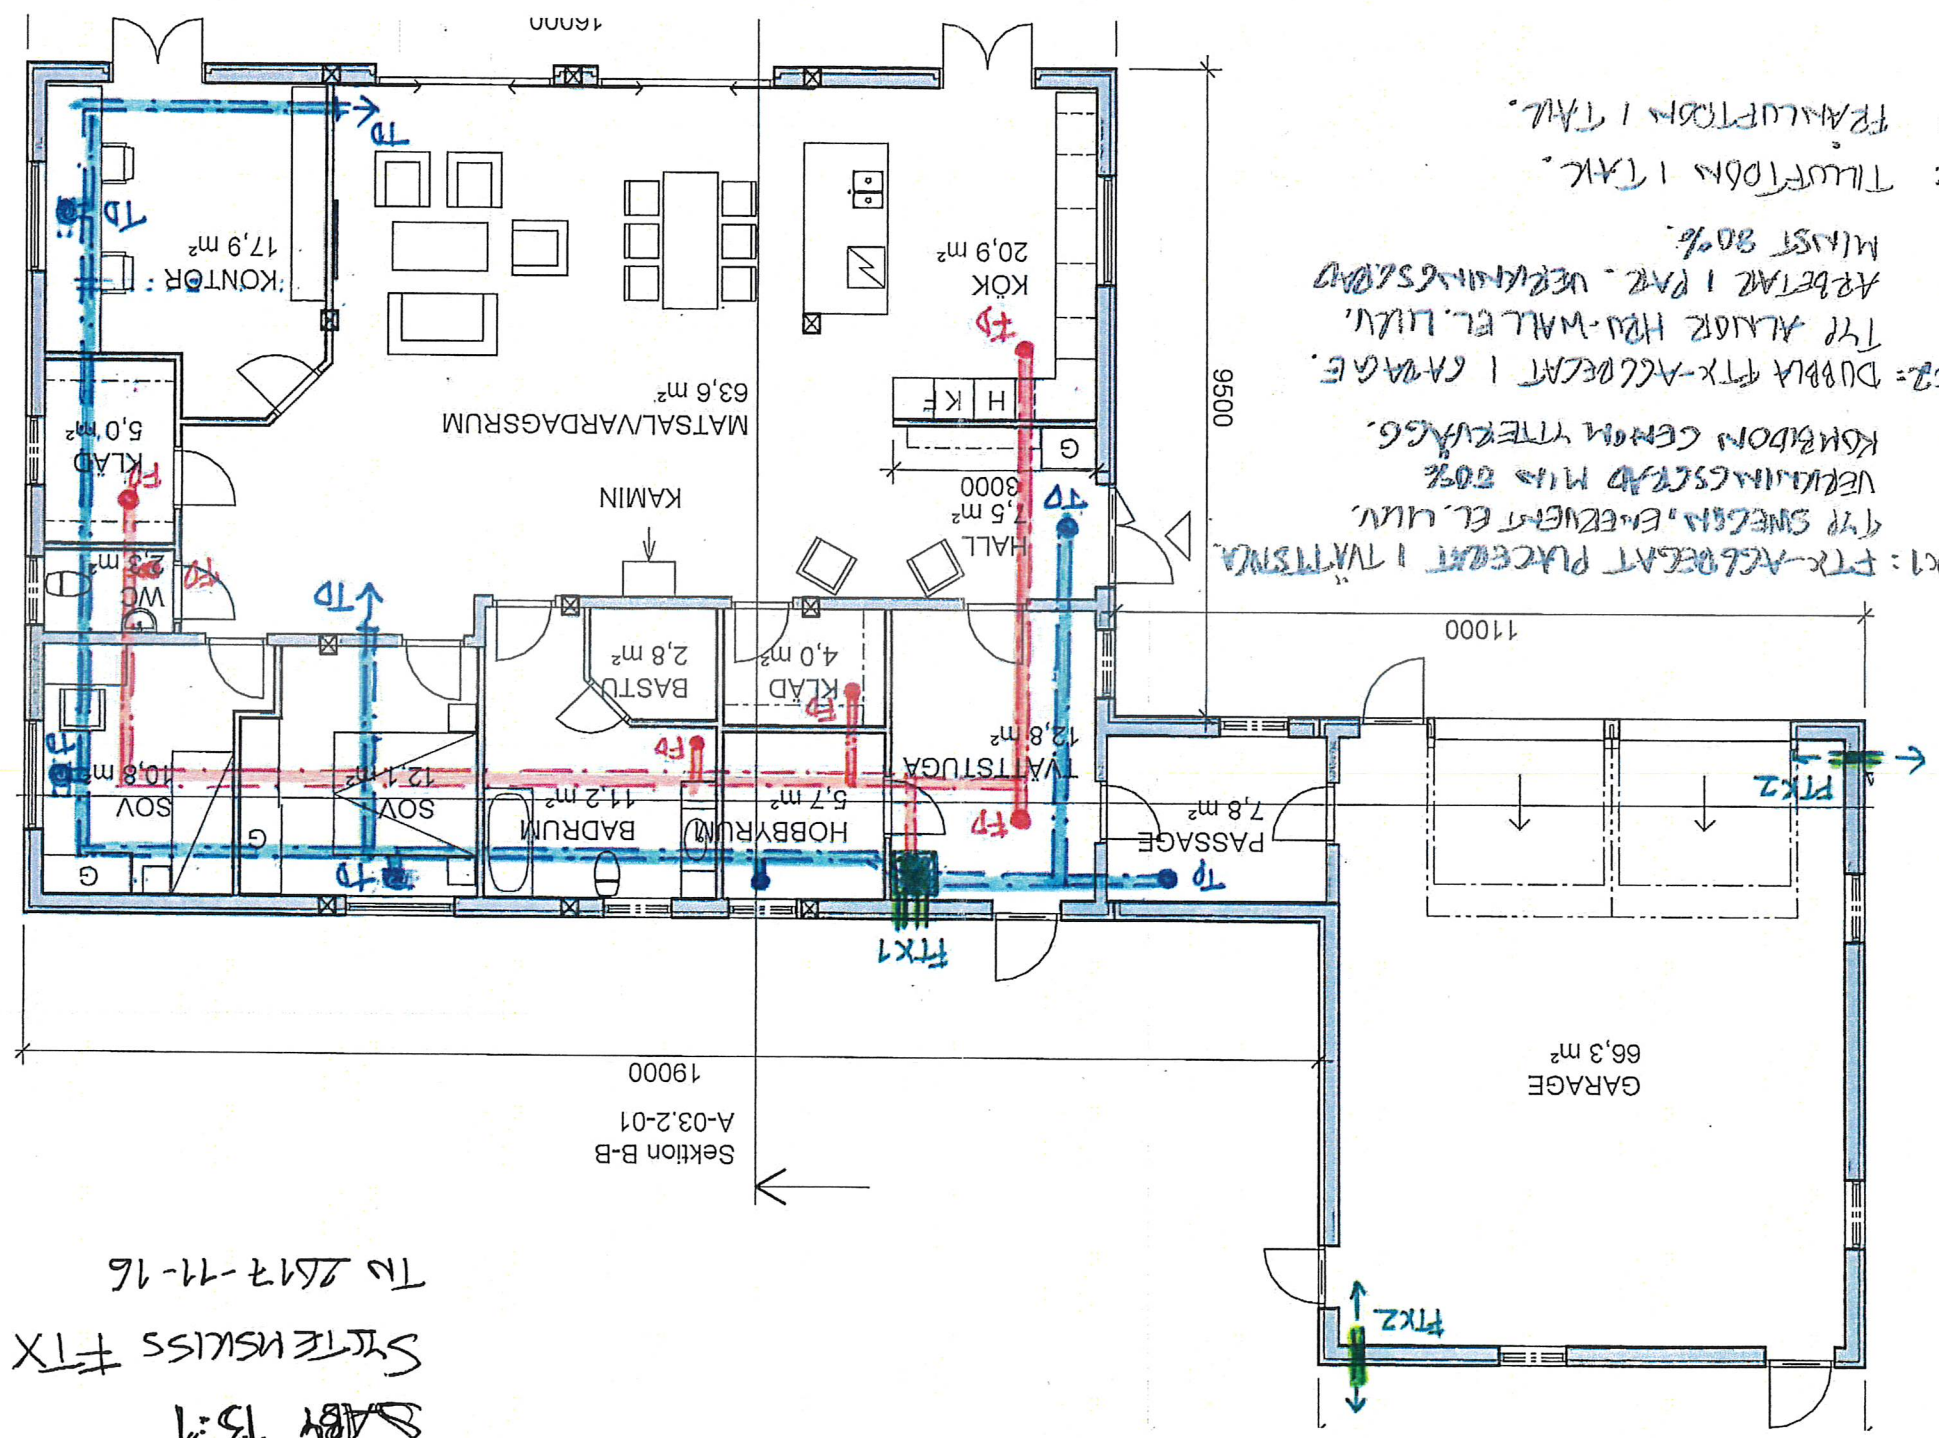

Sektion B-B
 A-03.2-01

 TD: TILUFTDN I TAK.
 FD: FRÅNLUFTDN I TAK.