Undertecknad grnne ägare till fastigheten Lättebo 1:261, har ingen erinran mot garagets placering enligt denna ritning.

Ekenässjön 27-12-78

Christer Johansson


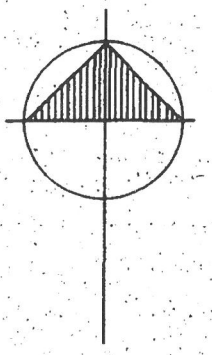

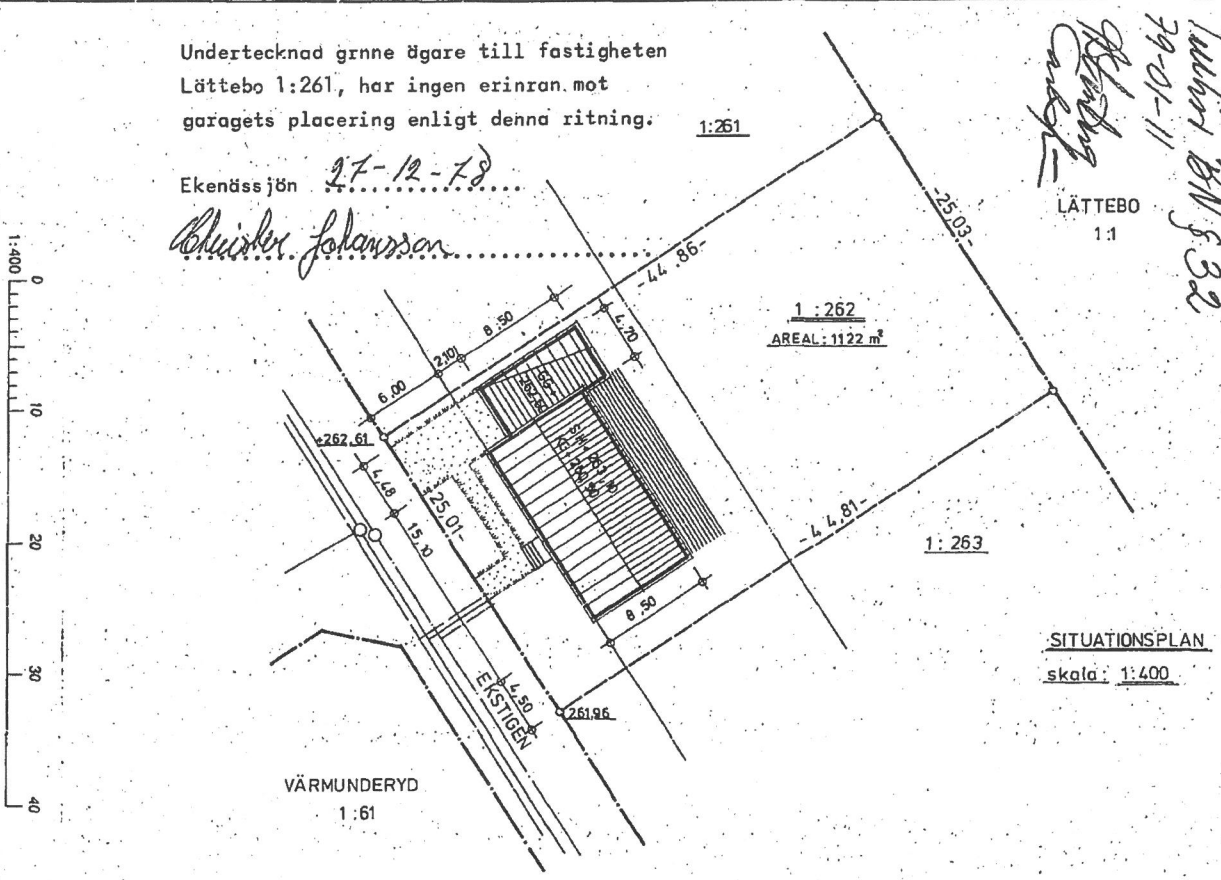

SITUATIONSPLAN
skala: 1:400

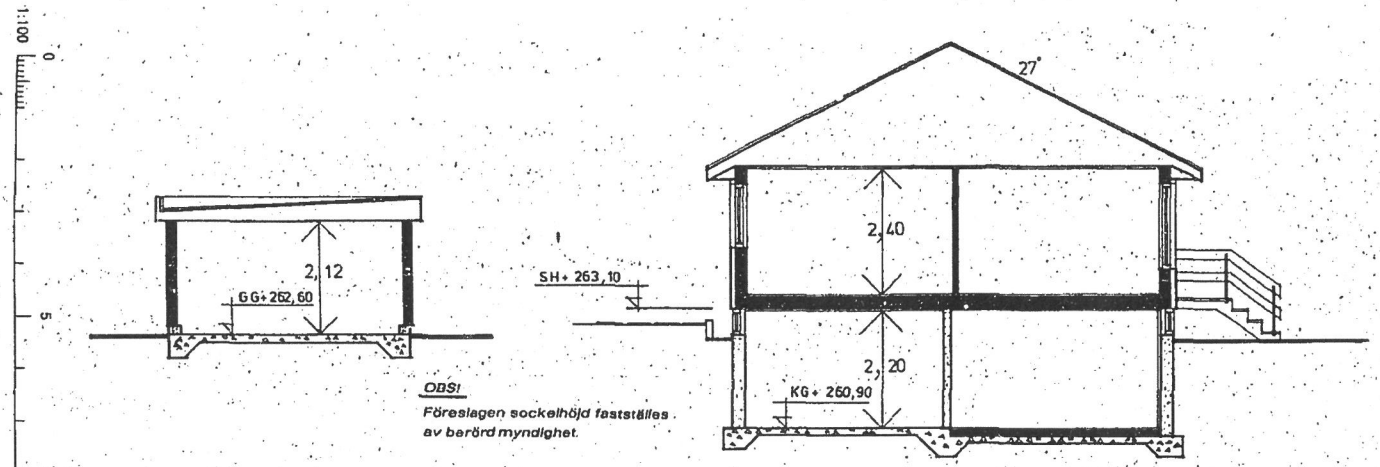

OBS!
Föreslagen sockelhöjd fastställes av berörd myndighet.

sektion A-A

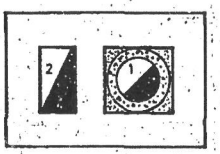

MURSTOCK OVAN NOCK skala 1:20

1 RÖKRÖR PANNA ISO KAERN foder inv. dim 15 cm
2 " ÖPPEN SPIS utv. " 24 cm
tvärsnittyta 177 cm²

Husqvarna

MEKANISK VENTILATION
HUSQVARNA REGINAIR

Typgodkännande nr 1855/74

1 Imkanal (kök).
Utföres rensningsbar.
Brandisoleras enligt klass A 15 (30 mm nätad mineralullsmatta).
Imkanal bakom kryddhylla eller överskåp oisolerad.
Spiskåpa 6–85 l/s (20–300 m³/h).

2 Våtrumskanal.
Kondensisoleras i ej uppvärmda utrymmen.

LUFTVÄXLING (forceringsflöde oräknat)
0,35 l/s m² lägenhetsyta
(1,26 m³/h m² ")

LÄGSTA FRÅNLUFTSFLÖDE

Bad	10 l/s (36 m³/h) *)	Ventil OPF
Dusch	" " *)	" "
WC	" "	" "
Tvätt	" " *) **)	" "
Bastu	" "	VTE

*) + 1 l/s för varje m² golvarea utöver 5 m²
**) Tvätt med torkskåp eller tumlare, min. 16 l/s

Om ej luftväxling 0,35 l/s uppnås, skall de separata frånluftsflödena höjas.

Bad- och duschrum utan fönster fordrar möjlighet till forcering av luftflödet till lägst 30 l/s (108 m³/h). Ventil OPF alternativt forceringsdon.

Tvätt med torkskåp eller tumlare, ventil OPF alternativt forceringsdon. Anslutes med dragavbrott.

Luftväxling och frånluftsflöden gäller vid maxvärv på takfläkten och spiskåpans spjäll stängt.

Stegiös reglering av luftflödet, till halva dimensionerande värdet med tyristor i spiskåpan.
I övrigt se SBN 1975 kapitel 36.

HUSTYP A 112 ändr.

NAMN BÖRJE & DESIREE OSKARSSON VETLANDA

BEGUS HUS
0383/203 10 vx
570 10 KORSBERGA

ORDER NR 1874 - 78
DAT. 79. 12. 78.
SKALA 1:100
SIGN. Hjalmar Hallin
RITN.NR A-2887 - 1

HUVUDRITNING sektion

VETLANDA KOMMUN
BYGGNADSNÄMNDEN
28 DEC 1978
DNR 08/864

REV. DAT. REV. SIGN.

Nybyggnad å fast.
Lättebo 1:262
Ekenässjön
Vetlanda kn