


PLAN K1

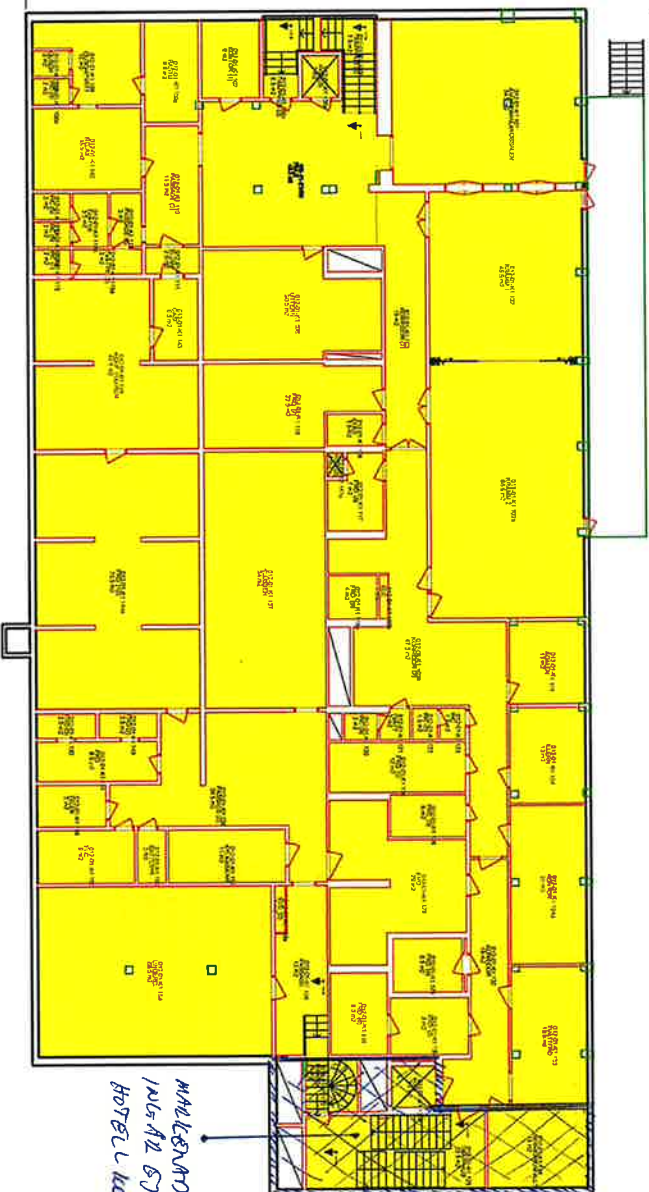

MALLENDA YNA
125 AL 571
HOTEL COMPANY

[illegible]

YTBERÄKNINGAR ÄR PRELIMINÄRA OCH
AVVIKELSER KAN FÖREKOMMA
/JWES 2016-04-15

Krambo Bostads AB
Biblioteksgatan 10
Kramfors
0612-71 77 00

kramfast

YTBERÄKNINGAR
HOTELL KRAMM
NYTTAN 19
PLAN K1

SKALA EJ


RITAD/KONSTR AV
JWES
ORT/DATUM

UPPDRA GNR

KOD/TYP/POS

RITNINGSNUMMER

ÄNDR BE

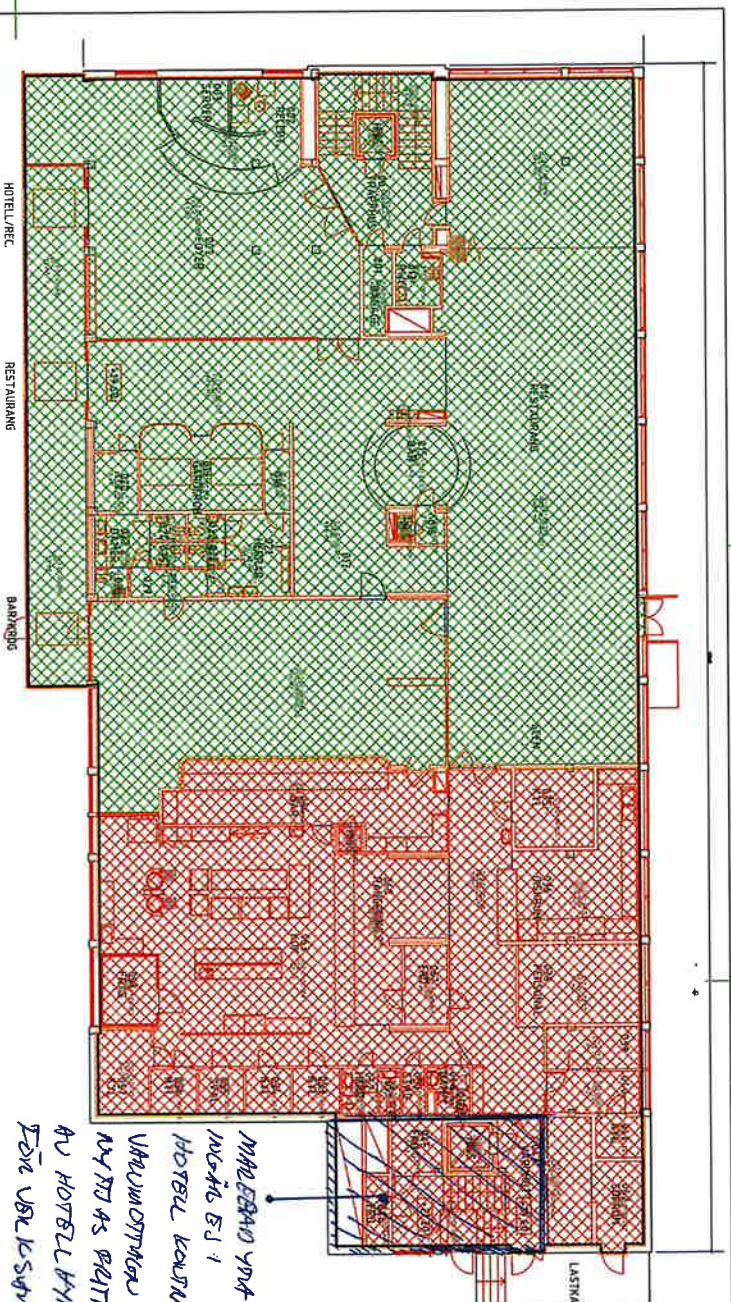

PLAN 0

W De

MALEBAND YD4
MCHAB EJ!
HOTELL KRAMM
NYTT AS PLETT
AV HOTELL BYGGGÅR
FÖR VBL KÖKSTEN

Förteckningstabell Zoner			
Tillhörighet	Typ av yta	Antal ingående utrymmen	Beräknad area
Färdigt Byggnad	KÖK	29	363 m2
012	RECEPTION-RESTAURANG	27	889,5 m2
		56	1052 m2

YTBERÄKNINGAR
AVVIKELSER KAN FÖREKOMMA
JWES 2016-04-15

Krambo Bostads AB

Biblioteksgatan 10

Kramfors

0612-71 77 00

kramfast

YTBERÄKNINGAR

HOTELL KRAMM

NYTTAN 19

PLAN 00 ENTREPLAN

SKALA EJ

RITAD/KONSTR. AV

JWES

UPPDAGAR


KÖK/DATUM

KRAMFORS 2016-04-15

KÖK/TYP/POS

RITNINGSNUMMER

ÄNDR BET

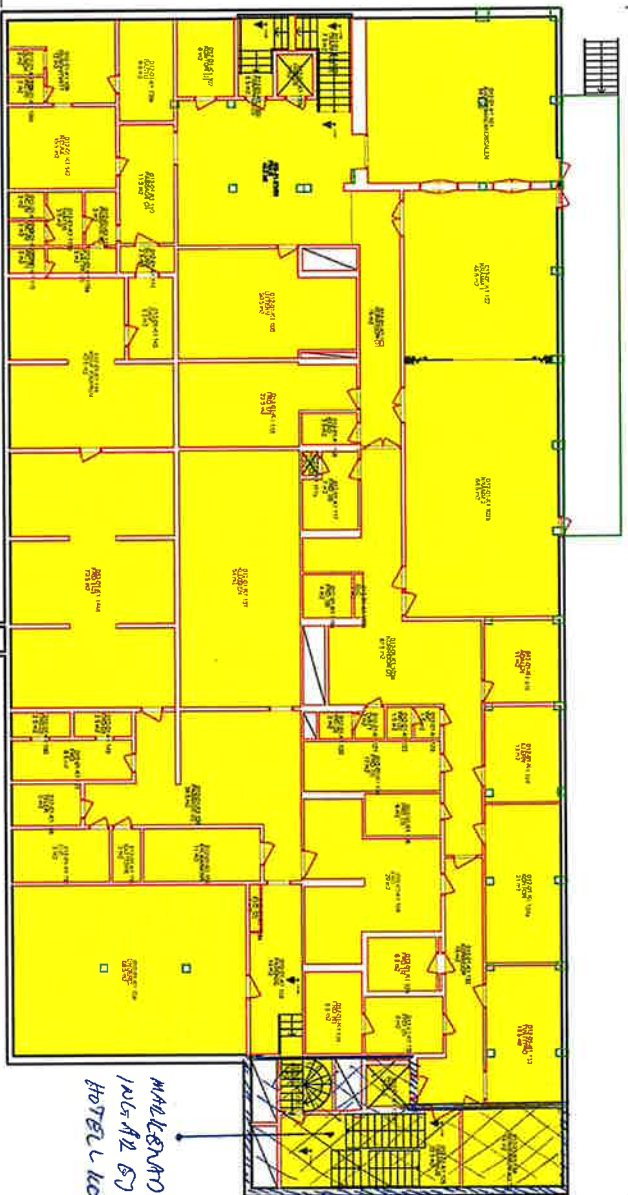

PLAN K1

PLAN K1



YTERBYGGNINGAR ÄR PRELIMINÄRA OCH
AVVIKELSER KAN FÖREKOMMA
JUNIS 2016-04-15

Krambo Bostads AB
Biblioteksgatan 10
Kramfors
0612-71 77 00

kramfast

YTERBYGGNINGAR
HOTELL KRAMM
NYTTAN 19
PLAN K1

RTAD/KONSTR AV
JWES

UPPDAG NR


KRAMFORS 2016-04-15

KOD/TYP/POS

RITNINGSNUMMER

SKALA E J

ANDRE BET

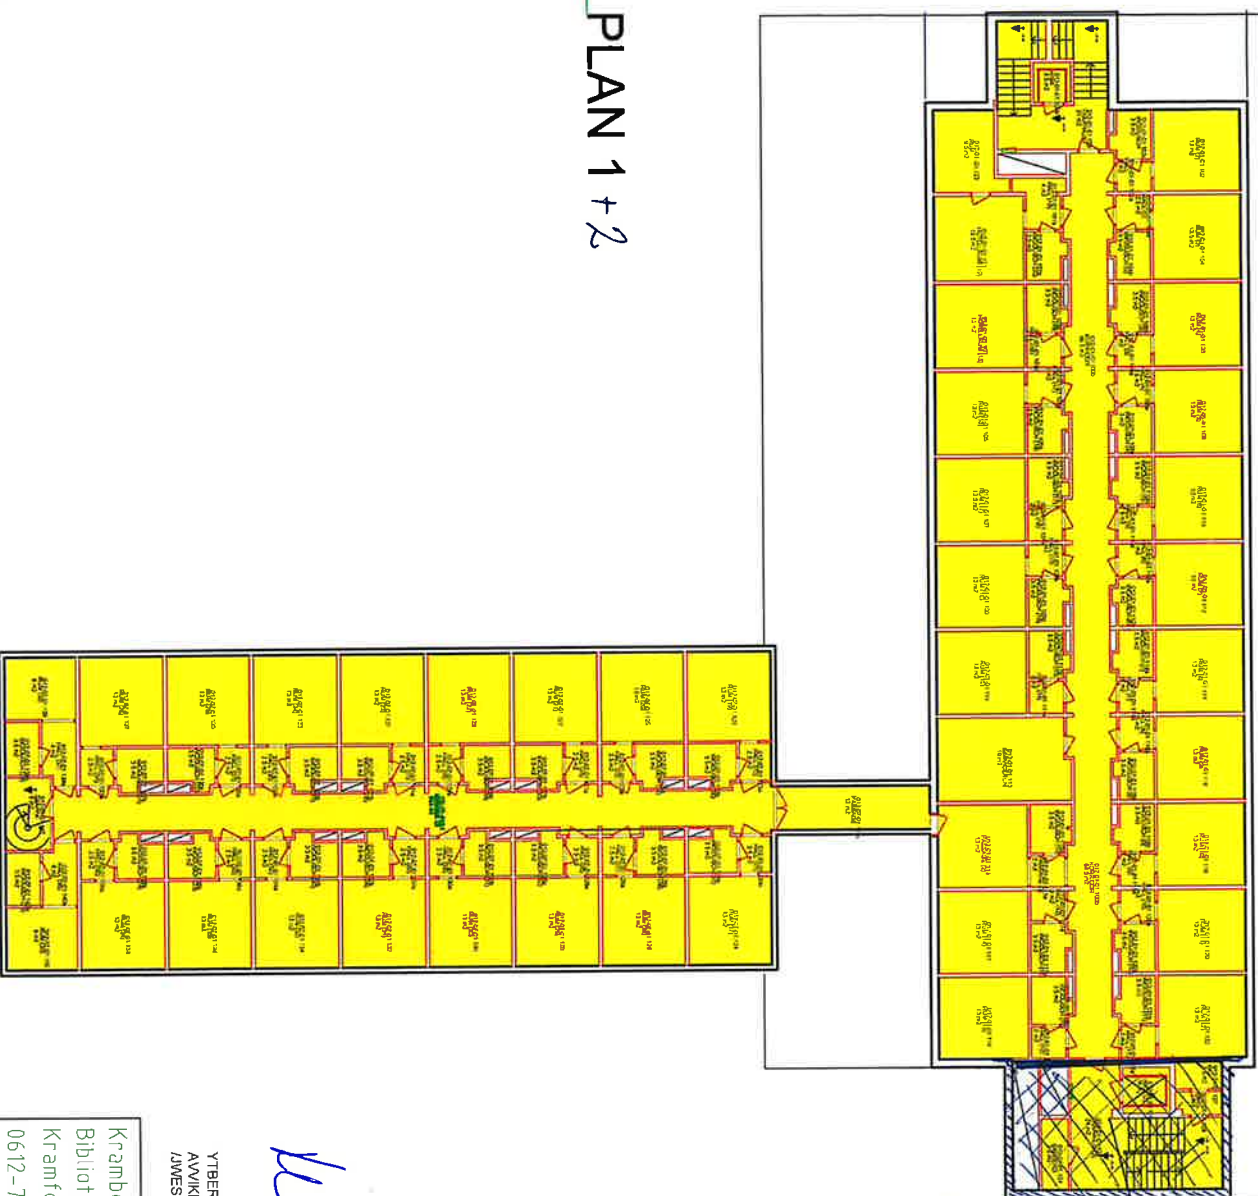

1 HOTEL KONTAKT

YTBERÄKNINGAR ÄR PRELIMINÄRA OCH
AVVIKELSER KAN FÖREKOMMA
/JWES 2016-04-15






Krambo Bostads AB		YTBERÄKNINGAR			
Biblioteksgatan 10		HOTELL KRAMM			
Kramfors		NYTTAN 19			
0612-71 77 00		PLAN 01, HUS KRAMM, 07			
kramfast					
RITAD/KONSTR AV		UPPRÄSKAR			
JWES					
OBJ/ORT/TIT		KOD/TYP/POS		RITNINGSNUMMER	
KRAMFORS 2016-04-15					
		SKALA		EJ	
		ÄNDR BE			