



294640

NORRBYGGERI  
MILJÖ- OCH PLANLÄGGNING  
1331-01-01  
Byggnads


Byggnads  
Stad:   
Ref:   
90. 12. 27 105  
01235 080.33V

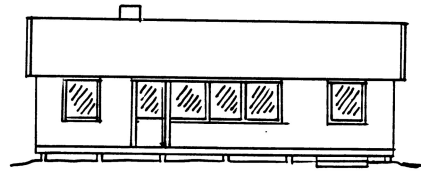


FASAD MOT VÄSTER

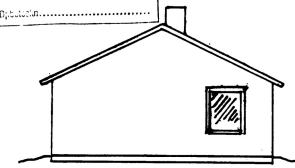



FASAD MOT SÖDER

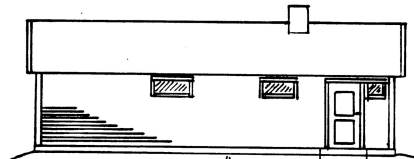

FASAD MOT ÖSTER  
11,4

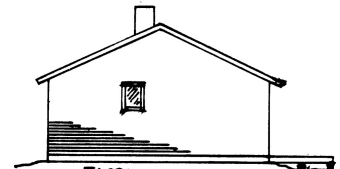

FASAD MOT NORR

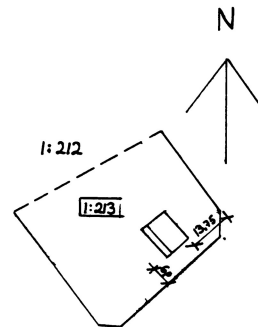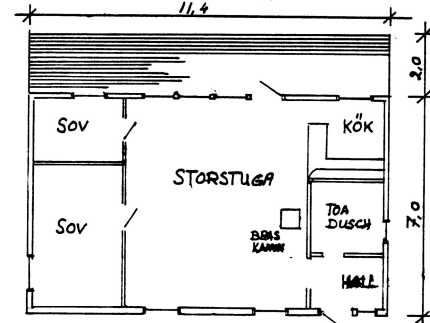

Granskad och godkänd  
Byggllov beviljat 1990/12/27  
AKA  
*Alan Schmalensee*  
Sjöhäls Schmalensee  
Bfr. 1300-1300

	Herräng 1:2/3
	Nybyggnad av fritids hus
	Skala 1:100 o 1:1000