


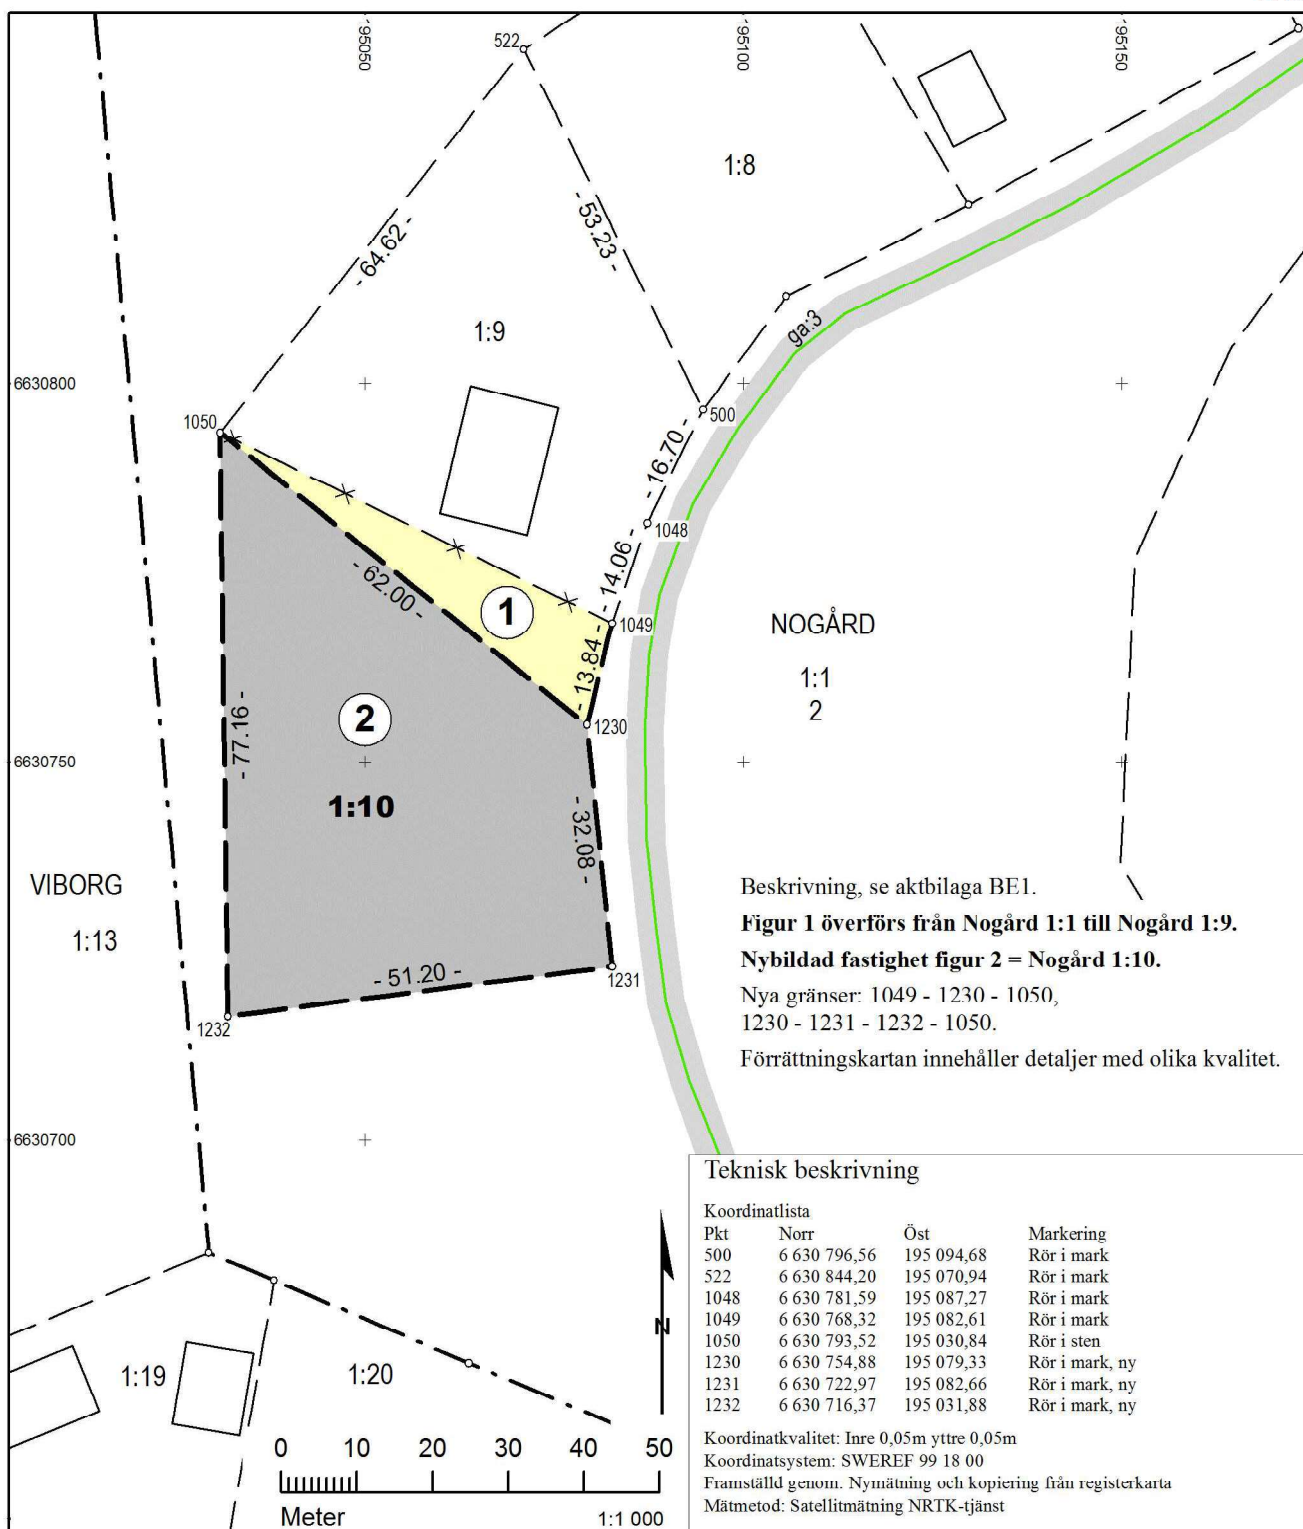

Teckenförklaring

- Gränspunkt
- GA
- ① Figur
- ① Figur
- Byggnad
- Väg
- ✕ — Fastighetsgräns, utgående
- Fastighetsgräns, gällande
- - - Traktgräns, gällande
- Fastighetsgräns, blivande
- 1:2, 1:2 Fastighetsbeteckning, gällande
- 1:2 Fastighetsbeteckning, blivande

Förrättningskarta

Aktbilaga KA1
Ärendenummer: AB17170
Upprättad år: 2017
Fastighetsreglering berörande Nogård 1:1 och 1:9,
avstyckning från Nogård 1:1 samt anslutning enligt
42a § Anläggningslagen.
Kommun: Norrtälje
Län: Stockholm

Kajsa Testoni
Förrättningslantmätare

Beskrivning

2017-05-23

Ärendenummer

AB17170

Förrättningslantmätare

Kajsa Testoni

Ärende Fastighetsreglering berörande Nogård 1:1 och 1:9, avstyckning från Nogård 1:1 samt anslutning enligt 42a § Anläggningslagen.

Kommun: Norrtälje

Län: Stockholm

Åtgärdsordning i
förrättningen

- Fastighetsreglering
- Avstyckning
- Anslutning enligt 42a § anläggningslagen

*Beteckning för nybildad fastighet
är preliminär och gäller först sedan förrättningen
registrerats i fastighetsregistret.*

NOGÅRD 1:1

Per Bertil Holgersson, lagfaren ägare

Fastighetsreglering	Avstår till Nogård 1:9	fig 1	389 m ²
---------------------	------------------------	-------	--------------------

**Verkan på servitut: D201500104222:1.1,
servitutet upphör**

Ändamål: Avloppsanläggning

Gällde till förmån för: Nogård 1:9

Belastade: Nogård 1:1

Avstyckning	Avstår till Nogård 1:10	fig 2	2671 m ²
-------------	-------------------------	-------	---------------------

NOGÅRD 1:9

Gustaf Wemhöner, andel 1/2, lagfaren ägare

Alina Wemhöner, andel 1/2, lagfaren ägare

Fastighetsreglering	Erhåller från Nogård 1:1	fig 1	389 m ²
---------------------	--------------------------	-------	--------------------

Areal enligt fastighetsregistret efter
förrättningen

2814 m²

**Verkan på servitut: D201500104222:1.1,
servitutet upphör**

Ändamål: Avloppsanläggning

Gällde till förmån för: Nogård 1:9

Belastade: Nogård 1:1

NOGÅRD 1:10, ny fastighet

Christian Hjertberg, andel 1/2, ägare enligt
köp

Liisa Inkeri Vällivaara, andel 1/2, ägare enligt
köp

Avstyckning	Erhåller från Nogård 1:1	fig 2	2671 m ²
	Areal enligt fastighetsregistret efter förrättningen		2671 m ²
Anslutning enligt 42a § AL	Andel i gemensamhetsanläggning		
	Erhåller andelstal i Utlunda ga:3		
	Andelstal i Utlunda ga:3 efter förrättningen		10
	Fastigheten inträder i gemensamhetsanläggningen		
	Förvaltare: Tomtavägens samfällighetsförening		

Denna handling har undertecknats elektroniskt av

Kajsa Testoni

