

Karta

över områden 5

Stuguby 5¹⁵⁴

i Stuguns socken och kommun
av Jämtlands län;

upprättad vid avstyckning
år 1965 av

G. Stenlund
Distriktslantmätare.

Avstyckningsbeskrivning och koordinatförteckning se akten.

§ 285 År 1965 den 17 juli blev
den avstyckning, denna karta utvisar av
överlantmätaren i Jämtlands län till
framtida efterrättelse fastställd, beivrar

På ämbets vägnar:

W. J. Larsson

Vid förrättningen nyttillkomna
gränser:

524a-525-526-527-528-529-530-531-532-
-534-535-536-537-538-539-540-541-542-
-543-544-545-546-524a, 526-546,
527-545, 528-544, 529-543, 530-542,
531-541, 532-533-540, 533-536,
501-523-522-521-520-519-518-517-516-515-
-514-513-512-511-510-509-508-507-183,
522-503, 521-504, 520-505, 519-506,
518-507, 517-508, 516-509, 515-510,
547-548-549-550-551-552-553-554-555-547,
548-554 och 550-553.

Litt: A R. Nr: 5¹⁵⁸

Litt: B R. Nr: 5¹⁵⁹

Litt: C R. Nr: 5¹⁶⁰

Litt: D R. Nr: 5¹⁶¹

Litt: E R. Nr: 5¹⁶²

Litt: F R. Nr: 5¹⁶³

Litt: G R. Nr: 5¹⁶⁴

Litt: H R. Nr: 5¹⁶⁵

Litt: I R. Nr: 5¹⁶⁶

Litt: J R. Nr: 5¹⁶⁷

Litt: K R. Nr: 5¹⁶⁸

Litt: L R. Nr: 5¹⁶⁹

Litt: M R. Nr: 5¹⁷⁰

Litt: N R. Nr: 5¹⁷¹

Litt: O R. Nr: 5¹⁷²

Litt: P R. Nr: 5¹⁷³


Litt: R R. Nr: 5¹⁷⁴

Litt: S R. Nr: 5¹⁷⁵


Litt: T R. Nr: 5¹⁷⁶

Litt: U R. Nr: 5¹⁷⁷

Litt: V R. Nr: 5¹⁷⁸

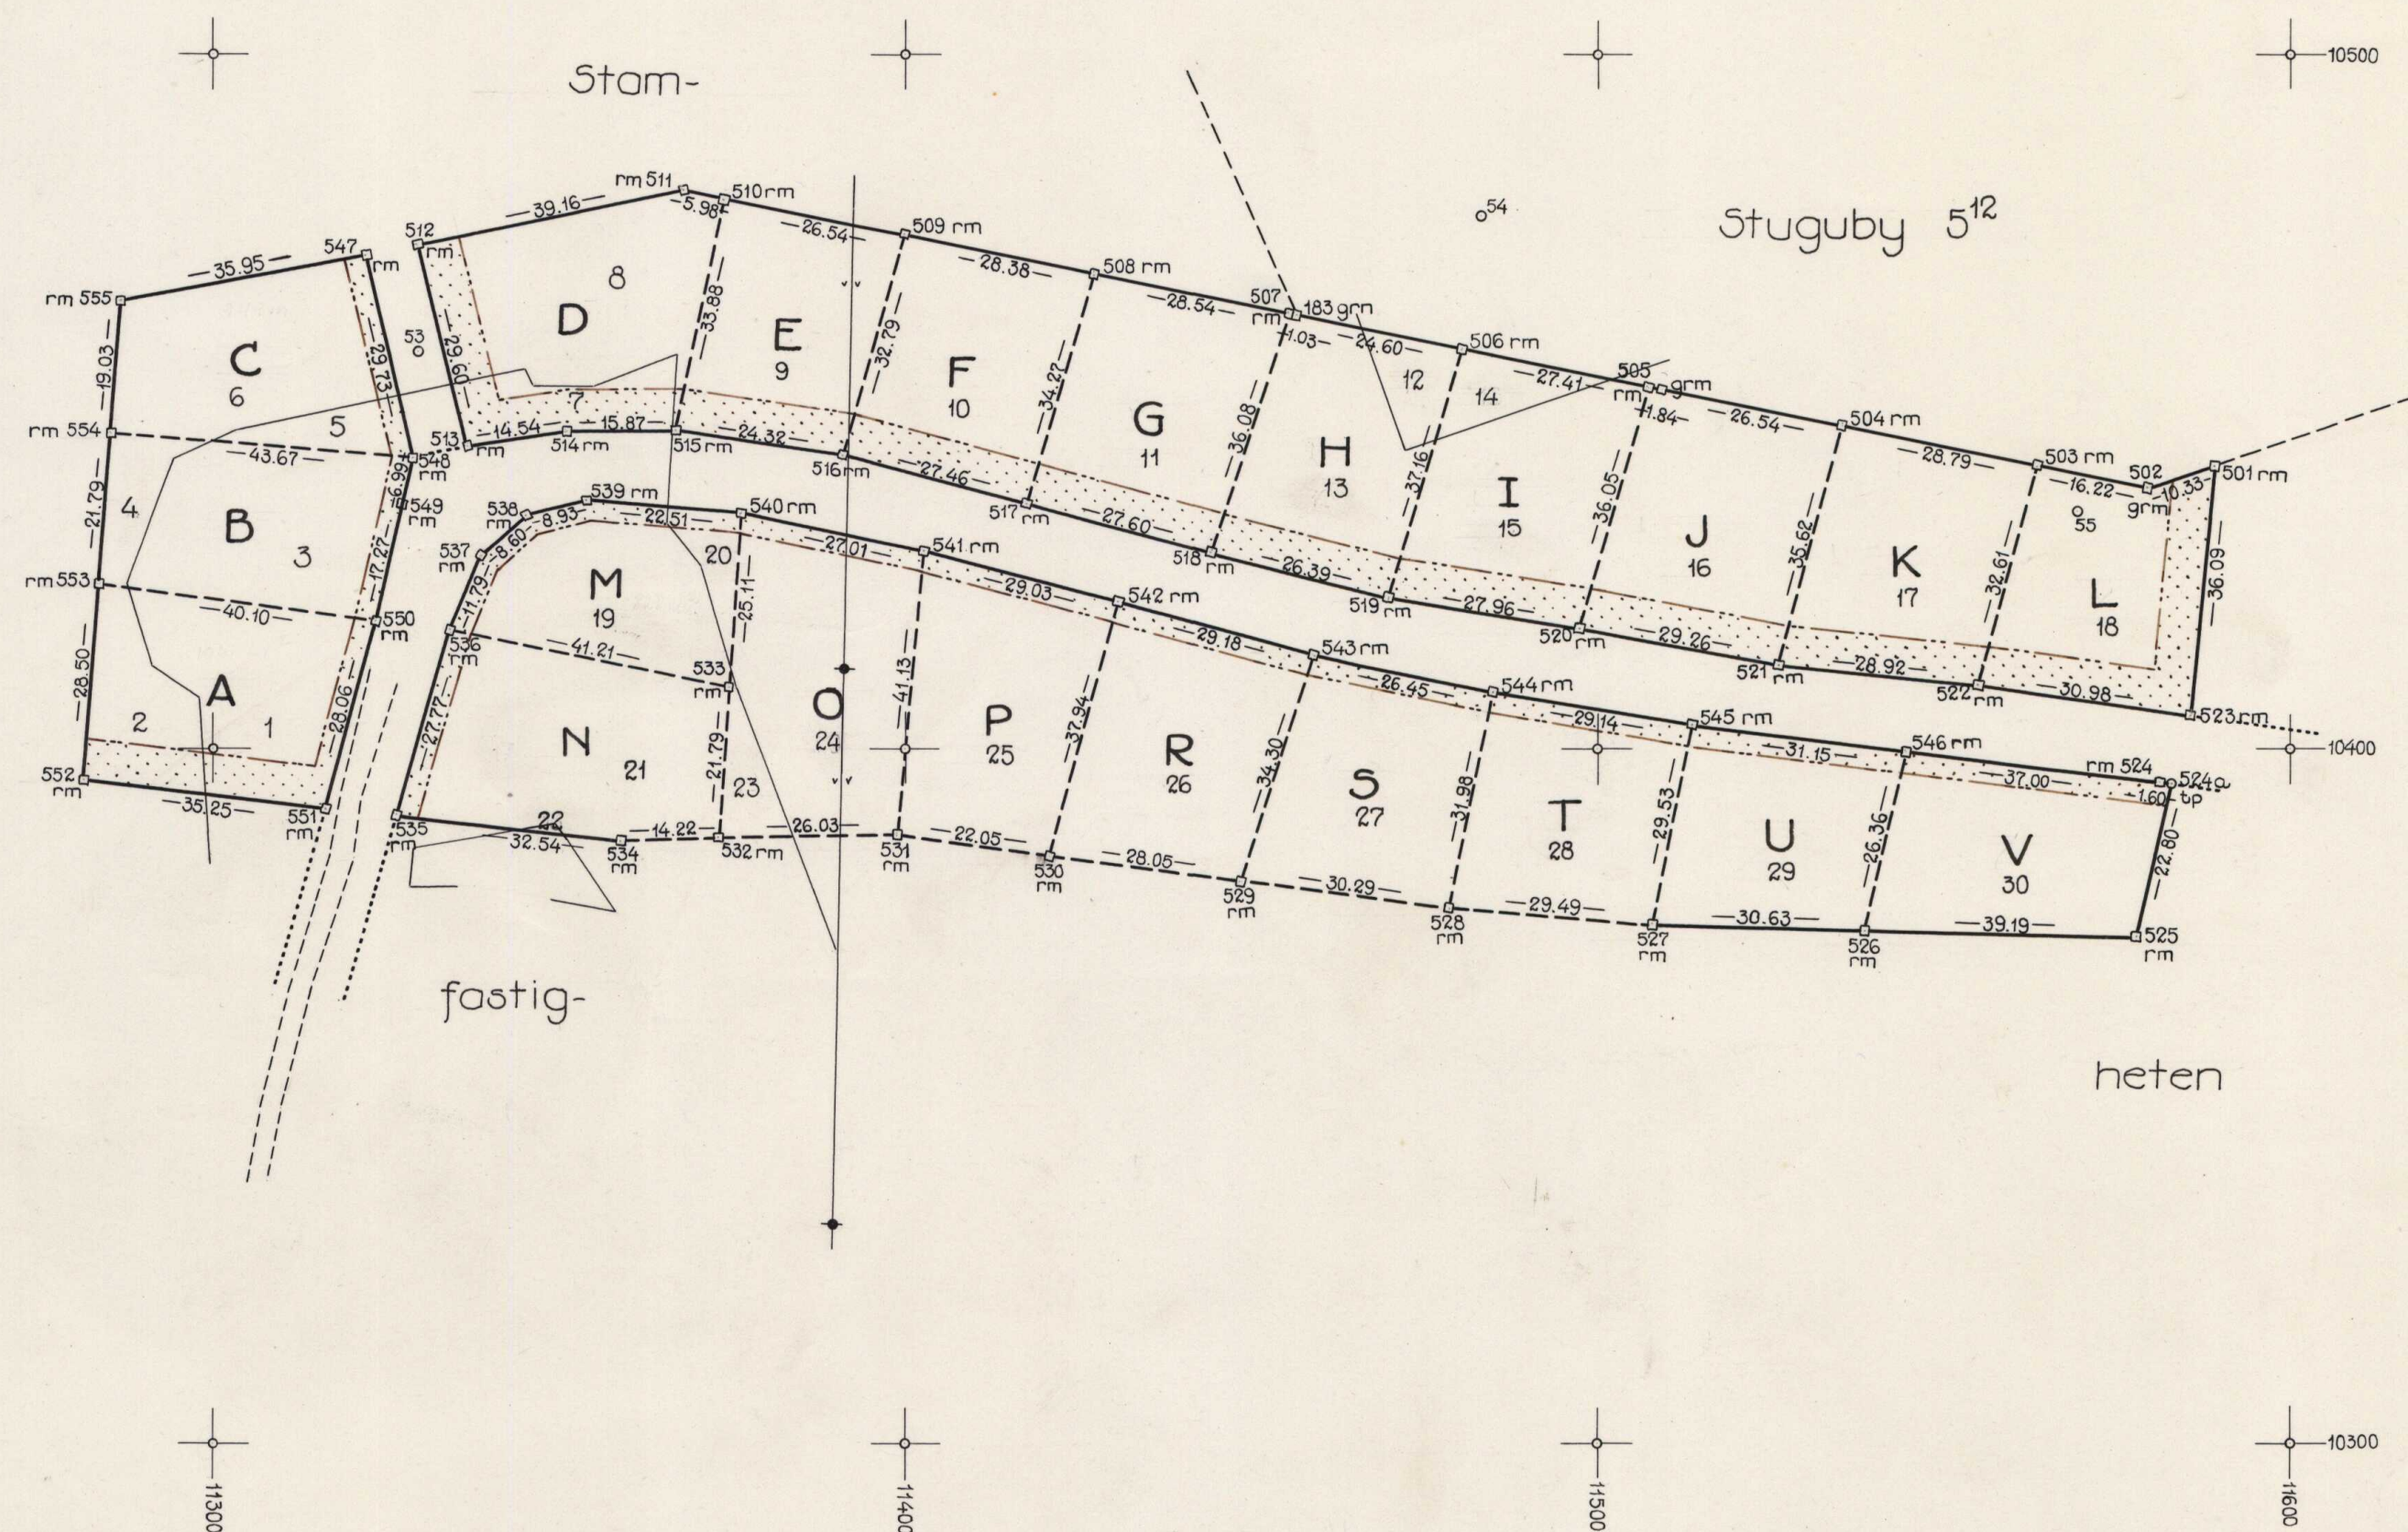

Skala 1:1000.

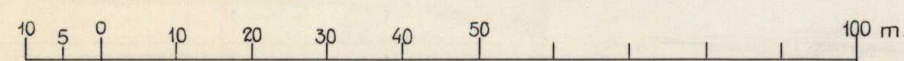

Kye

Dnr 101/64.

23-STU-968

Inb. 543 4p.