


Avstyckning

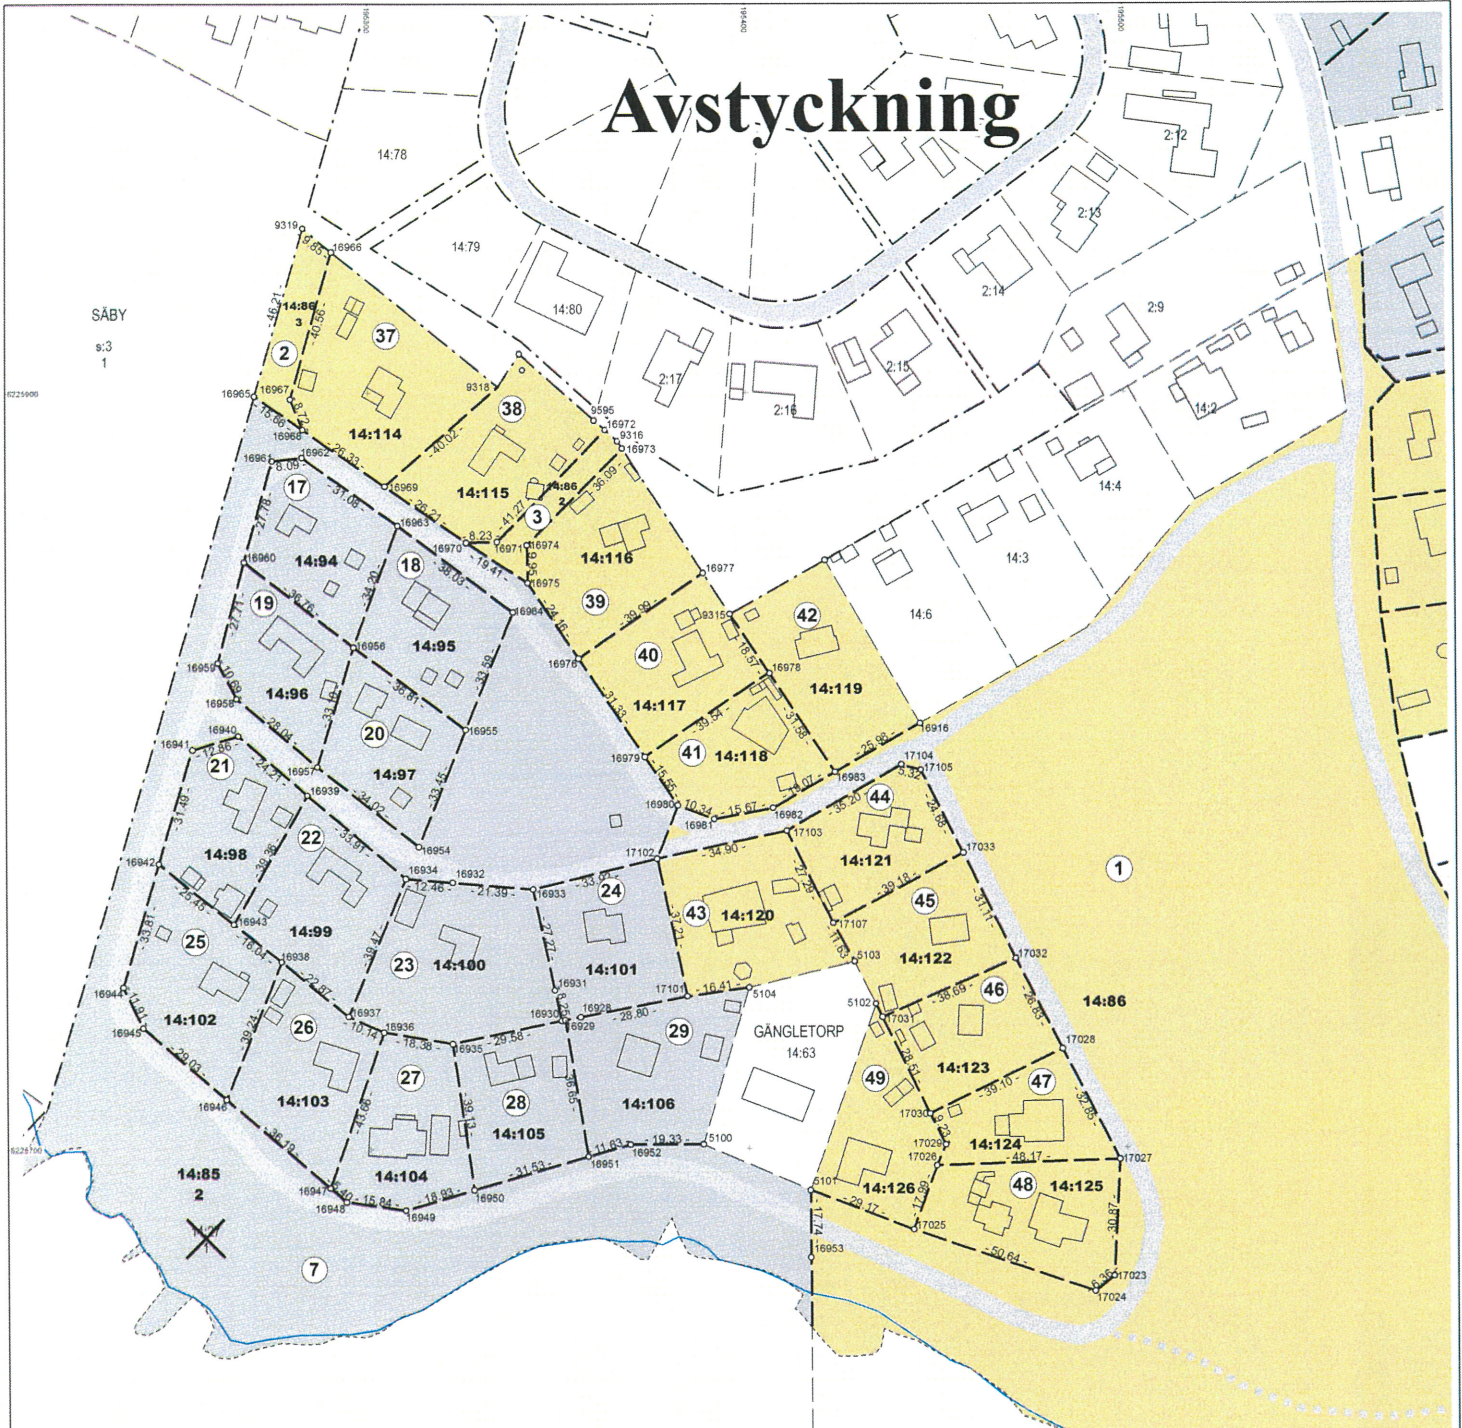

Nybildade fastigheter figur 17-29 = Gångletorp 14:94 - 14:106
 Nybildade fastigheter figur 37-49 = Gångletorp 14:114 - 14:126

Kompletterande fasadmått i meter.
 9595-16972= 3,88
 16972-9316= 4,39
 9316-16973= 2,36
 5102-17031= 3,87
 17026-17029= 5,97
 16930-16929= 0,98
 16929-16928= 4,16

Teckenförklaring

- Gränspunkt
- Byggnad
- Bilväg
- Strandlinje
- Fastighetsgräns, gällande
- - - Traktgräns, gällande
- - - - - Inriktgräns 1:5, gällande
- - - - - Tätning ostreet, gällande
- - - - - Fastighetsgräns, blivande
- - - - - Tätning fastighet 1:5, gällande
- 1:2 Fastighetsbeteckning, gällande
- 1:3 Fastighetsbeteckning, blivande
- 1:2 Fastighetsbeteckning, utgående
- 1:3 Klyvningslott Gångletorp 14:85
- 1:2 Klyvningslott Gångletorp 14:86

Nya gränser: 16965-16968, 16966-16967-16968-16969-9318, 16969-16970-16971-16972, 16970-16975, 16973-16974-16975-16976-16977, 16976-16979-16978-9315, 16979-16980-16981-16982-16983-16978, 16983-16916

16957-16958-16959-16960-16961-16962-16963-16964-16955-16954-16957, 16960-16956-16955, 16957-16956-16963
 16942-16944-16945-16946-16938, 16946-16947-16936, 16947-16948-16949-16950-16935, 16950-16951-16929, 16951-16952-

16942-16941-16940-16939-16943-16942, 16943-16938-16937-16934-16939, 16937-16936-16935-16930-
 16933-16932-16934, 16930-16929-16928-17101-17102-16933
 16942-16944-16945-16946-16938, 16946-16947-16936, 16947-16948-16949-16950-16935, 16950-16951-16929, 16951-16952-5100

17101-5104, 17102-17103-17107-5103, 17103-17104-17105-17033-17107, 17033-17032-17031-5102,
 17032-17028-17030-17031, 17028-17027-17026-17029-17030, 17027-17023-17024-17025-17026, 17025-5101

Beskrivning, se aktbilaga IBE1.
 Rättigheter och samfälligheter kan vara ofullständigt redovisade utanför förrättningsområdet.
 För det tekniska arbetet svarar Johan Engström
 För kartarbetet svarar Marie Sandblom

Teknisk beskrivning (se aktbilaga IBE1)
 Kartan innehåller detaljer med olika kvalitet.
 Koordinatssystem: SWEREF 99 13 00
 Framställt genom: Nyutgåva och kopiering från registerkarta
 Mätmetod: Satellitmätning NRTK-station

Förrättningskarta Aktbilaga KA2
 Arendenummer: K17448
 Orig. format: A2S

Upprättad år: 2018
 Klyvning berörande Gångletorp 14:27 samt avstyckningar från klyvningslotterna.

Kommun: Karlskrona
 Län: Blekinge

Tomt Mätningen
 Förrättningslantmätare

