

Kalmar lantmäteridistrikt

1993

H2B 931004 KA

Förrättning
Avstyckning från Alvara 7:5Kommun
BorgholmLän
KalmarRegisterområde
BorgholmRegistreringsbevis
Förrättningen är registrerad

Förrättningslantmätare

Inger Edlund

1993-12-10

För fastighetsregistermyndigheten

Karin Backström

Fastighetsrättslig beskrivning, aktbilaga BE 1

Teknisk beskrivning, aktbilaga BE 2

Lotten A = Alvara 7:8" B = " 7:9" C = " 7:10

X=6344550


X=6344500

X=6344450

Y=1575250

Y=1575300

Y=1575350

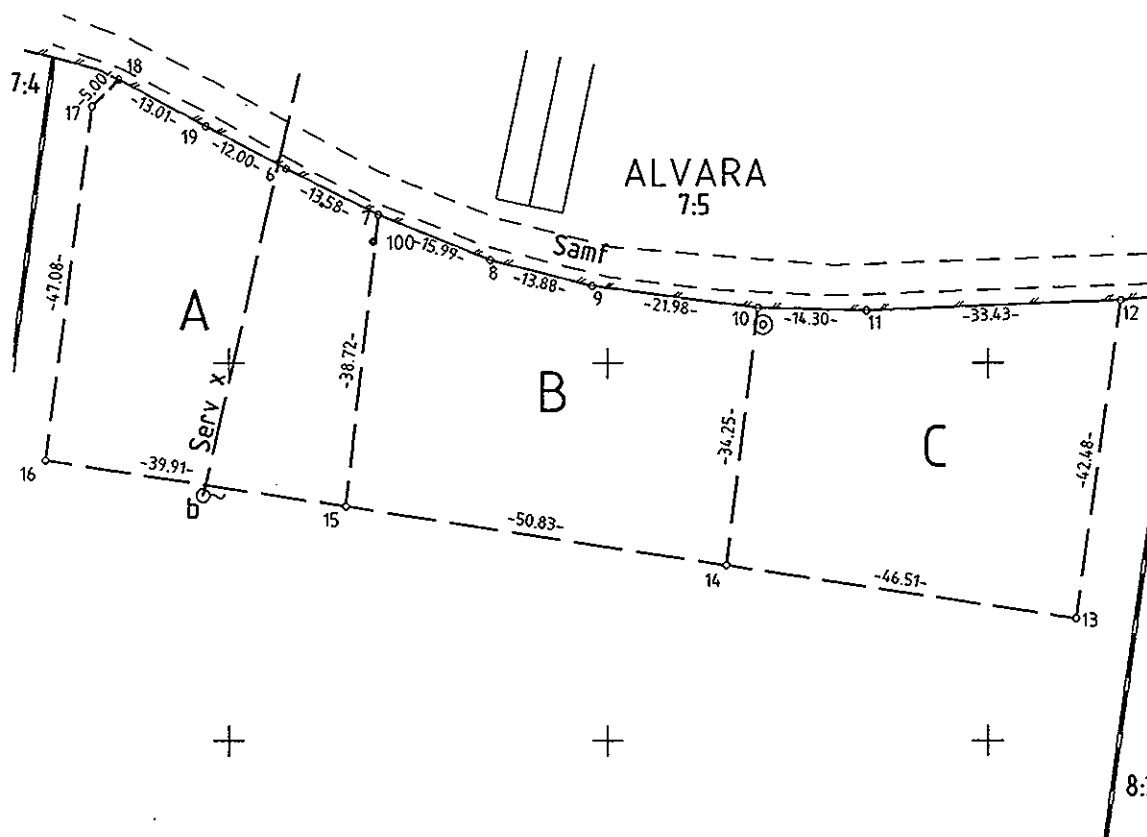

Ny tillkomna gränser : 12-13-14-15-16-17-18,7-15,10-14

Framställd genom
NymätningKoordinatsystem
2,5 gon V FKMåtklass
III

Skala 1 : 1000

För det tekniska innehållet svarar

Reg karta, lägesangivning
Fk 05785:81,91Beteckningsstandard
TFA 4.6 B:5

0885-1643