


AVSTYCKNINGSBESKRIVNING: se akten. ÄGOUTBYTESBESKRIVNING.

Fig. 1 = R.N:r	Ägofig. Ägoslag	Värde	Areal, m ²	Erhåller	Ägoslag	Värde	Areal, m ²	Skillnad	
								Areal	Värde
1	Grönhögens hamn 1:1	10	a	55:-	170	-	-	-	170 - 55:-
2	Ventlinge 32:2	-	-	-	-	10	a	55:-	170 + 55:-
3	Grönhögen 1:1	12	a	55:-	170	-	-	-	170 - 55:-
4	Ventlinge 4:17	-	-	-	-	12	a	55:-	170 + 55:-
5	Summa:			110:-	340			110:-	340 ± 0 ± 0

Koordinatförteckning: se akten. a= avrösningsjord.

Vid ägoutbytet nyttillkomna gränser: sträckorna 31-30-35-34, 41-44.

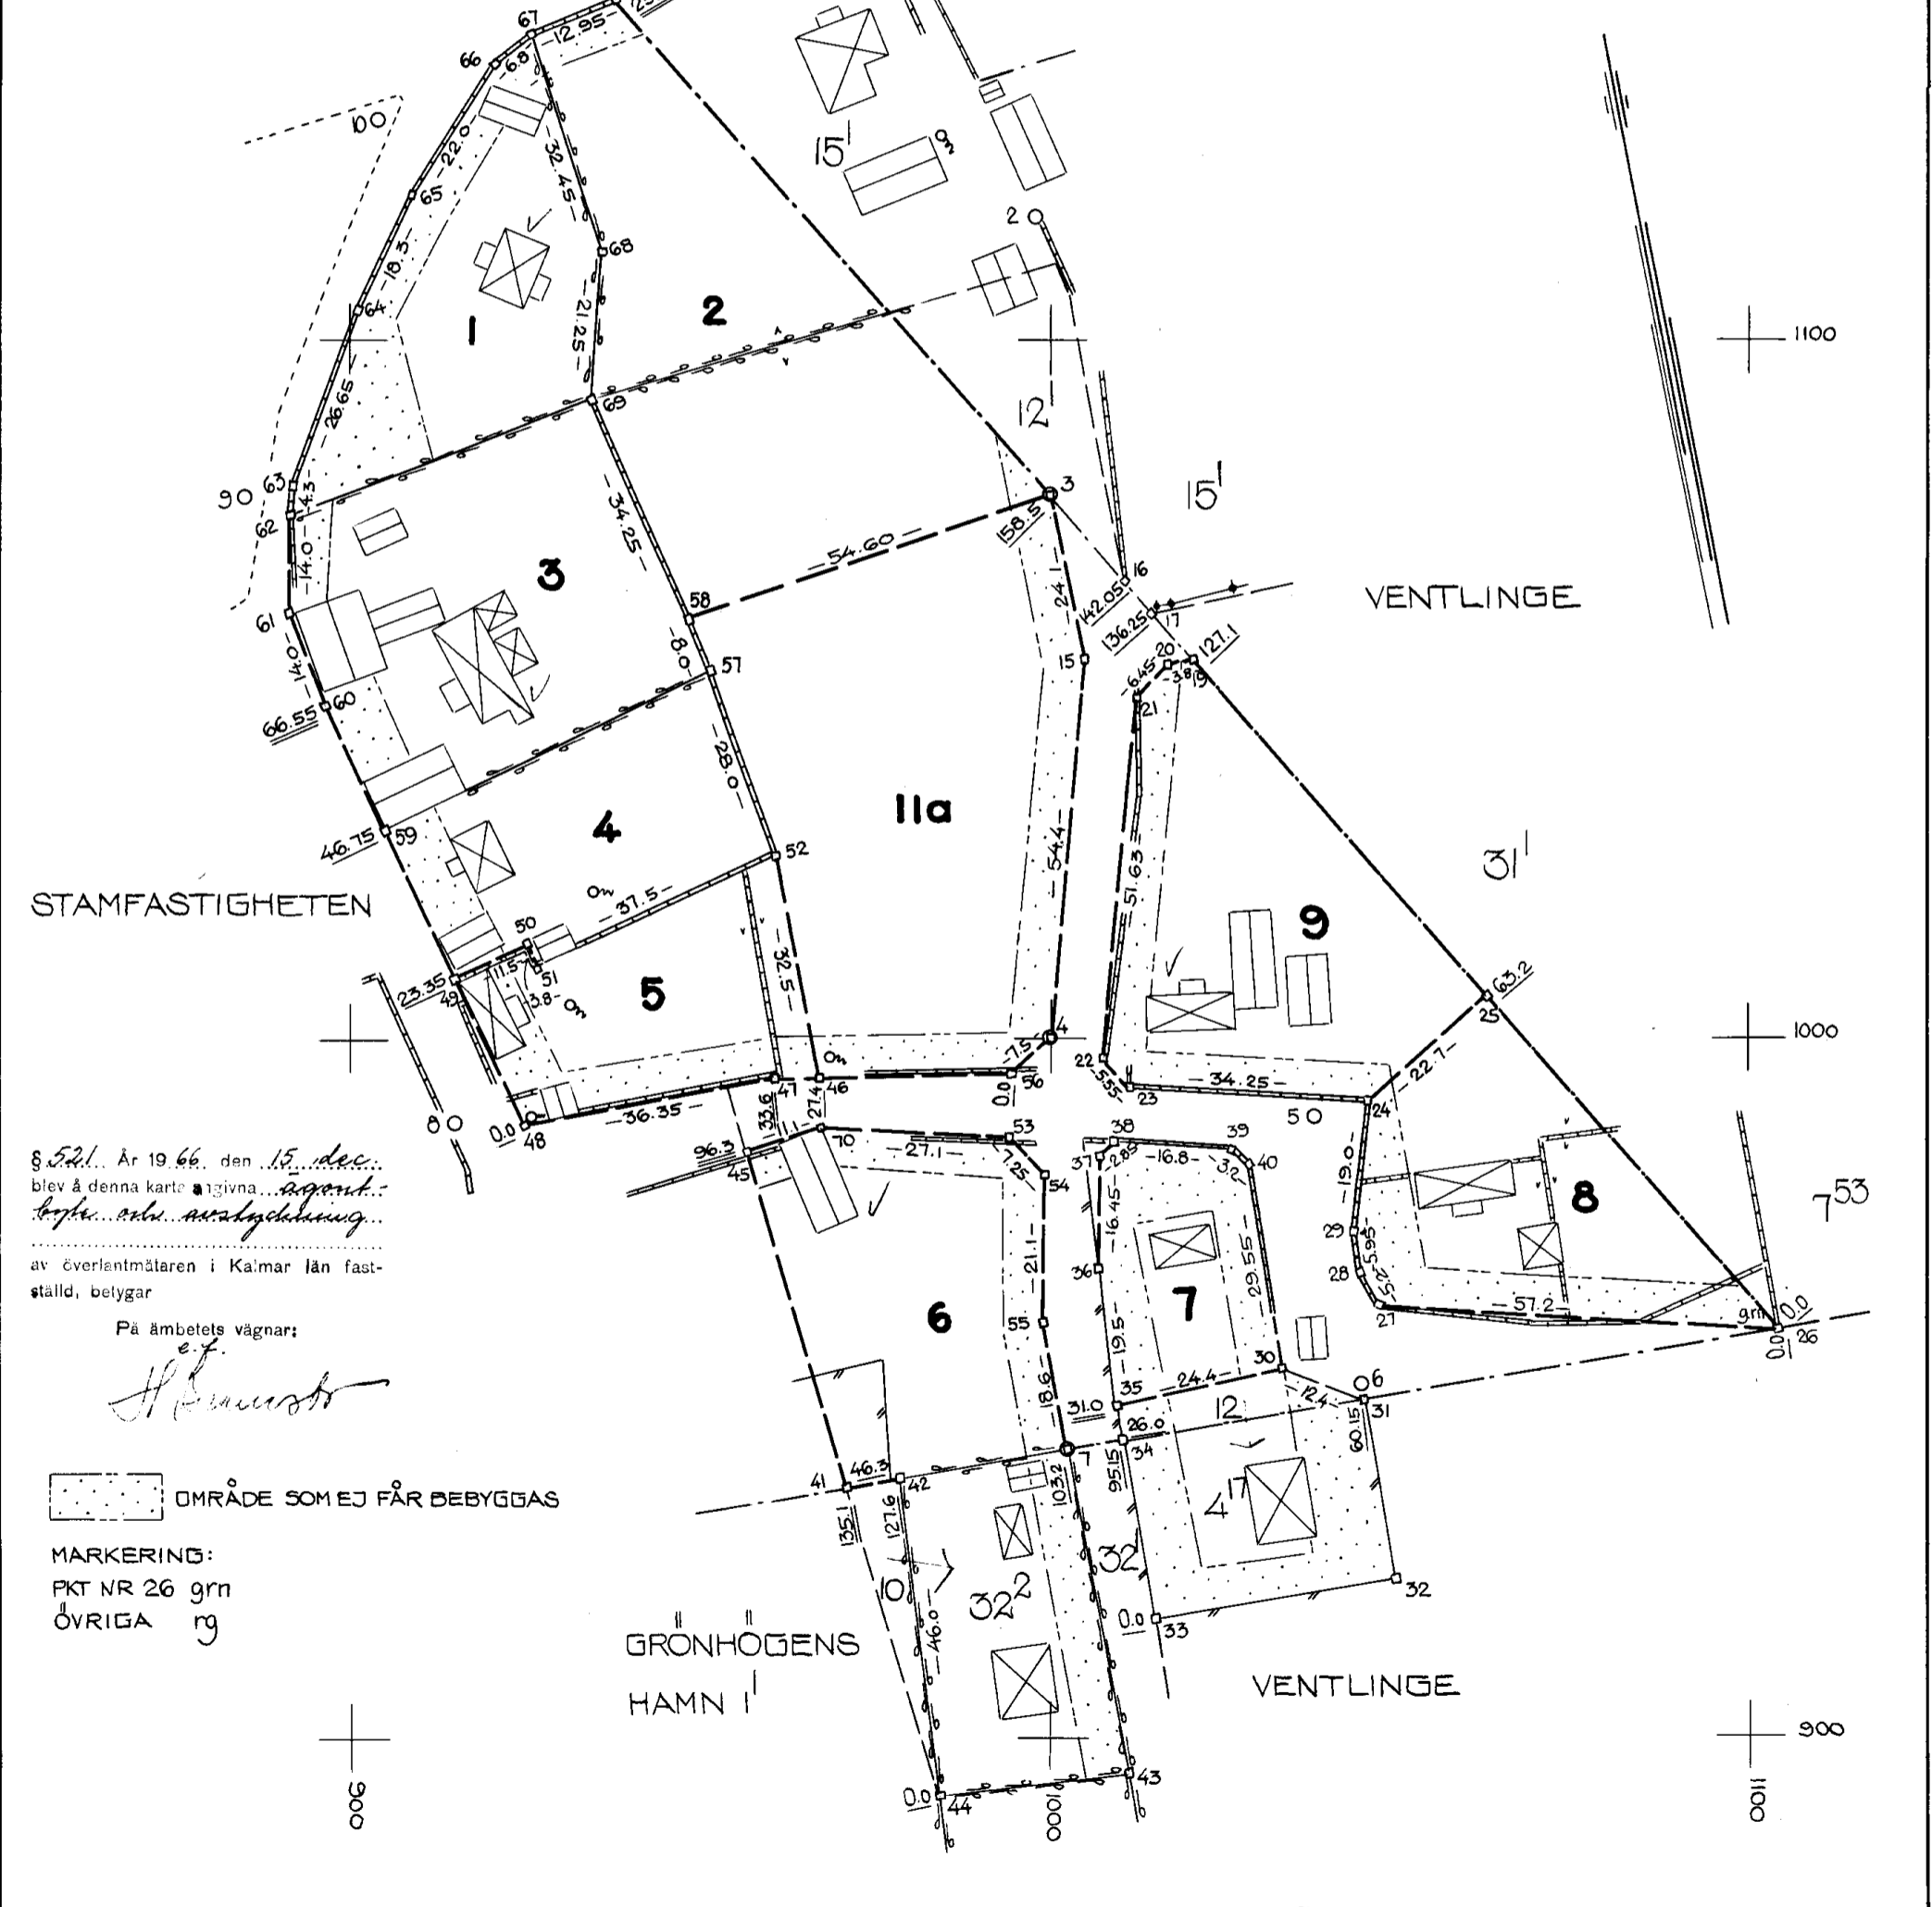

§ 52.1. År 1966, den 15. dec. blev å denna karte angivna ägoutbytet bebyggt och avstyckning av överlantmätaren i Kalmar län fastställd, betygar

På ämbetets vägnar:

OMRÅDE SOM EJ FÅR BEBYGGAS

MARKERING:
 PKT NR 26 grn
 ÖVRIGA rg

Bl. 0340, 3 000 ek. SRA 663164

Arkivnummer m m

Bl. 603, v. Protokollet sid. 77.

Signum				
Mätning	Koordinat	Areal	Kartering	Ritning
12	12	12	12	12