



Fasad mot Söder

NORRTÄLJE KOMMUN
BYGG- OCH MILJÖNÄMNDEN
2008-09-25
Dnr 08/1857 Dpb

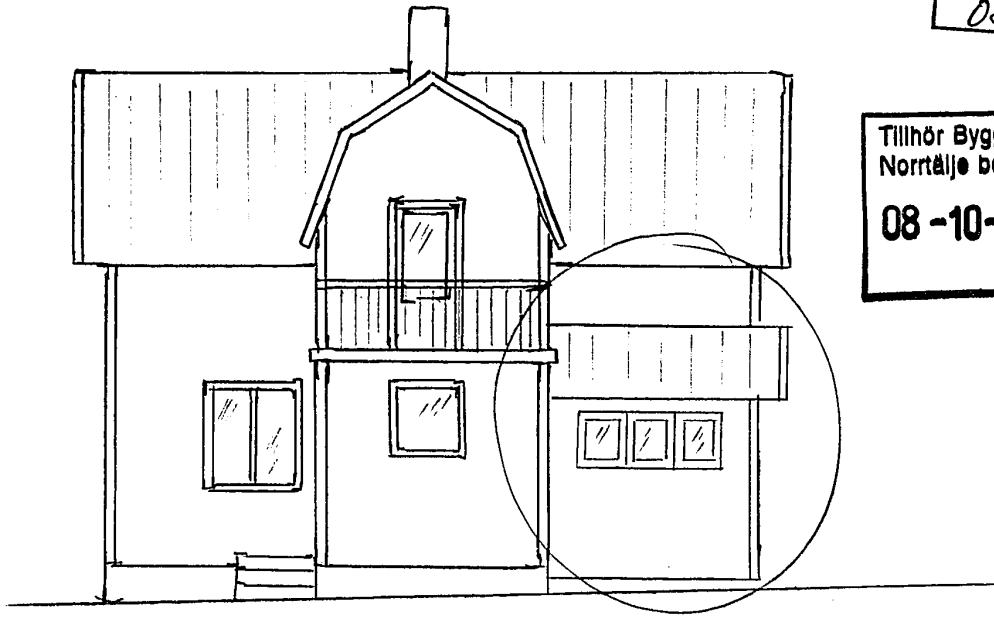

Tillhör Bygg- o. Miljönämndens i
Norrtälje beslut
08-10-17 D 1513

Gavel mot Öster

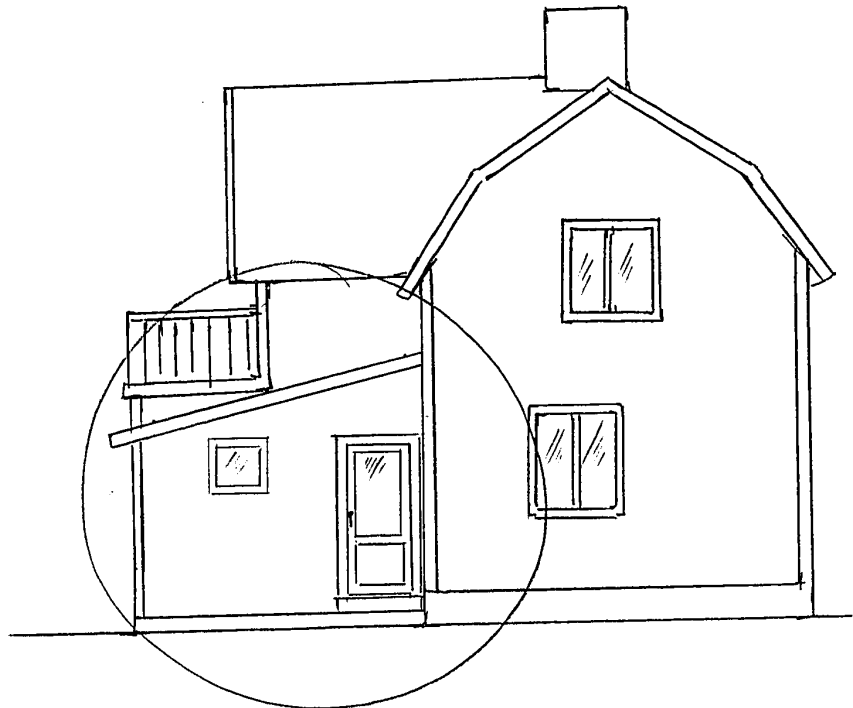

FASTIGHET HALLSTA 7:78

BALDERSVÄGEN 4 HALLSTAVIK

RITAD 080903
Jonas Björklund
SKALA 1:100

