

2.062

2.062

BROMÖLLA SAMHÄLLE BROMÖLLA KOMMUN
KRISTIANSTADS LÄN FÖRSLAG TILL ÄNDRING AV
STADSPLANEN FÖR DEL AV KV. TRÄGET OCH OKET



BROMÖLLA 1 AUGUSTI 1973

Bromölla
BO HERTZELL
MÄTNINGSINGENJÖR

BETECKNINGAR
GRUNDKARTAN

- FASTIGHETSGRÄNS
- BYGNADER
- HÖJKURVA
- PUNKT I RUTNÄT
- STENMUR
- STADSPLANEKARTAN

- GRÄNS BELÄGEN 4 METER UTANFÖR OMRÅDE SOM BERÖRES AV FÖRSLAGET
- GRÄNSLINJER EJ AVSEDDA ATT FASTSTÄLLAS
- GÄLLANDE BESTÄMMELSEGRÄNS AVSEDD ATT BIBEHÅLLAS
- GÄLLANDE OMRÅDESGRÄNS AVSEDD ATT UTGÅ
- GÄLLANDE BESTÄMMELSEGRÄNS AVSEDD ATT BIBEHÅLLAS
- BESTÄMMELSEGRÄNS
- GRÄNSLINJER EJ AVSEDDA ATT FASTSTÄLLAS
- FÖRBUD MOT UTFART MED STÄNGSELSKYLDIGHET
- GÄLLANDE BESTÄMMELSEGRÄNS AVSEDD ATT UTGÅ
- ALLMÄN PLATS, GATA
- PARK ELLER PLANTERING
- OMRÅDE FÖR BOSTADSÄNDAMÅL, FRISTÄENDE HUS
- VÄNINGANTAL

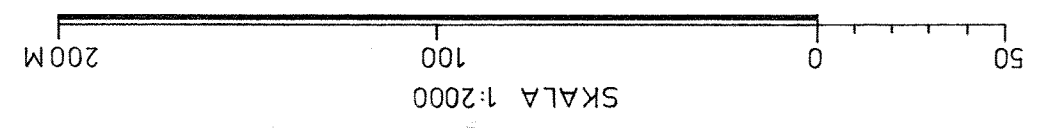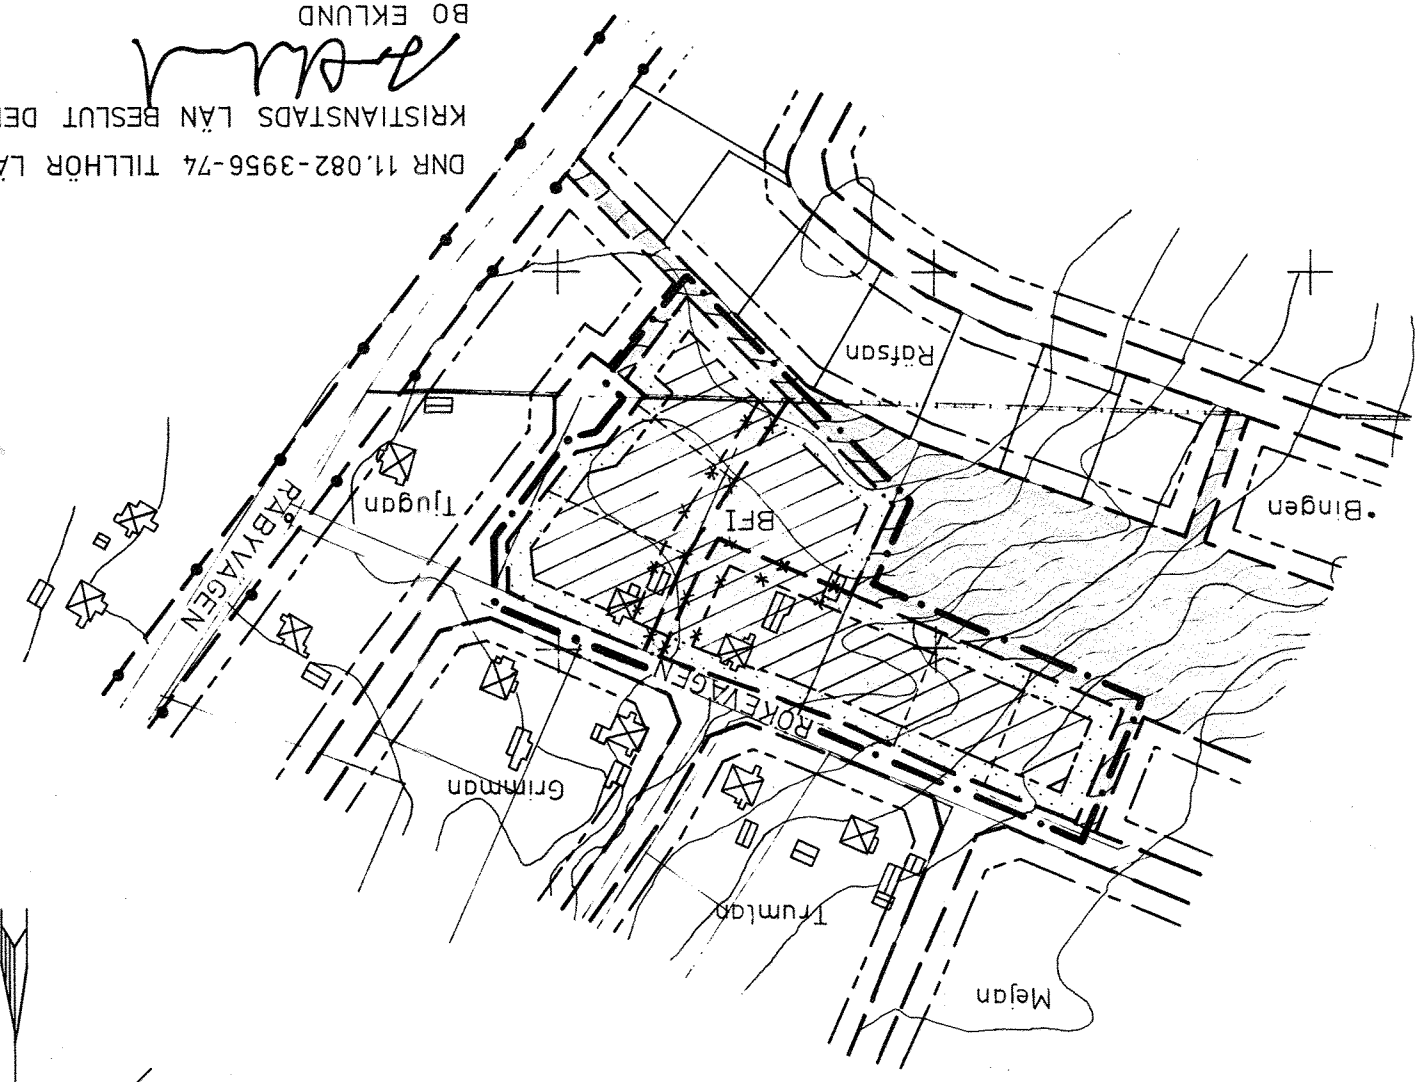

Bromölla

betyg: § 122

Tillhör fullmäktiges i Bromölla
kommun beslut av den 30 sept 1974

BO EKLUND

Bromölla

DNR 11.082-3956-74 TILLHÖR LÄNSSTYRELSENS I
KRISTIANSTADS LÄN BESLUT DEN 5 FEBRUARI 1975

