

Torsby lantmäteridistrikt

1991

91122

KA 1

Förrättning
Fastighetsreglering berörande BergsängKommun
TorsbyLän
Värmland

1:11, 1:25, 1:48 och 1:130

Registerområde
TorsbyRegistreringsbevis
Förrättningen är registrerad

Förrättningslantmätare


Urban Olmås
Urban Olmås1992-05-08
För fastighetsregistermyndigheten

Mats Halvsten

Fastighetsrättslig beskrivning, aktbilaga BE 1

Teknisk beskrivning, aktbilaga BE 2

Fig 2 tillagd Bergsäng 1:48
 " 1, 3, 4 tillagda " 1:130
 " 5 tillagd Torsby 4:33

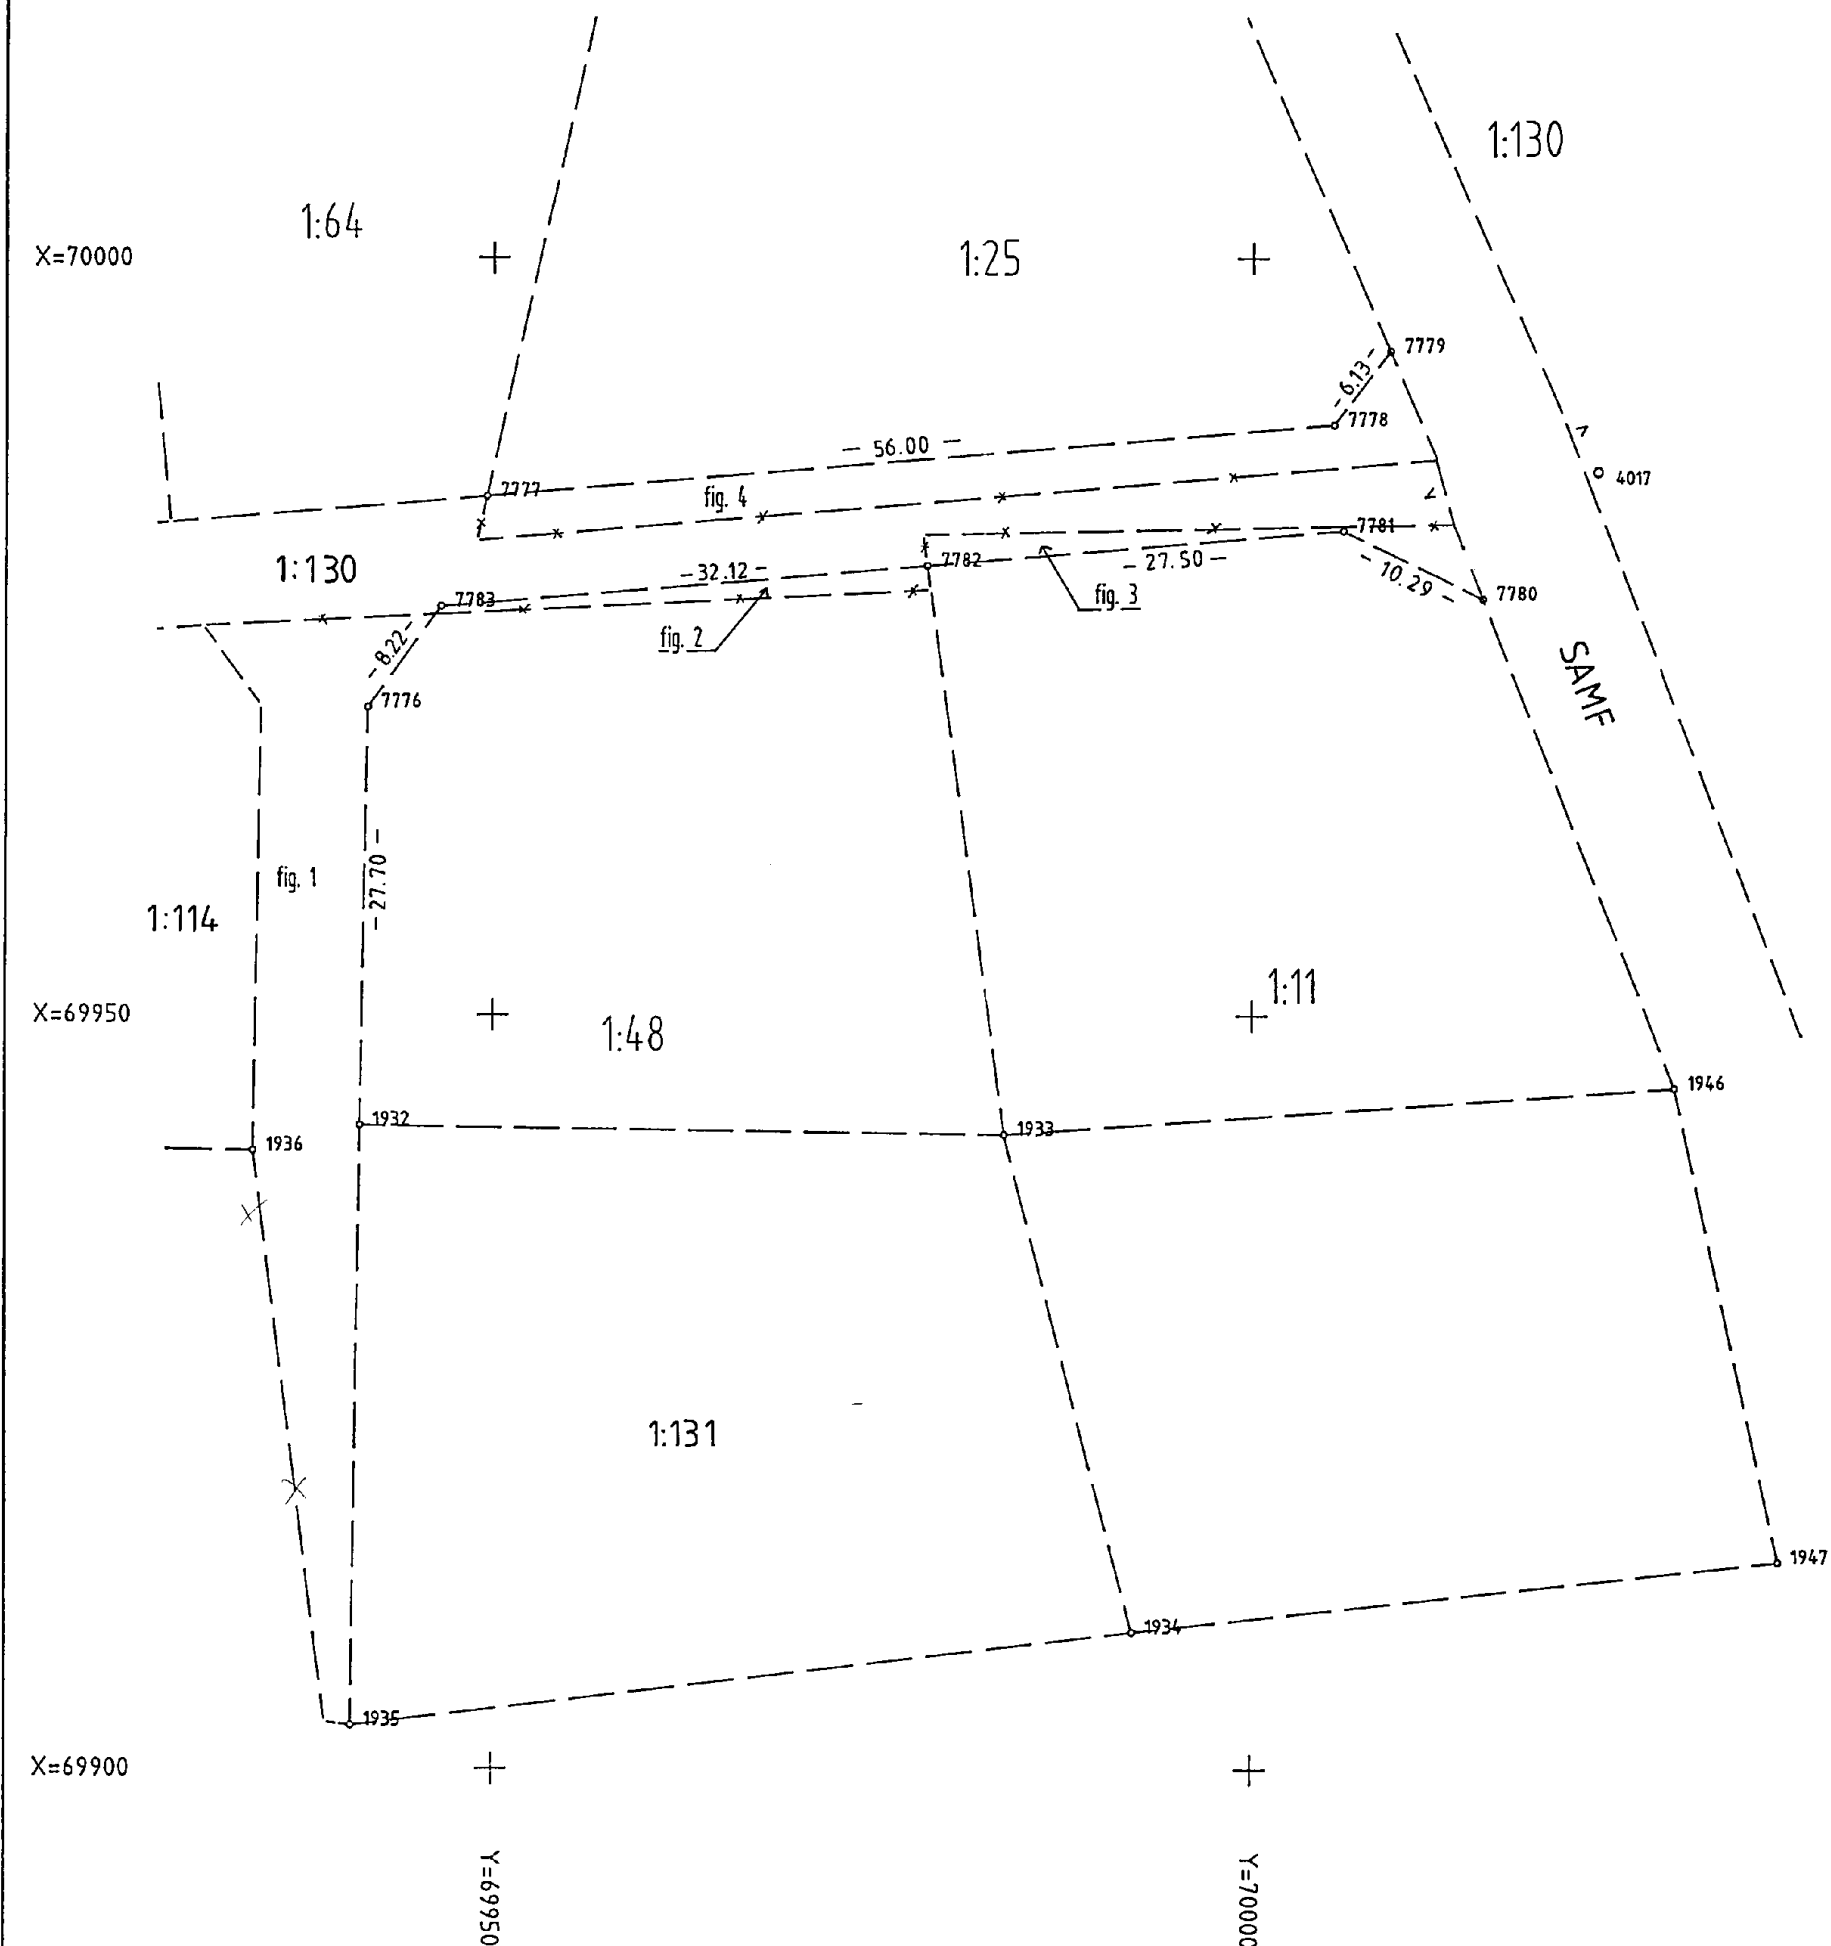

Nyttillkomna gränser : 7780-7781-7782-7783-7776-1932
 7777-7778-7779

Framställd genom
nymätningKoordinatsystem
Torsby lokalaMärkläs
III

Skala 1 : 500

För det tekniska innehållet svarar
Sven EngströmReg karta, lägesangivning
622 48 68:19Beteckningsstandard
TFA 4.6 b:5

Fastighetsbildningsmyndigheten
Torsby

TEKNISK BESKRIVNING
91-10-16

Aktbil BE 2
Dnr 91122
Sida 1

Fastighetsreglering berörande Bergsäng 1:11, 1:25,
1:48 och 1:130 samt Ärlan 1 och Torsby 4:33
Torsby

Koordinatförteckning (koordinatsystem - Torsby lokala)

	Punkt nr	X	Y	Markering
TOR GRÄ	7776	69970.362	69941.720	rm
	7777	69984.289	69949.545	rm
	7778	69989.036	70005.343	rm
	7779	69993.901	70009.070	rm
	7780	69977.564	70015.209	rm
	7781	69982.063	70005.955	rm
	7782	69979.732	69978.554	rm
	7783	69977.009	69946.551	rm
	7784	69203.475	69786.146	rm
	7785	69245.650	69787.526	da
	7786	69249.816	69793.232	rm
TOR POL	4017	69985.972	70022.780	rmd

Förklaringar till markeringar

da - Dubb i asfalt
rm - Rör i mark
rmd - Rör i mark m.dexel

I tjänsten

Sven Engström

Sven Engström
Ingenjör