


KONNEKTIONSLINJE RITN. NR. H32

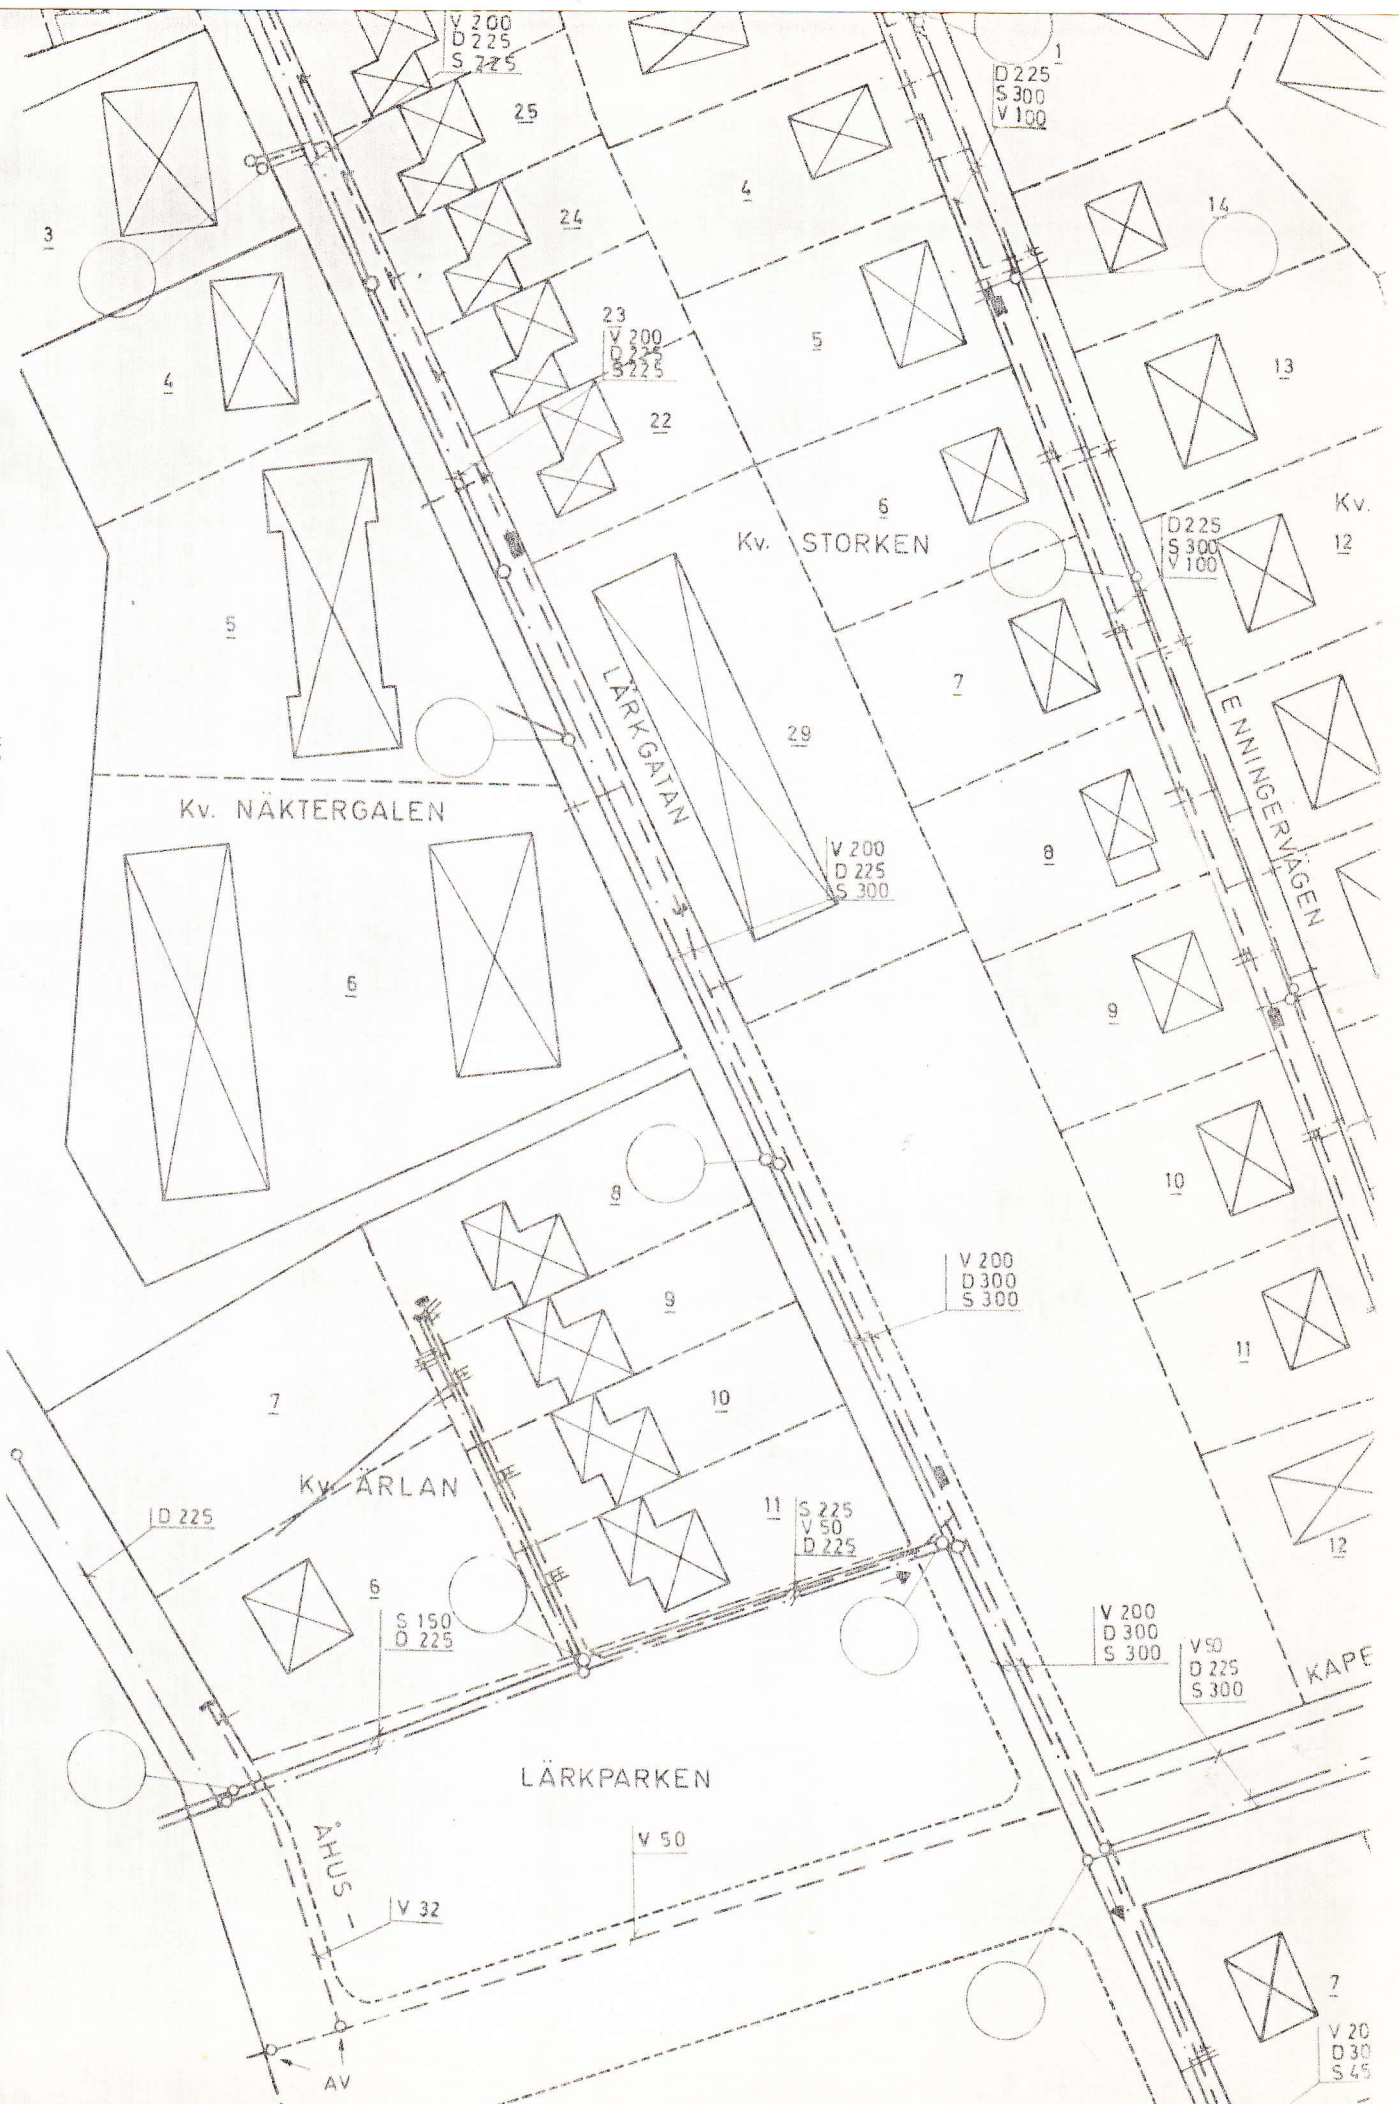

ESLOVS TINGSRATT
 Tempelgatan 1
 241 00 ESLOV
 Tel. 0413 - 108 68 Exp.-tid 8-13
 Lördagar stängt

EXPEDITIONSNOTA

Nummer
B 145

Kontrollera alltid att stämpelmärken till
 rätt belopp åsatts nedanstående handlingar!

Mottagare	Expedition	Belopp, kr
Tekniska kontoret /Lars Kroon Höörs kommun	Lagf nr	
Fack 54		
243 00 HÖÖR	Int nr	
Anteckningar		
	Gb nr	
	Dom/Utslag nr	
	Protokoll	
Vidstående handlingar kvitteras: (Endast vid avhämtning hos myndighet)	Avskrift	
Ort och datum	Kopia av servitutsavtal	
	675/60	U.a.
Underskrift		
	Summa	U.a.
	Datum för expediering	Datum för betalning
	1979-08-15	-

Dv 761 2.1974 NISSONS TR AB BJÄRNÅS ALLF 402 74 022

Avskrift.

Servitutsavtal.

Inskrivningsföretaget i
Ereola och Eslövs
demosaga

Int. nr 675/60.

Undertecknade Arne Wegerup och Celdis Wegerup, äkta makar, i Höör såsom ägare till fastigheten tomten nr.11 i kvarteret Ärlan i Höörs köping upplåter härmed till förmån för fastigheterna tomterna nr:s 6, 7, 8, 9 och 10 i kvarteret Ärlan följande servitut:

1. Vi medgiva att i vår fastighet tomten nr.11 nedlagda el-, vatten och avloppsledningar från Höörs köpings allmänna ledningar i Lärkgatan till förenämnda tomter i kvarteret må bibehållas för all framtid.
2. För tillsyn, underhåll och reparation av ifrågavarnade ledningar medgivas ägarna till förenämnda tomter obehindrat tillträde till vår fastighet.
3. Skada, som tillfogas vår fastighet vid ledningarnas framtida underhåll och reparationer, skall omdelbart botas av den som åsamkar skadan eller ersättning därför lämnas till fastighetsägaren. Kan därvid uppgörelse icke träffas om ersättningens storlek, skall ärendet hänskjutas till skiljemän enligt gällande lag.
4. till säkerhet för detta avtals bestånd medgiva vi utan vårt vidare hörande inteckning i vår fastighet med bästa förmånsrätt.

Förestående avtal godkännes av oss såsom ägare till fastigheterna tomterna 6, 7, 8, 9 och 10 i kvarteret Ärlan i Höörs köping.

Höör den 29 februari 1960

Arne Wegerup
Celdis Wegerup
Ägare till tomten nr.11

Gunnar Bengtsson
Ägare till tomten nr.9

Gunnar Carlbom
Ägare till tomterna nr. 6 och 7
Gert Olsson
Ägare till tomten nr. 8
Börje Grese
Ägare till tomten nr.10

*genhändiga namnteckningarna bevittnas:

Astrid Persson
Frans Magnusson

Edvin Persson
Hasse Persson

Vidimeras:
Arne Wegerup *Celdis Wegerup*

ESLOVS TINGSRÄTT

Avskriften Kopian

Överensstämmer med originalet

Boel Olsson