



Fastighet, område m m 1	Fig 2	Area hektar, kvadratmeter		Ägare, uppgifter till lokal skattemyndighet, m m 5
		delareal 3	+ - ändring/summa 4	

Lotten Ag

RNT 4:567

88

Nytt servitut

Rätten att behålla och underhålla
befintliga el-, tele- och kabel-TV-
ledningar enligt akthil 5-7

Till förmån för: Lotten Ap

Belastar: Lotten Ag

Fördelning av andel i gemensamhetsanläggning

Se lotten A


FÖRKLARINGSAR

S1 SPILLVATTEN HTA
KV1 V1 TAPPATTEN PRISOL
KV2 V2 KOPPAR FK:
KV3 PEM
VK1 VATTENLOSETT
TS1 TVÄTTSTÄLL
BL1 DUSCHGLANDARE
BL2 DISKL. GLANDARE
B1 GOLVBRUNN
VVB1 VARNVATTENSGRÄDARE

KOPPLINGSLEDNINGAR

KV	VV	S
VK1	12	110
TS1	12	75
BL1	12	12
BL2	12	12
SEKTION B-B SE SEKTION A-A SPEDELVÄN

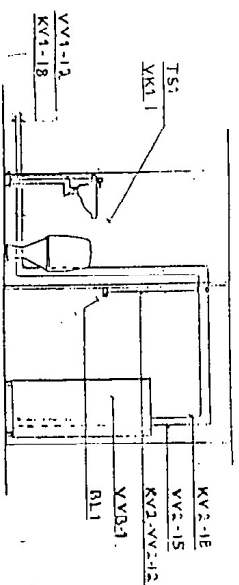

SEKTION A-A 1:50

RELATIONSRIKTN 1990-02-01

BOTTENPLAN

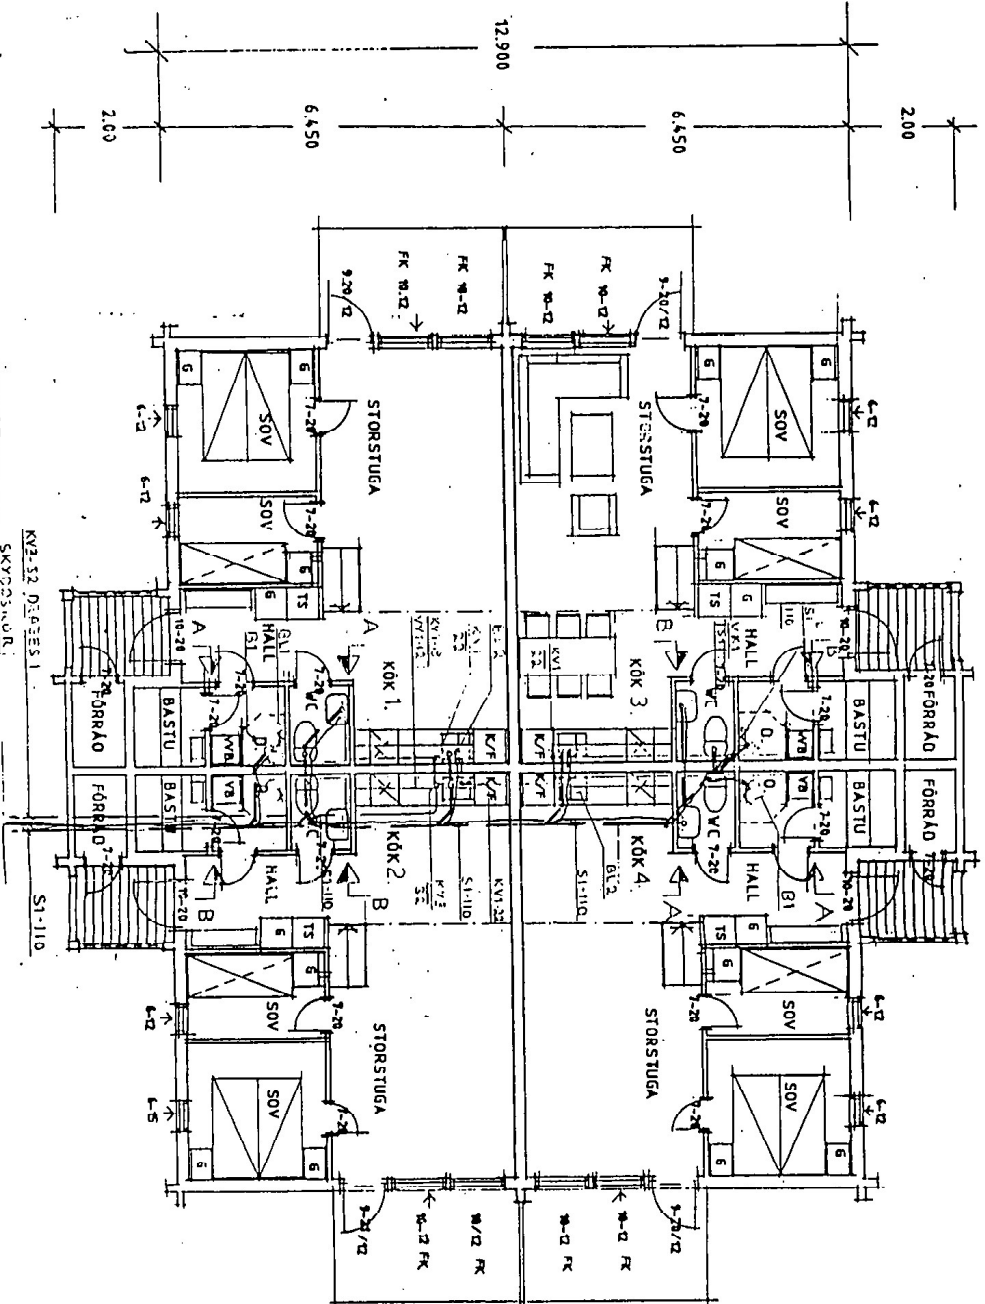

FÖRTS. SE SIT PLAN

VBR-KONSULT AB

Malmöregionens BBR Nyköping
TEL. 0204-18 10

RIKAD AV H.A. KONSTRUKTÖR AV GRÄNSAD AV

NYKROPPA 1990-02-06

FÖRSGRENS
TIMMERHUS AB
BOX 803
TEL 28 BORLANGE
TEL. 0243-83755

NYBYGGNAD AV FRITIDSHUS, FRYRBUHUS
BRANS
TORSBY KOMMUN

VÄ-INSTALLATION

REK. SIGN. DATUM. BEVÄRNINGEN AVSÄR

RITN. NR.

89-173-18 4/6


HUSTYP


SKALA 1:100

DATUM. 89-09-19

RITAD AV BENGT L

FÖRDELNING - APPATTEN UNDER DISKÄR KÖK 2

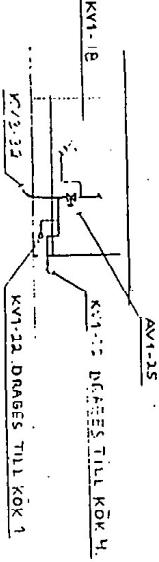

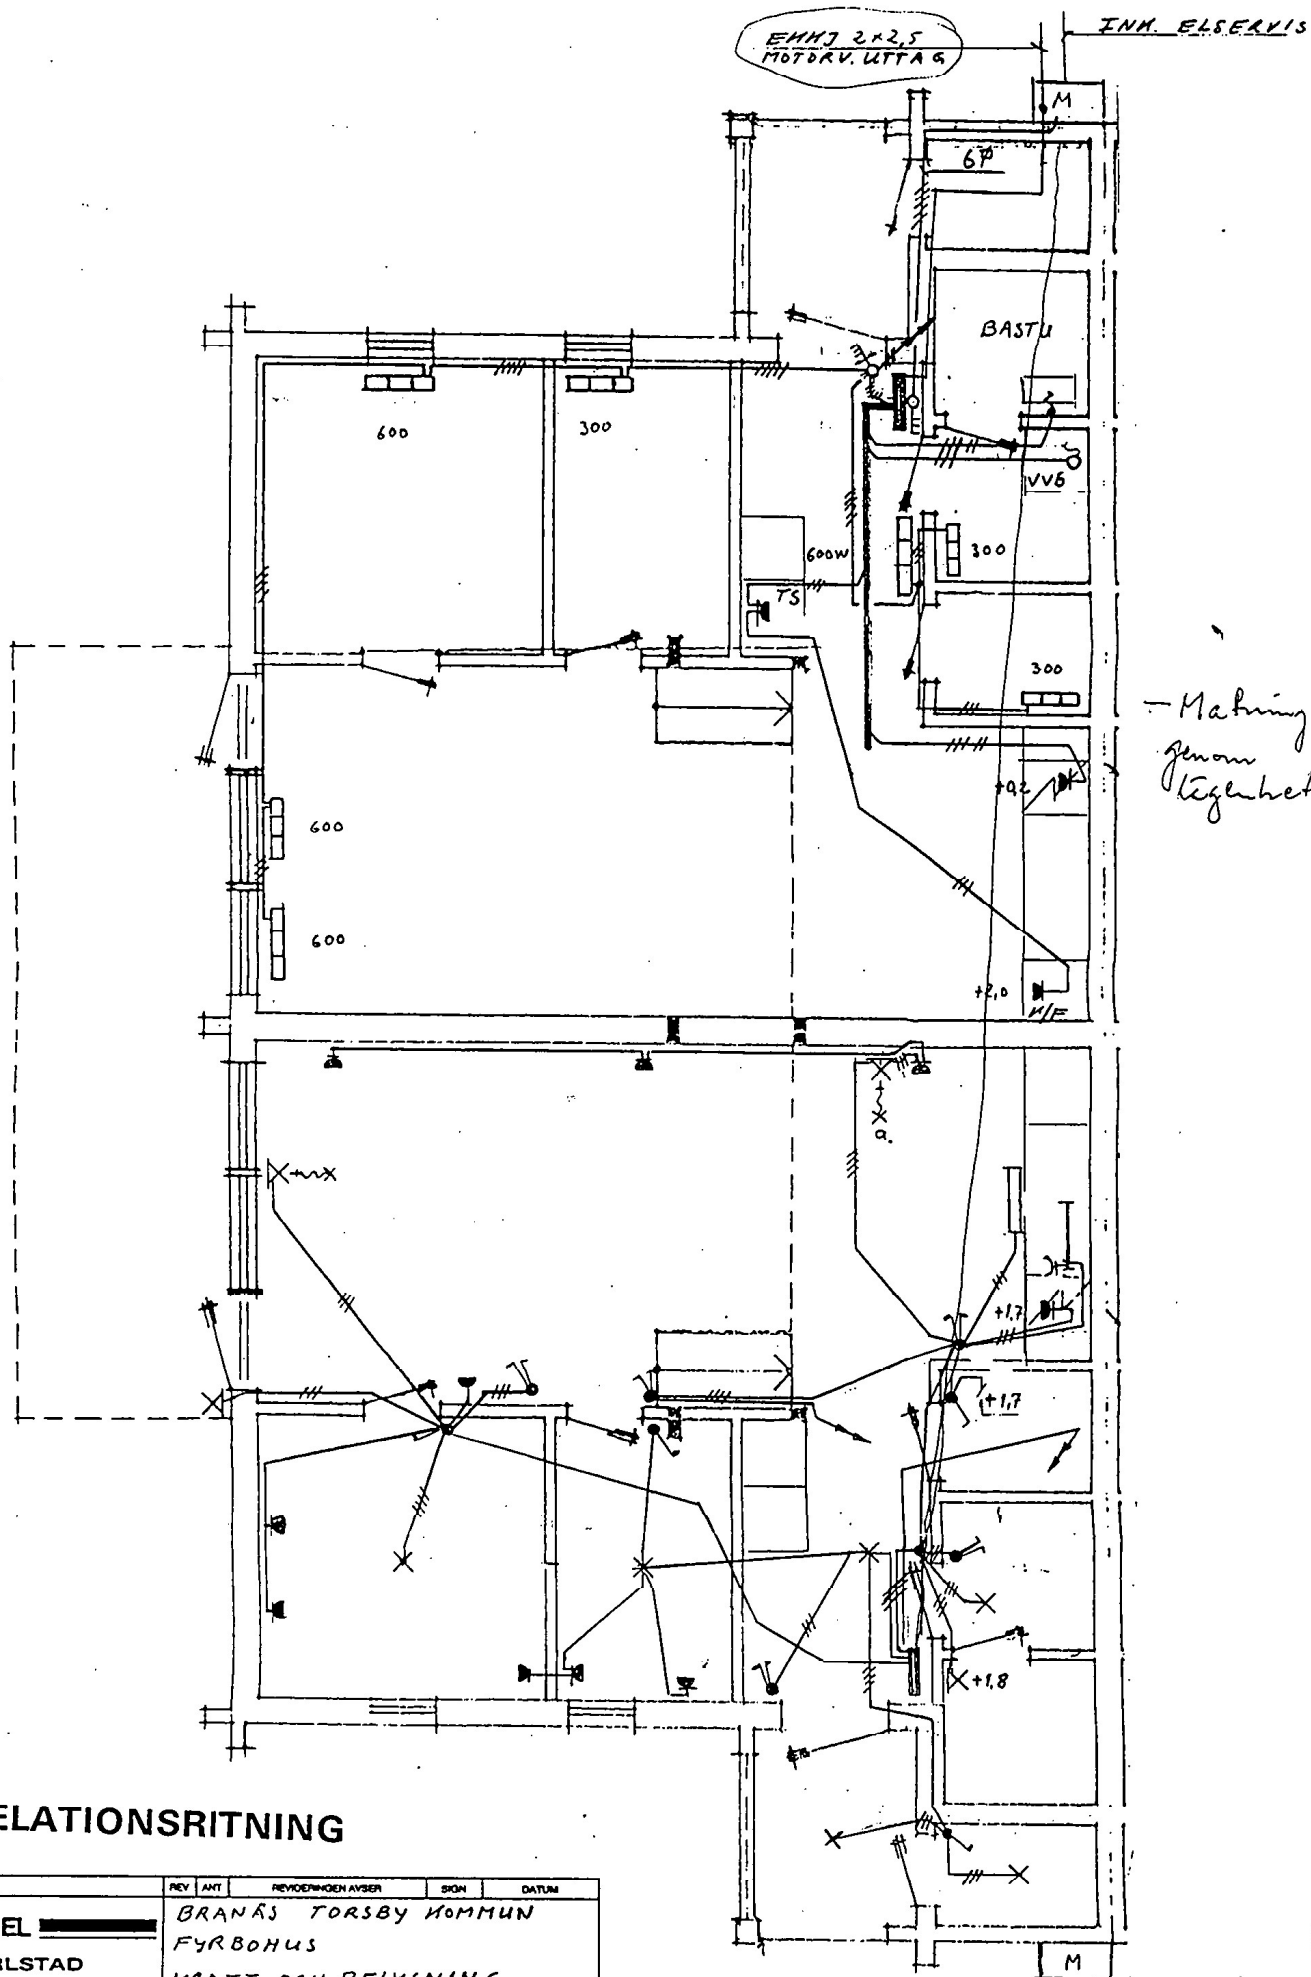

RELATIONSBITNING

REV	ANT	REVIDERINGEN AVSER	SIGN	DATUM
 BPA EL KARLSTAD 054/17 05 00 BRANÅS TORSBY KOMMUN FYRBOHUS KRAFT OCH BELYSNING SKALA ~ 1:50 E69:1				
RTAD AV	KONSTR. AV	GRANSKAD AV	ANLÄGGNINGSSKUMMER	RTNINGSSKUMMER
DATUM:			BLAD NR	FÖRST. BLAD

