


För det tekniska innehållet svarar:

Registerkarta: 13258

Sven Engström

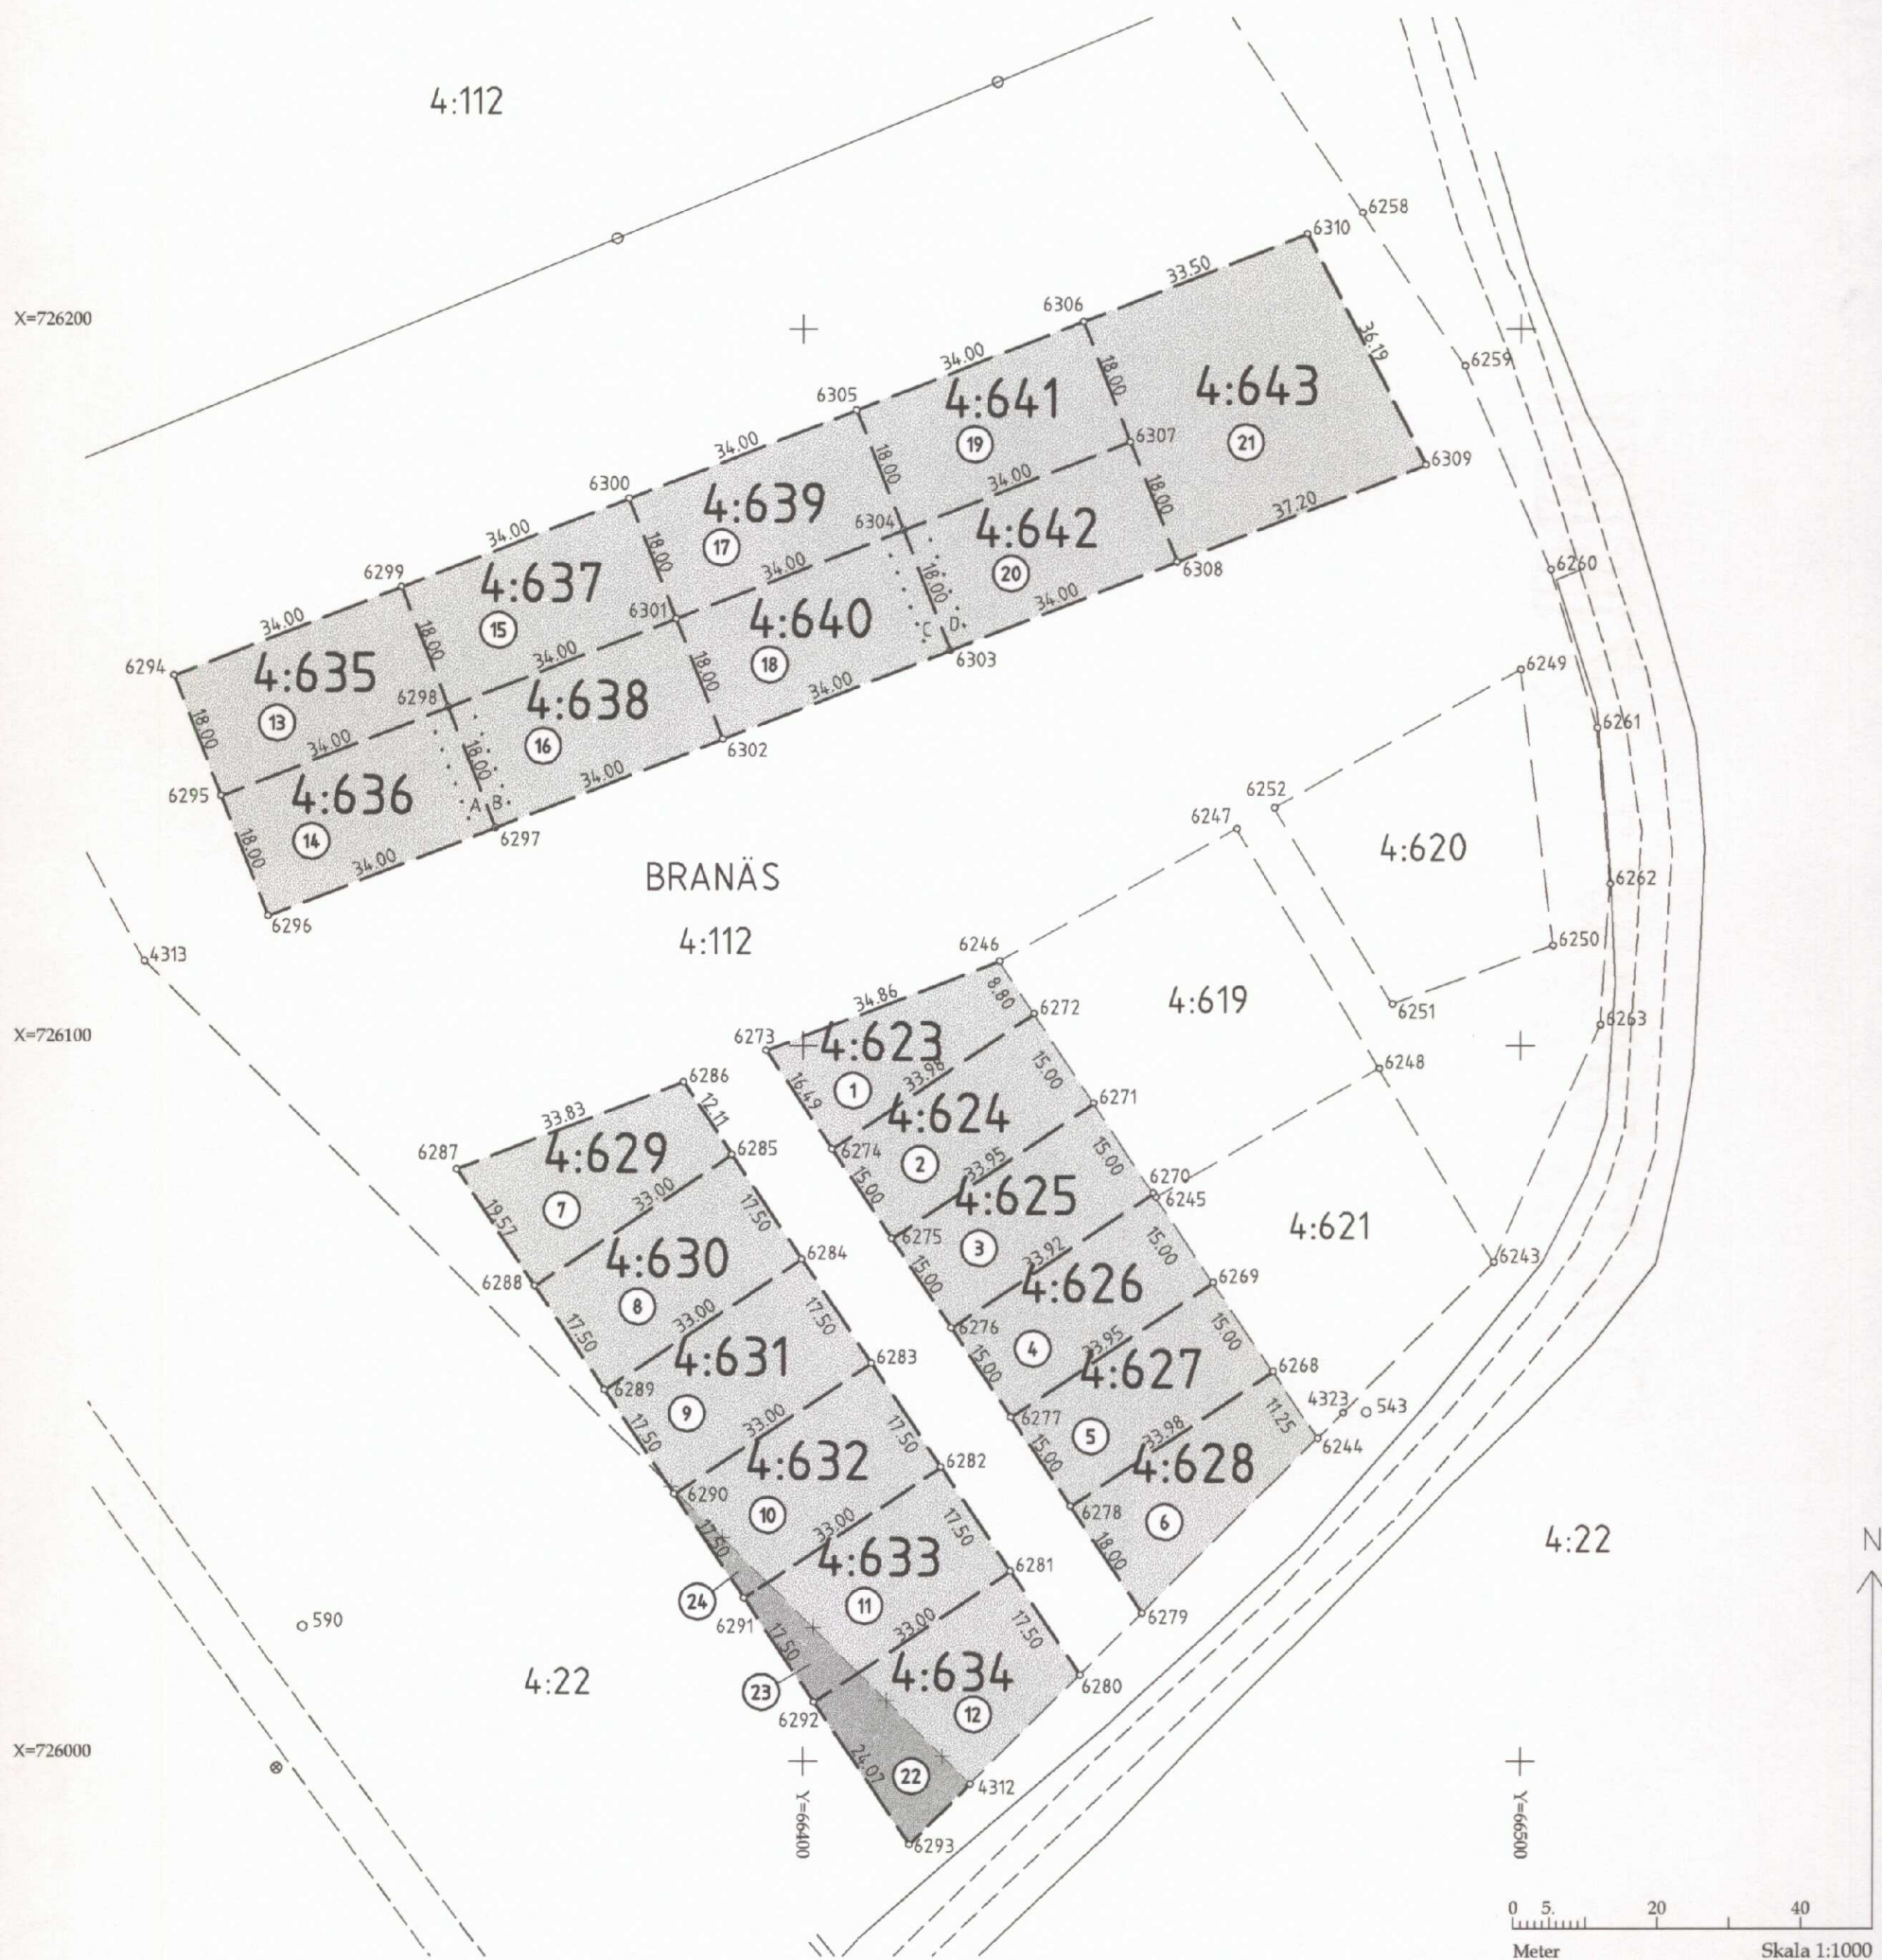

Nya gränser: 6246-6273-6274-6275-6276-6277-6278-6279,
 6274-6272, 6275-6271, 6276-6270, 6277-6269, 6278-6268,
 6280-6281-6282-6283-6284-6285-6286-6287-6288-6289-6290-
 6291-6292-6293-4312, 6281-6292, 6282-6291, 6283-6290,
 6284-6289, 6285-6288, samtliga gränser kring
 lotterna 4:635-643

Förrättningskarta

2004-03-05

Ärende

Avstyckning och fastighetsreglering berörande
 Branäs 4:112 och 4:22
 Torsby kommun

Lars-Göran Nilsson
 Förrättningslantmätare

Aktbilaga KA

Ärendenr: S0435