

FÖRRÄTTNINGSKARTA - Avstyckning

2022

Ärende:

Fastighetsbestämning som berör Pryssgården 1:14-15.
Fastighetsreglering som berör Pryssgården 1:1, 1:14
och 1:41, avstyckning från Pryssgården 1:1 samt
ledningsrätt sågård

Erik Karlsson

Förrättningslantmätare

Fastighetsrättslig beskrivning, aktbilaga BE1

Teknisk beskrivning, aktbilaga TBE1

Framställd genom: Nymätning och kopiering

Kartan innehåller detaljer med olika kvalitet

Koordinat system: SWEREF 99 16 30

Skala: 1 : 600 (A4S)

Teckenförklaring:

----- Traktgräns

— — — — Fastighet skräns

6

3


Ny fastighet sbeteckning

Figur nr

Byggnad

Vägkant

Ledningsrätt

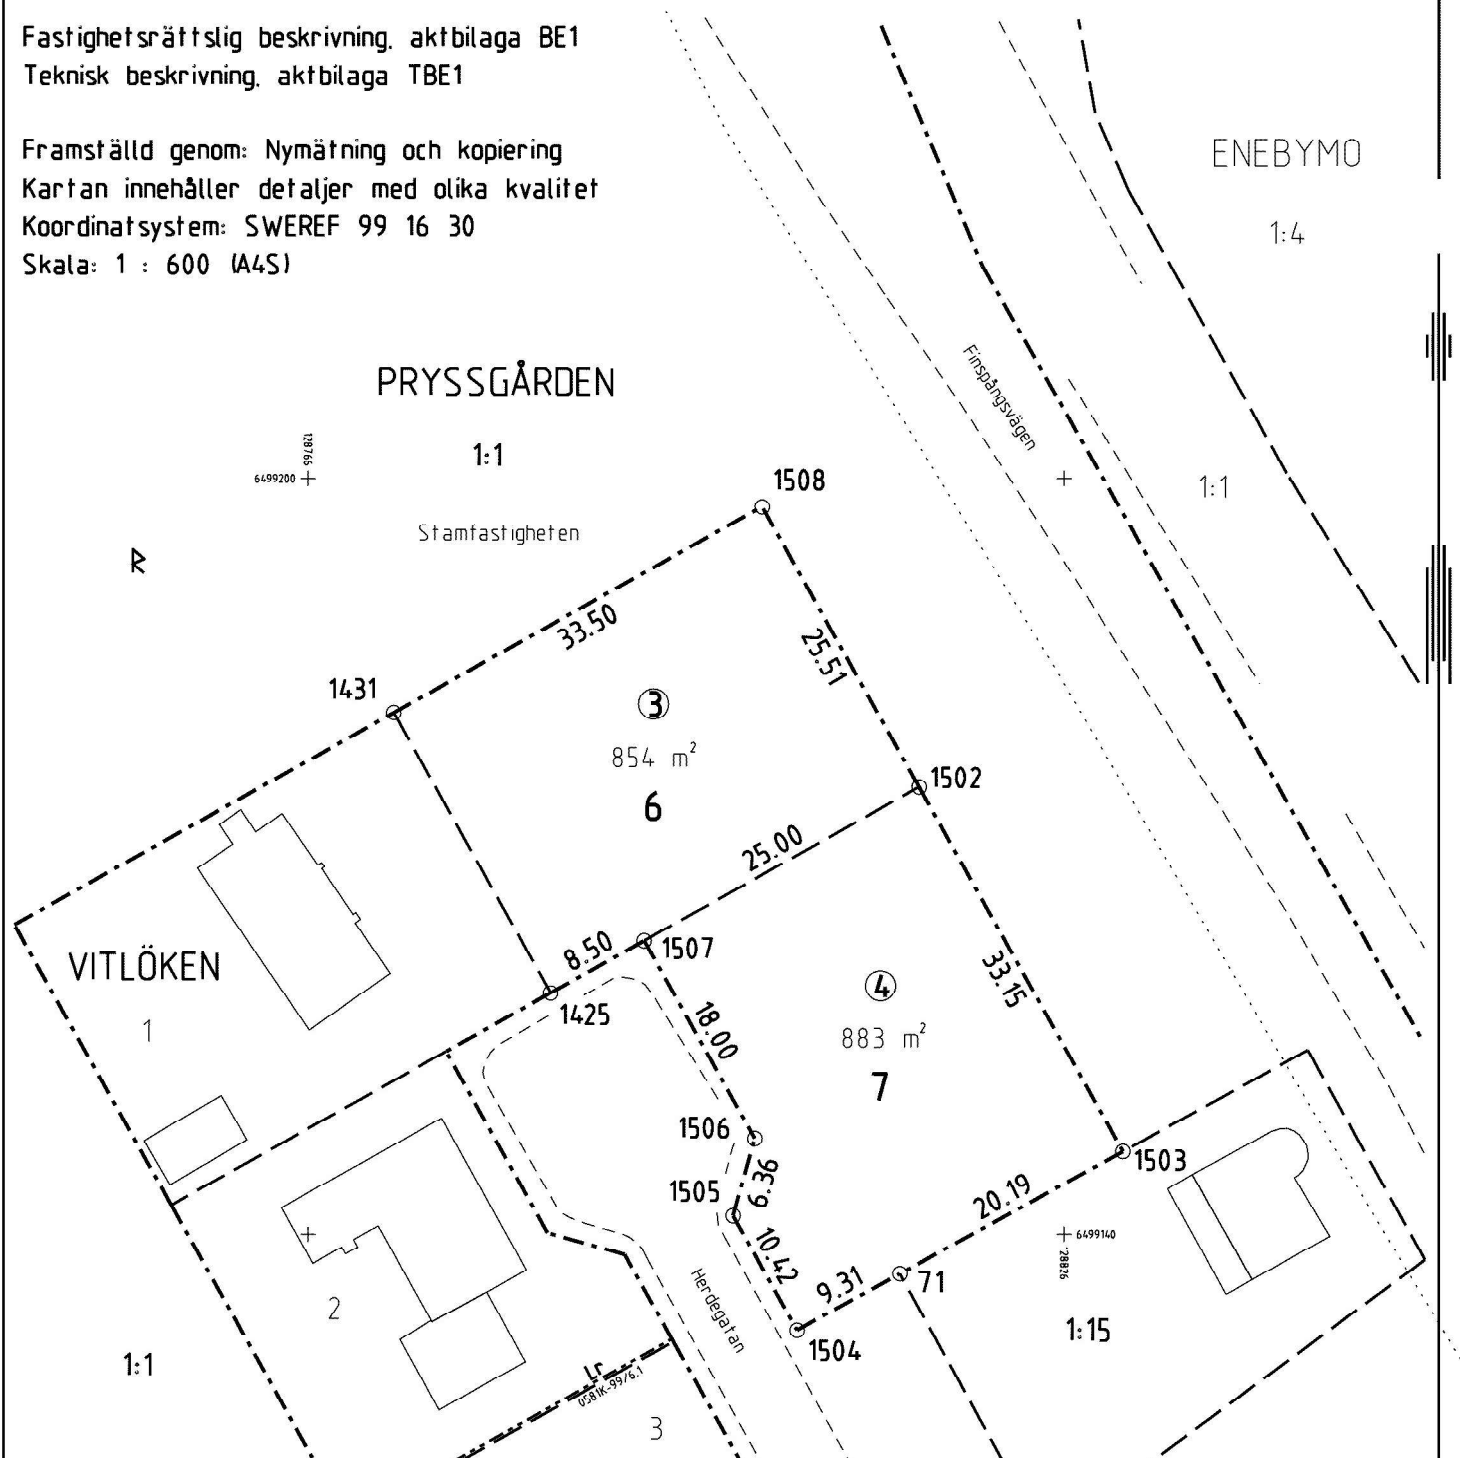

Nya gränser: 71-1504-1505-1506-1507.
1425-1507-1502-1503. 1431-1508-1502.

Registerkarte: NDRK

Fornlämningsområdet R har lagts in efter ekonomiska kartans visning vilket medför viss osäkerhet vad gäller avgränsningen.

Fornlämningar är skyddade med stöd av kulturmiljölagen (1988:950).