

MEDDELANDE

1991-09-26

91.344.086.821 Mhn

Vicke Widelius, Fjällbacka  
BREAB, Hamburgsund

**Enskilt avlopp å fastigheten Fjällbacka 178:1 (f d Lersten 4:1)**

Vicke Widelius, Fjällbacka, har genom BREAB i Hamburgsund inkommit till miljö- och hälsoskyddsnämnden med ansökan om tillstånd till ändring av befintlig avloppsanläggning (se ritning).

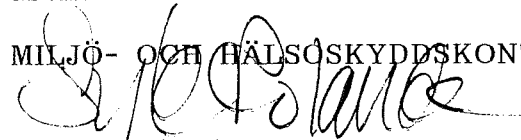
Tillstånd till anläggningen meddelades 1980-12-04 av dåvarande hälsovårdsnämnden.

Ärendet medför ej "väsentlig ändring av avloppsvattnets mängd eller sammansättning" enligt 6 § hälsoskyddslagen varför tillstånd/ anmälan ej erfordras.

Ändringen består enligt uppgift från BREAB av byte av fördelningsbrunn, markavloppsrör och singel samt förstärkning av det infiltrerbara materialet med markbäddssand. Infiltrationsbädden placeras i enlighet med tidigare tillstånd. Ritning över anläggningen skall enligt överenskommelse med Lars Erlandsson, BREAB, insändas till miljö- och hälsoskyddskontoret.

Kommunens taxa enligt hälsoskyddslagen tillämpas ej i detta ärende.

MILJÖ- OCH HÄLSOSKYDDSKONTORET

  
Sylvia Rolandsson  
miljö- och hälsoskyddsinspektör



Utdrag ur primärkarta  
(förstoring 1:500)

31. 10 18  
14. 086. 821  
Förvaltning Mhh

36 m<sup>2</sup>  
INFILTR.  
10333-K TÄNK

A.B.  
Lindström  
av AB

Lindström fjällbacka 178.1  
sanläggning  
ggn. av inf. bädd.  
n. brunn ny. 3-k. tank bet.

