


Karta
över
Tomten nr 2 inom kv. Konvaljen
i Örnsköldsviks stad

Upprättad vid tomtmättningsförrättning den 6 september 1943 av

Bernh. Svensson

Förrättningsman för tomtmätning.

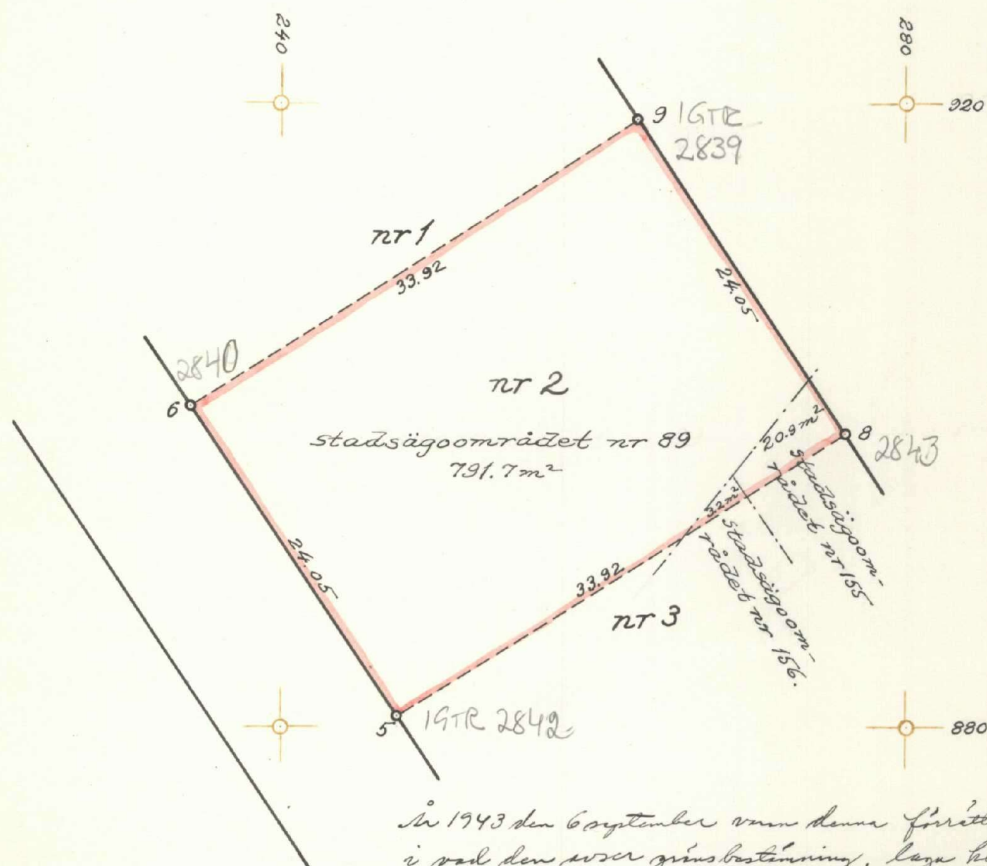

*År 1943 den 6 september vann denna förrättning,
i vilken den ovan gränsbestämning, laga kraft
genom vederbörligast behörigas godkännande av
gränserna; bekräftar på tjänstens vägar:
Bernh. Svensson*

Förteckning över koordinater och gränsmärken.

N:r	x	y	Markering
5	19880.65	4247.48	rm
6	900.67	234.15	rm
9	218.83	262.81	rm
8	898.81	276.14	rm

BETECKNINGAR:

- Stadsplanelinje
- - - Tomtgräns
- · - - Stadsägogräns
- Brytningspunkt i tomtgräns
- Befintliga byggnader
- Plank eller staket

10 5 0 10 20 30 M.