



Miljöavdelningen

BESIKTNING AV AVLOPPSANLÄGGNING

Fastighetsbeteckning:	Reslöv 6:26
Sökandes namn och adress:	Eslövs Bygg & Reparation AB Remmarlöv 513, 241 92 ESLÖV
Entreprenör:	Agne Nilsson, Ljungbjer, Eslöv

Avloppsanläggningens utformning

Kontrollerad Kommentar

Slamavskiljare	JA	Tranås
Filterbädd		
Tät filterbädd	JA	20 m2 slitsade spridningsrör, geomembranduk Vieröds grus o makadam
Infiltrationsanläggning		
Materialskiljande skikt	JA	Vieröd
Ledningar	JA	110 mm pvc-rör.
Pumpbrunn		
Fördelningsbrunn	JA	400 mm betongbrunn, Tranås
Inspektionsbrunn	JA	
Ändring i förh. till ansökan	NEJ	
Övrigt	JA	Fosfor fälla med Nordkalk ok. Ej helt klart vid insp.

BESIKTNING

Utförd av

Datum

M.L.

2008-05-20

Maria Lantz
Miljö- och djurskyddsinspektör

Inrättande eller ändring av avloppsanordning
med eller utan ansluten vattentoilet

Sökande

Namn

Adress

Postnr

Postadress

ESLÖVS KOMMUN
Miljö och Samhällsbyggnad


ANSÖKAN/ANMÄLAN

Utskrivningsdatum

Ansökan sänds till

Miljö och samhällsbyggnadsnämnden

241 80 Eslöv

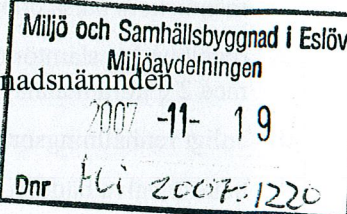

Fastighetsbeteckning <i>Reslöv 6:26</i>	Antal personer anslutna till anläggningen
Ansökan / anmälan av ☒ avloppsanläggning med ansluten vattentoilet ☐ ny anläggning av enskilt avlopp utan anslutning till WC ☐ ändring av avloppsanläggning	
Reningsanläggning ☒ Slamavskiljare ☐ Reningsverk	
Från slamavskiljare/reningsverk avleds vattnet till ☒ infiltration ☐ markbädd ☐ sluten tank	
Avstånd mellan planerad anläggning och närmsta dricksvattenbrunn, meter	Avstånd till ytvatten, dike, sjö etc, meter
Entreprenör (namn, postadress och telefon) <i>Agne Nilsson Ljungbjer 040-6800677</i>	

Ritning över avloppsanläggningens placering skall bifogas ansökan/anmälan. **OBS!** Det åligger sökande att själv inhämta de tillstånd, servitut etc, som kan krävas för t ex intrång på annans fastighet, anslutning till dike osv.

Sökandes underskrift

BESLUT

Utskrivningsdatum

2007

Miljö och samhällsbyggnadsnämnden beviljar ovanstående ansökan/anmälan med stöd av nämnda lagrum och följande villkor:

Lagrum

Miljöbalken kap 1 § 1, kap 2 §§ 1-7, kap 9 § 7.
Förordningen om miljöfarlig verksamhet och hälsoskydd § 13.

Avgift *2.320*

att anläggningen utförs i enlighet med inlämnad ritning och beskrivning,
att anläggningen utförs enligt miljö- och samhällsbyggnadsförvaltningens anvisningar,
att miljö- och samhällsbyggnadsförvaltningen ska ges möjlighet att besiktiga anläggningen innan täckning sker (tel 0413-62148),
att dagvatten ej ansluts till avloppsanläggningen,
att allt avloppsvatten avleds via slamavskiljare på minst 2 m³,

☒ till filterbädd enligt typritning 06 (07) och 08.

☐ till infiltrationsanläggning enligt typritning 02 (04) och 08 och med möjlighet till provtagning.

☒ tvättad filtergrus enligt bilaga 01, t. ex. från **Skånska Makadam Kvidinge, Swerock Bäckaskog, Skånegrus AB Vieröd, Ilstorp, Hassle-Bösarp Skurup, Ejlerstlund Gyllebo, GKF Sofielust** används. På de grustag där man har både filtergrus A och filtergrus B ska filtergrus A användas till täckta markbäddar.

☒ geomembranduk erfordras i markbädden, om skyddsavstånd

☒ pump och larm erfordras. *tilt vattentäcker undersöker som*

☐ att avloppet färdigställs senast

☒ att markbädden kompletteras med fosfor-jälla

FÖR MILJÖ- OCH SAMHÄLLSBYGGNADSNÄMNDEN


Maria Nauz

Postadress
241 80 Eslöv

Besöksadress
Stadshuset
Gröna Torg 2


Telefon 0413-620 00
Telefax 0413-625 00
miljo.ochsamhallsbyggnad@eslov.se
www.eslov.se

upp till
 tät
 slang om
 Säckar m om
 Nordkär

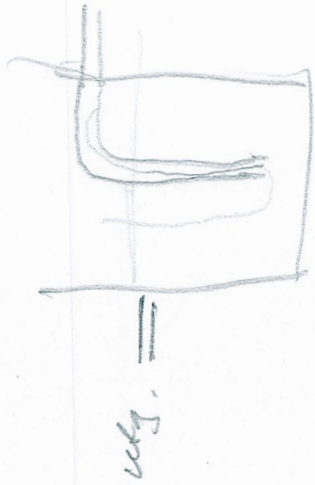


NORR

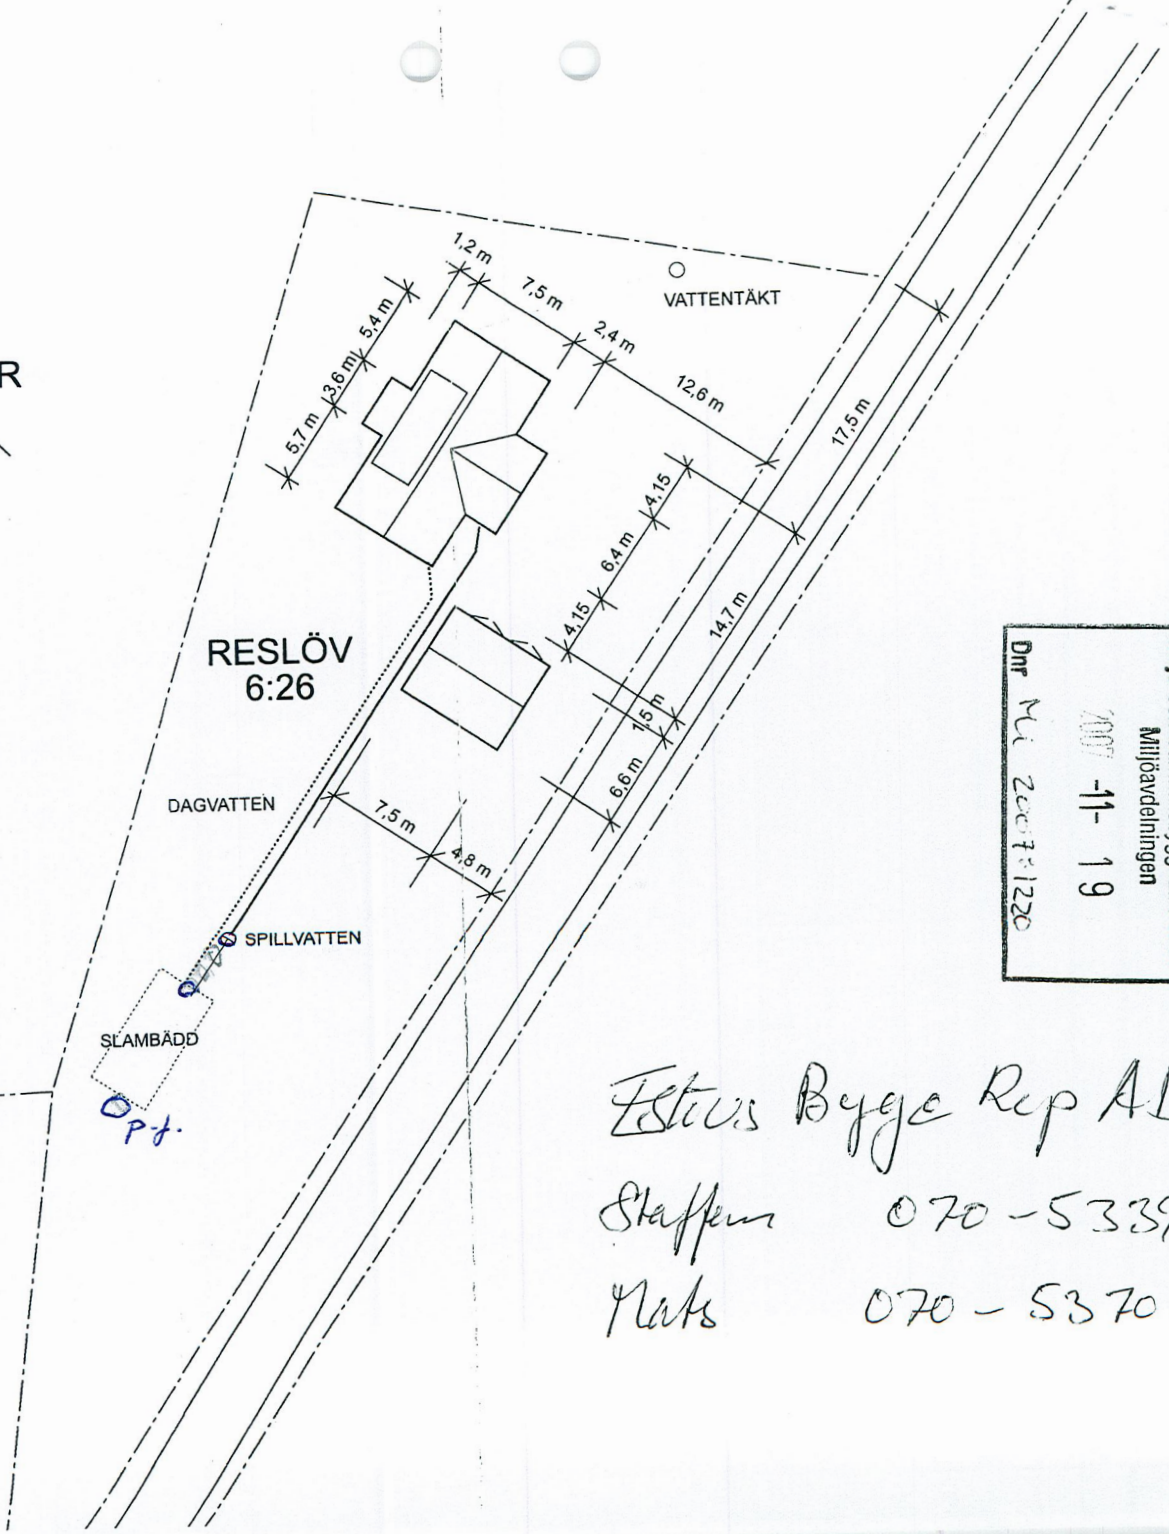

Miljö och Samhällsbyggnad i Esköv
 Miljöavdelningen
 2007-11-19
 Dnr M 2007/1220

Esköv Byggs AB
 Staffens 070-5339053
 Mats 070-5370326