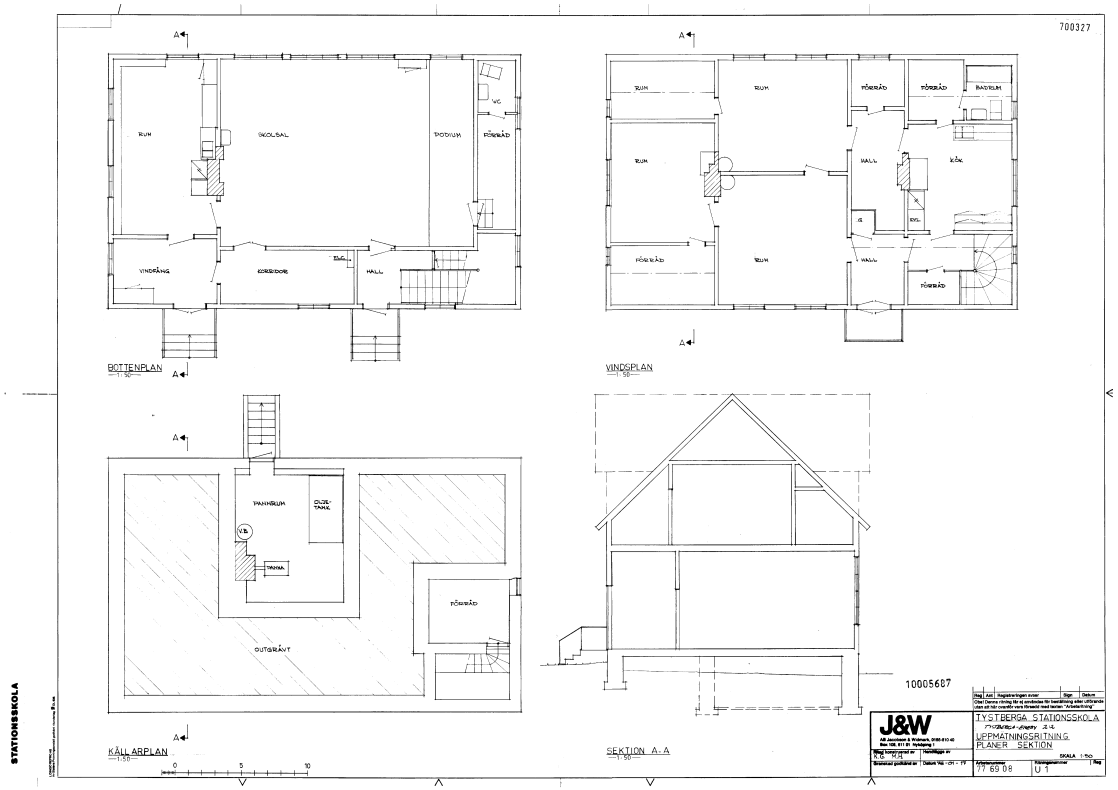

Skala 1:100
Utskr.dat:2024-10-21

0 1 2 3 4 5 6 7 8 Meter

Förv.obj: 17551 PRO-gården, Tystberga
Byggnad:17551B

Nyköping